


Samþykkt þann
06 MAY 2020
Byggingarfulltrúinn í Hafnarfirði
F.Í. Sigurður Steinar Jónsson

NR.	DAGS.	BREYTING
A	04.20	REYNDARTEKNINGAR

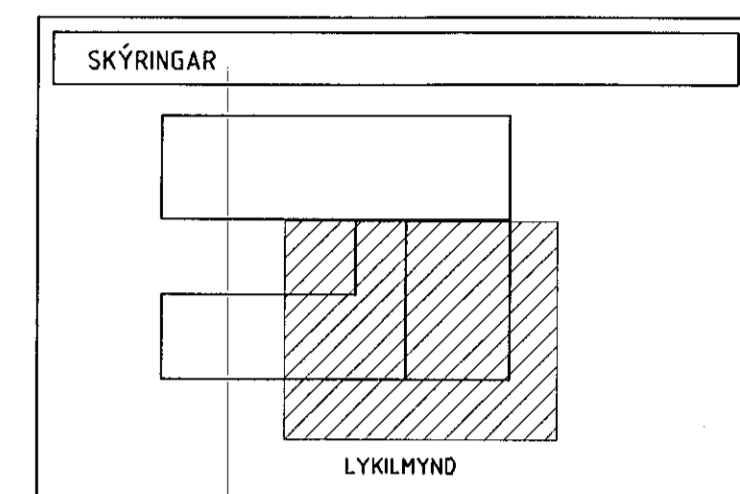

SKÝRINGAR SJÁ TEKNINGU F 001
VATNSLAGNIR ERU ÞUNNVEGGJA RYÐRÍ STÁLROÐR
LÖGD Í NÐURTEKNI LOFT OG UTAN Á VEGGI
INNRI ÞVERMÁL RÓRA ERU GEFIN UPP Á TEKNINGUM.
RÓRASTÆRÐIR INNRA ÞVERMÁL - DN í mm
ATHUGIÐ AÐ VATNSLAGNIR HAFI GÓÐA
DENSLUMÖGULEIKA

ADARHUNDUR:
JÓN ÓLAFUR ÓLAFSSON 030458-1099
SIGURÐUR EINARSSON 110457-2789
SIGURÐUR HARBARSSON 030446-3999
20/4 '20
SEMUNDUR EIRIKSSON 261249-2949

FORNUBÚÐIR
EIGNARHÁLDSEFELAG EHF
FORNUBÚÐIR 5
220 HAFNARF JÖRÐUR

KLÖPP
KLÖPP ARCHITEKTAR-VERKFRÆÐINGAR EHF
NETHYL 2E, 110 REYKJAVÍK
SÍMI 571 2277, 699 7747 - klopp@simmet.is

HEITI TEKN.	VATNSLAGNIR GRUNNMYND 1. hæð		
MÆLIKVARÐI	150	DAGS.	JÚLÍ 2018
TEKNING	V 003	VERK	V 17-601
BREYTING	A	YFIRFARIÐ	S.E.

TENGRIND SJÁ TEKNINGU BLÁD 101
MÆLAGRIND Í MHL 02 FRÁ TÆKNIÞJÓNUSTU RGG
LAGNIR FRÁ INNIFAKSLEFA Í VESTURENDA
KALT VATN RENNSLI ALLS 18.8 l/s
SAMTÍMARENNSLI 1.7 l/s VALIN STÆRD DN50
HEITT VATN RENNSLI ALLS 12.3 l/s
SAMTÍMARENNSLI 1.1 l/s VALIN STÆRD DN40
LENGD Á LÖGNUM UM 70 M

FORNUBÚÐIR 5 - BYGGING TIL STADAR