


Sampykkt þann  
 06 MAJ 2020  
 Byggingafræðingur / Hafnarfjörður  
 P.h. Sigurður Steinar Jónsson

| NR. | DAGS. | BREYTING       |
|-----|-------|----------------|
| A   | 04.20 | REYNDARTEKNING |

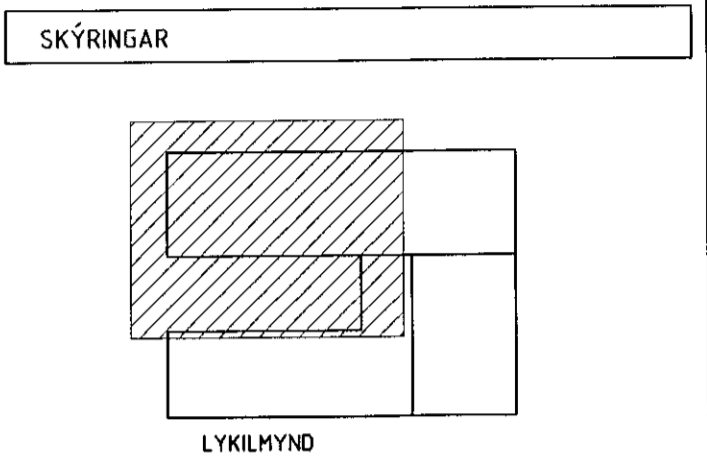

SKÝRINGAR SJÁ TEKNINGU F 001  
 VATNSLAGNIR ERU PUNNVEGGJA RYÐRÍ STÁLRRÖR  
 LÖGD Í INDRÆTUN LOFT OG UTAN Á VEGGI  
 INNRI DVERMÁL RÖRA ERU GEFN UPP Á TEKNINGUM.  
 RÖRASTÆRDIR INNRA DVERMÁL - DN Í mm  
 ÁTHUGIÐ AD VATNSLAGNIR HAFI GÓÐA  
 PENSLUHOUGLEIKA

ADALHÖNNUNIR  
 JÓN ÓLAFUR ÓLAFSSON 090658-1099  
 SIGURÐUR EINHARSSON 110457-2789  
 SIGURÐUR HARÐARSSON 030446-3999  
 20/4 '20  
 SEMUNDUR EIRIKSSON 261243-2949

FORNUBÚÐIR  
 EIGNARHALDSFÉLAG EHF  
 FORNUBÚÐIR 5  
 220 HAFNARFJÖRÐUR

**KLÖPP**  
 KLÖPP ARKITEKTAR-VERKFRÆÐINGAR EHF  
 NETHYL 2E, 110 REYKJAVÍK  
 Sími 577 2271, 699 7747 - klopp@simnet.is

| HEITI TEKN. | VATNSLAGNIR GRUNNMYND |                |
|-------------|-----------------------|----------------|
| 1. hæð      | MÆLIKVARÐI            | 150            |
|             | DAGS.                 | JÚLÍ 2018      |
| TEKNING     | V 004                 | VERK V 17-601  |
| BREYTING    | A                     | YFIRFARID S.E. |