


Sambykkt þann
06 MAJ 2020
Byggingarfulltrúinn í Hafnarfórði
F.h. Sigurður Steinar Jónsson

NR.	DAGS.	BREYTING
A	04.20	REYNDARTEKNING

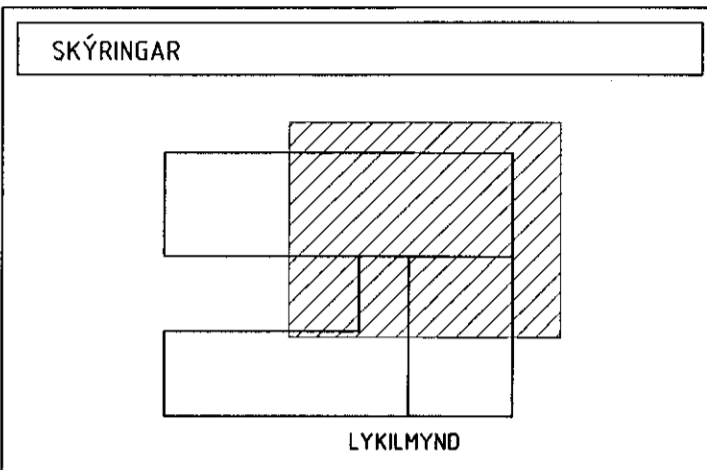

SKÝRINGAR SJÁ TEKNINGU F 001
VATNSLAGNIR ERU ÞUNNVEGGJA RYDFRÍ STÁLROÐR
LÖGÐ Í INÐURTEKNI LOFT OG UTAN Á VEGGI
INNRI ÞVERMÁL RÖRA ERU GEFIN UPP Á TEKNINGUM.
RÖRSTÆRÐIR INNRA ÞVERMÁL - DN í mm
ÁTHUGIÐ AÐ VATNSLAGNIR HAFI GÖÐA
ÞENSLUMÖGULEIKA

ADALHÖNNUNDIR
JÓN ÓLÁFUR ÓLAFSSON 090658-4099
SIGURÐUR ENARSSON 110457-2789
SIGURÐUR HARDARSON 030446-3999
20/1/20
SÆMUNDUR EIRIKSSON 26247-2949

FORNUBÚÐIR
EIGNARHALDSFÉLAG EHF
FORNUBÚÐIR 5
220 HAFNARFJÖRÐUR

KLÖPP
KLÖPP ARCHITEKTAR-VERKFRÆÐINGAR EHF
NETHYL 2E, 110 REYKJAVÍK
SÍMI 577 2277, 699 7747 - klopp@sinnet.is

HEITI TEKN.	VATNSLAGNIR GRUNNMYND	
1. hæð		
MÆLIKVARDI	150	DAGS. JÚLÍ 2018
TEKNING	V 005	VERK V 17-001
BREYTING	A	YFIRFARIÐ S.E.