




HRINGRÁS HEITT NEYSLUVATN DN20 PU/PN
 HEITT NEYSLUVATN DN25 PU/PN
 KALT NEYSLUVATN DN25 PU/PN

HRINGRÁS HEITT NEYSLUVATN DN20 PU/PN
 HEITT NEYSLUVATN DN32 PU/PN ÁV
 KALT NEYSLUVATN DN32 PU/PN ÁV
 LOKAR Á LÖGNUM VIB LOFT

FORNÚBÚÐIR 5 - BYGGING TIL STAÐAR

Sambýkkt þann
 06 MÍJ 2020
 Byggingarfulltrúinn í Hafnarfirði
 F.h. Sigurður Steinar Jónsson

NR.	DAGS.	BREYTING
A	04.20	REYNDARTEKNING

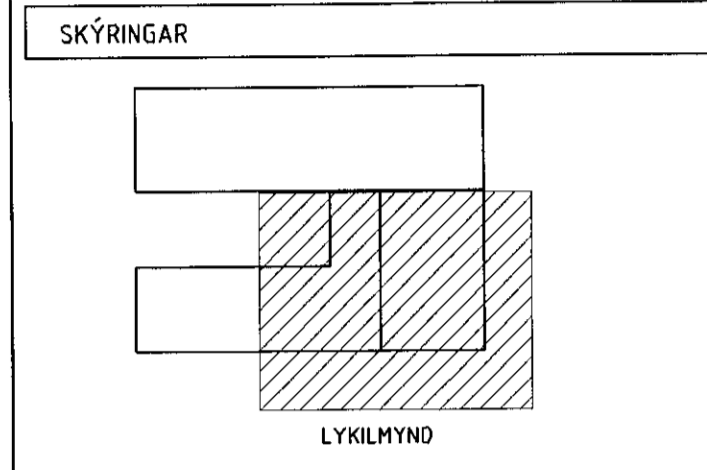

SKÝRINGAR SJÁ TEKNINGU F 001
 VATNSLAGNIR ERU ÞUNNVEGGJA RYÐFRÍ STÁLROUR
 LÖGB Í NÐURTEKNI LOFT OG UTAN Á VEGGI
 INNRI ÞVERMÁL RÓRA ERU GEFN UPPI Á TEKNINGUM.
 RÓRASTÆÐIR INNRI ÞVERMÁL - DN í mm
 ÁTILGJÓÐ AD VATNSLAGNIR HAFI GÓÐA
 ÞENSLMÖGULEIKA

ARKITEKUR
 JÓN ÓLAFUR ÓLAFSSON 090658-1099
 SIGURÐUR EINHARSSON 10457-2789
 SIGURÐUR HARBARTSON 030446-3999

20/04/20
 SAMUNÐUR EIRIKSSON 261249-2949

FORNÚBÚÐIR
 EIGNARHALDSFÉLAG EHF
 FORNÚBÚÐIR 5
 220 HAFNARF JÖRÐUR



KLÖPP
 KLÖPP ARKITEKTAR-VERKFRÆÐINGAR EHF
 NETHYL ZE, 110 REYKJAVÍK
 Sími 577 2277, 699 7747 - klopp@simnet.is

HEITI TEKN.	VATNSLAGNIR GRUNNMYND		
	2. hæð		
MÆLIKVARÐI	150	DAGS.	JÚLÍ 2018
TEIKNING	V 006	VERK	V 17-601
BREYTING	A	YFIRFARID	S.E.