


Samþykkt þann
 06 MAJ 2020
 Byggingarfulltrúinn í Hafnarfjarðar
 F.H. Sigurður Steinar Jónsson

NR.	DAGS.	BREYTING
A	04.20	REYNDARTEKNING

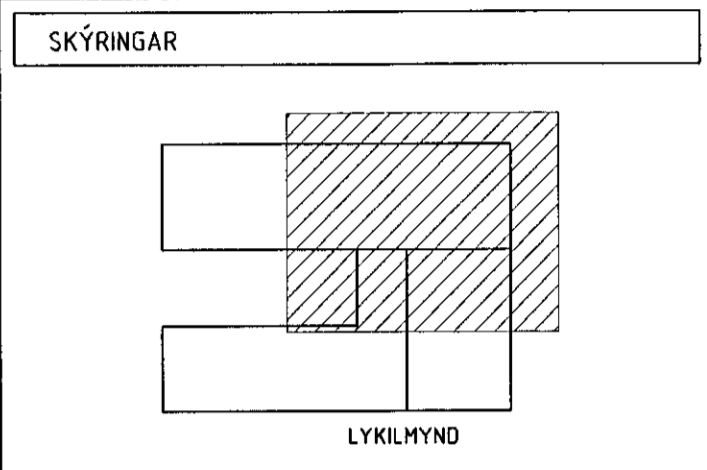

SKÝRINGAR SJÁ TEKNINGU F 001
 VATNSLAGNIR ERU ÞUNNVEGGA RYDFRÍ STÁLROÖR
 LÖGD Í INDRITKENN LOFT OG ÚTAN Á VEGGI
 INNRI DVÆRMÁL RÖRA ERU GEFN UPP Á TEKNINGUM.
 RÖRSTÆÐIR INNRI DVÆRMÁL - DN í mm
 ÁTHUGIÐ AD VATNSLAGNIR HAFI GÖÐA
 ÞENSLUMÖGULEIKA

ÁBÁLHÖNNUNIR:
 JÓN ÓLAFUR ÓLAFSSON 090658-4099
 SIGURÐUR EINARSSON 110457-2789
 SIGURÐUR HARÐARSON 030446-3999

Sigurður Harðarson
 SEMUNDIR ERIRSSON 261219-2949

FORNUBÚÐIR
 EIGNARHALDSFÉLAG EHF
 FORNUBÚÐIR 5
 220 HAFNARFJÖRÐUR

KLÖPP
 KLÖPP ARKITEKTAR-VERKFRÆÐINGAR EHF
 NETHYL 2E, 110 REYKJAVÍK
 Sími 577 2277, 699 7747 - klopp@sinnet.is

HEITI TEKN.	VATNSLAGNIR GRUNNMYND		
MÆLIKVARDI	150	DAGS.	JÚLÍ 2018
TEKNING	V 007	VERK	V 17-601
BREYTING	A	YFIRFARID	S.E.