


Samþykkt þann  
06 MAJ 2020  
Byggingarfulltrúinn í Hafnarfjörð  
F.h. Sigurður Steinar Jónsson

NR.	DAGS.	BREYTING
A	11.03.19	LAGFRÆDINGAR AD VA
B	04.20	REYNDARTEKNINGAR

SKÝRINGAR

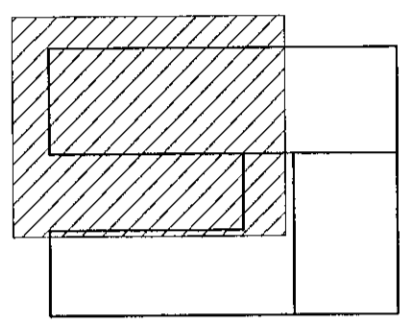

SKÝRINGAR SJÁ TEKNINGU F 001  
VATNSLAGNIR ERU ÞINNVEGGJA RYBFRÍ STÁLROÐR  
LÖGÐ Í NIGURTEKIN LOFT OG UTAN Á VEGGI.  
INNRI ÞVERMÁL RÖRA ERU DEFNIN UPPI Á TEKNINGUM.  
RÖRSTÆRDIR INNRA ÞVERMÁL - DN í mm  
ATHUGIÐ AD VATNSLAGNIR HAFI GÓÐA  
DENSLINGULEIKA

*[Signature]*  
ADALHÖNDUR  
JÓN ÓLAFUR ÓLAFSSON 890658-4099  
SIGURÐUR EMARSSON 110451-2789  
SIGURÐUR HARBARSSON 830446-3999  
*[Signature]*  
SÆMUNDUR EIRIKSSON 26249-2949

FORNUBÚÐIR  
EIGNARHALDSFÉLAG EHF  
FORNUBÚÐIR 5  
220 HAFNARFJÖRÐUR

**KLÖPP**  
KLÖPP ARKITEKTAR-VERKFRÆÐINGAR EHF  
NEÞYLL 2E, 110 REYKJAVÍK  
Sími 577 2271, 699 7747 - klopp@simmet.is

HEITI TEIKN.	VATNSLAGNIR RÚMMYND	
MÆLIKVARÐI	150	DAGS. JÚLÍ 2018
TEIKNING	V 011	VERK V 17-001
BREYTING	B	YFIRFARID S.E.

VATNSLAGNIR RÚMMYND 1. hæð 1:50

