


VATNSLAGNIR RÚMMYND 1. hæð 1:50

Samþykkt þann  
06 MÍJ 2020  
Byggingarfulltrúi i Hafnarfór  
F.h. Sigurður Steinar Jónsson

NR.	DAGS.	BREYTING
A	04.20	REYNDARTÆRNINGAR

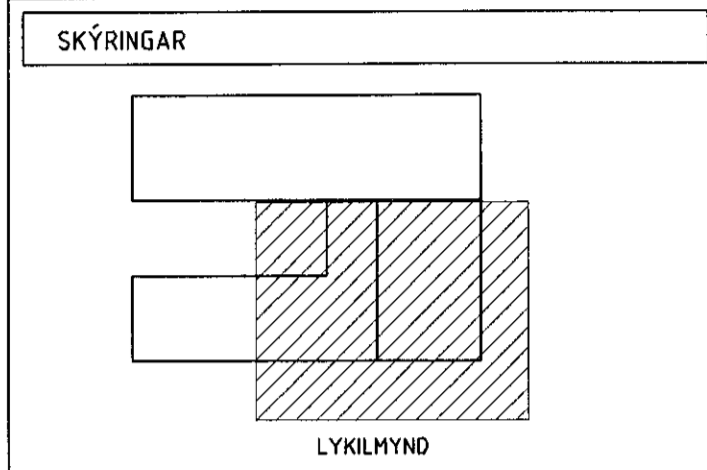

SKÝRINGAR SJÁ TEIKNINGU F 001  
VATNSLAGNIR ERU PUNNVEGGJA RYÐFRÍ STÁLÖR  
LÖGÐ Í INDRITKA LOFT OG UTAN Á VEGGI  
INNRI ÞVERMÁL RÖRA ERU GEFIN UPP Á TEIKNINGUM.  
RÖRSTÆRDIR INNRA ÞVERMÁL - DN 1 mm  
ATHUGIÐ AD VATNSLAGNIR HAFI GÓÐA  
PENSLUHÖGULEIKA

LAGNIR FRÁ INNTAKSLEFA Í VESTURENDA  
KALT VATN RENNLI ALLS 18.8 l/s  
SAMTÍMARENNSLI 17 l/s VALIN STÆRD DN50  
HEITT VATN RENNLI ALLS 12.3 l/s  
SAMTÍMARENNSLI 11 l/s VALIN STÆRD DN40  
LENGD Á LÖGNUM UM 70 M

TENGRINGIN SJÁ TEIKNINGU BLAÐ 101  
MÆLAGRIND Í MHL 02 FRÁ TÆKNINGUNU RGG

ADALHÖNDURIR:  
JÓN ÓLAFUR ÓLAFSSON 090658-4099  
SIGURÐUR ENNARSSON 110457-2789  
SIGURÐUR HÁRDARSON 030446-3999  
2024.08.08  
SÆMUNDUR EIRIKSSON 261219-2949

FÖRNUBÚÐIR  
EIGNARHALDSFÉLAG EHF  
FÖRNUBÚÐIR 5  
220 HAFNARFJÖRÐUR

KLÖPP  
KLÖPP ARKITEKTAR-VERKFRÆÐINGAR EHF  
NETHYL 2E, 110 REYKJAVÍK  
SÍMI 577 2277, 699 7747 - klopp@simnet.is

HEITI TEIKN.	VATNSLAGNIR RÚMMYND 1.hæð		
M/ELKVARDI	150	DAGS.	JÚLÍ 2018
TEIKNING	V 012	VERK	V 17-601
BREYTING	A	YFIRFARIR	S.E.