


Samþykkt þann
 06 MÍJ 2020
 F.h. Sigurður Steinar Jónsson

NR.	DAGS.	BREYTING
A	290518	BÆTT GNG Í KALA
B	060718	BREYTT UNDRS.TÖGUM
C	04.20	REYNDARTEKNING

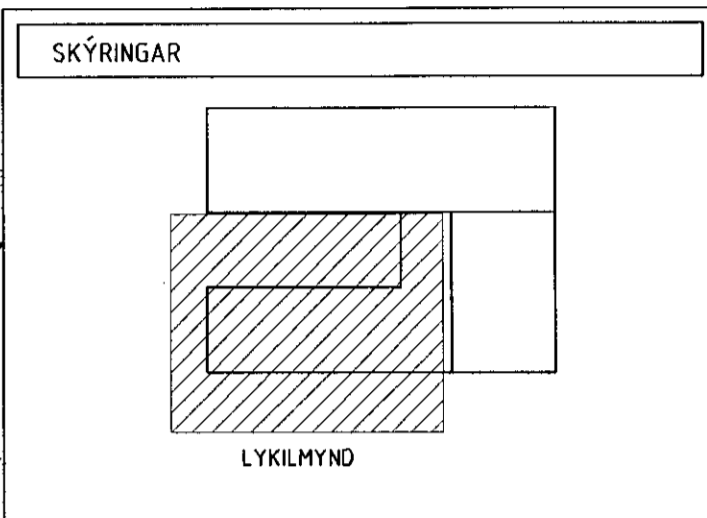

SKÝRINGAR OG AFSTÖÐUMYND
 SJÁ TEKNINGU F 001

ALLA LÖÐRÉTTA STOFNA - ÞYKKVEGGJA RÖR
 SKAL EINANGRA OG VEFJA MEÐ PLASTBORÐA

UTAN VIÐ HÚS SKAL LEGGJA
 FRÆRENSLIRÖR Í STYRKARFLOKKI SN8

FASTEFNA- OG FITUSKILJA :
 FRÁGANUR OG NÐURSETNING Á FASTEFNA- OG
 FITUSKILJU SKULU VERA SAMKVÆMT GILDANDA
 REGLUGERÐUM OG LEIÐBEININGUM FRAMLEIÐANDA

FALLSTAMMAR SJÁ TEKN F006

[Signature]
 JÓN ÓLÁFUR ÓLAFSSON 090658-4099
 SIGURÐUR EINARSSON 110457-2789
 SIGURÐUR HARDARSON 030446-3999

20/12/20
 SRMUNDUR ERICSSON 261243-2949

FORNUBÚÐIR
 EIGNARHALDSFÉLAG EHF
 FORNUBÚÐIR 5
 220 HAFNARF JÖRÐUR

KLÖPP

KLÖPP ARKITEKTAR-VERKFRÆÐINGAR EHF
 NETHÍL 2E, 110 REYKJAVÍK
 Sími 577 2271, 699 7747 - klopp@sinnet.is

HEITI TEIKN.	FRÆRENSLI GRUNNMYND
MÆLIKVARDI	150 DAGS. MÁÍ 2018
TEIKNING	F 002 VERK V 17-601
BREYTING	C YFIRFARID S.E.