


Samþykkt þann
 06 MAY 2020
 Byggingarfulltrúinn í Hafnarf. Jörðum
 F.h. Sigurður Steinar Jónsson

NR.	DAGS.	BREYTING
A	06.07.18	BREYTT UNDRISÞÖGUM
B	04.20	REYNDARTEKNING



SKÝRINGAR OG AFSTÖÐUMYND
 SJÁ TEKNINGU F 001

ALLA LÖBRÉTTA STOFNA - ÞYKKVEGGJA RÖR
 SKAL EINNANNA OG VEFTA MEÐ PLASTBORÐA

UTAN VIÐ HÚS SKAL LEGGJA
 FRÆRENNSLURÖR Í STYRKARFLOKKI SNB

FASTEFNA- OG FITUSKILJA :
 FRÁGANGUR OG NIÐURSETNING Á FASTEFNA- OG
 OG FITUSKILJU SKULU VERA SAMKVÆMT GILDANDI
 REGLUGERÐUM OG LEIÐBEININGUM FRAMLEIÐANDA

FALLSTAMMAR SJÁ TEKN F006

FASTEFNASKILJA : 43162U NSS
 VIÐMIÐUNARGERÐ FRÁ
 BORGARPLAST 1000x1440 mm,
 FÁSTEFNARÝMI 0,75 m³

FITUSKILJA : 43017U NSS
 VIÐMIÐUNARGERÐ FRÁ
 BORGARPLAST 1000x2420 mm,
 VÖKVARÝMI 1,46 m³

ÁSKALHÖNDUN
 JÓN ÓLAFUR ÓLAFSSON 090650-4099
 SIGURDUR EYJARSSON 10457-2789
 SIGURDUR HARÐARSSON 030446-3999

20/11/20
 SEMUNDUR EIRIKSSON 261279-2949

FORNUBÚÐIR
 EIGNARHALDSFÉLAG EHF
 FORNUBÚÐIR 5
 220 HAFNARF JÖRÐUR

KLÖPP

KLÖPP ARCHITEKTAR-VERKFRÆÐINGAR EHF
 NETHYL ZE, 110 REYKJAVÍK
 Sími 571 2271, 699 7747 - klopp@simnet.is

HEITI TEKN.	FRÆRENNSLI GRUNNMYND
MÆLIKVARÐI	150
DAGS.	MAÍ 2018
TEKNING	F 003
VERK	V 17-601
BREYTING	B
YFIRFARIÐ	S.E.

TENGINGRIND SJÁ TEKNINGU BLAÐ 101
 MÆLAGRIND Í MHL 02 FRÁ TEKNIÞJÓNUSTU RGG

LAGNIR FRÁ INNTAKSLEFA Í VESTURENDA
 KALT VATN RENNSLI ALLS 18.8 l/s
 SÁHTÍMARENNSLI 17 l/s VALIN STÆRÐ DNS0
 HEITT VATN RENNSLI ALLS 12.3 l/s
 SÁHTÍMARENNSLI 11 l/s VALIN STÆRÐ DN10
 LENGD Á LÖGNUM UM 70 M

AFFALL KÆLKERFI DN100 PP
 KÆLKERFI SJÁ TEKNINGU
 K-370-701 FRÁ LAGNAVIT

ÚTLOFTUN DN75 PEH
 FRÁ FITUSKILJU LÖGD
 UPP FYRIR ÞAK

FRÆRENNSLISLÖGN TENGIST
 Í DÆLUBRUNN VIÐ SV-HORN
 FORNUBÚÐIR 5
 TENGIRKÓTI: K=0.40