


Samþykkt þann
 06 MÍJ 2020
 Byggingarfulltrúinn í Hafnarfjörð
 F.h. Sigurður Steinar Jónsson

| NR. | DAGS. | BREYTING |
|-----|-------|----------------|
| A | 04.20 | REYNDARTEKNING |

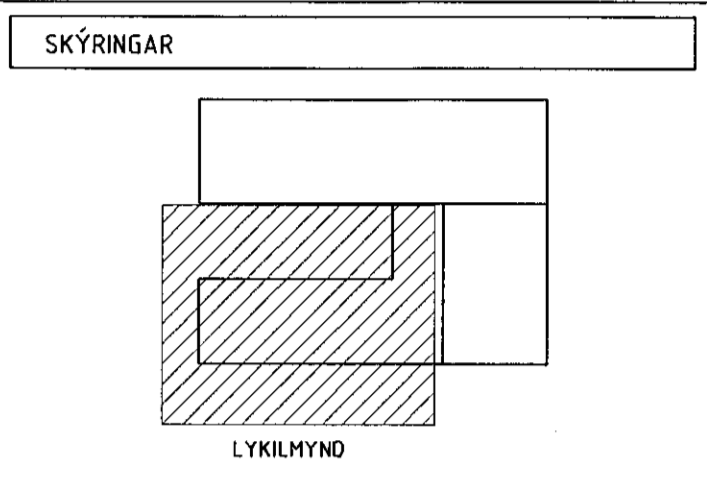

SKÝRINGAR OG AFSTÖBYMYND
 SJÁ TEKNINGU F 001
 ALLA LÖRÉTTA STOFNA - ÞYKKVEGGJA RÖR
 SKAL EINANGRA OG VEFJA MED PLASTBORÐA
 UTAN VIÐ HÚS LEGGJA
 FRÆRENSLURÖR Í STYRKARFLOKKI SNB
 FASTEFNA- OG FITUSKILJA -
 FRÁGANUR OG NDURSETNING Á FASTEFNA- OG
 OG FITUSKILJU SKALU VERA SAMKVÆMT GILDANDI
 REGlugerðum OG LEIÐBEINGNUM FRAMLEIÐANDA
 FALLSTAMMAR SJÁ TEKN F006

ADALHÖNNUNDIR
 JÓN ÓLAFUR ÓLAFSSON 090658-4099
 SIGURÐUR EINARSSON 100457-2789
 SIGURÐUR HARÐARSON 030446-3999

20.06.20
 SÆMUNDUR EIRIKSSON 261249-2919

FORNUBÚÐIR
 EIGNARHALDSFÉLAG EHF
 FORNUBÚÐIR 5
 220 HAFNARFJÖRÐUR

KLÖPP
 KLÖPP ARKITEKTAR-VERKFRÆÐINGAR EHF
 NETHYL 2E, 110 REYKJAVÍK
 Sími 577 2277, 699 7747 - klopp@simnet.is

| | | | |
|-------------|---------------------|-----------|-----------|
| HEITI TEKN. | FRÆRENSLI GRUNNMYND | | |
| | 1. hæð | | |
| MÆLIKVARÐI | 150 | DAGS. | JÚNÍ 2018 |
| TEIKNING | F 007 | VERK | V 17-601 |
| BREYTING | A | YFIRFARID | S.E. |