


NR.	DAGS.	BREYTING
A	04.20	REYNDARTÆKING

SKÝRINGAR

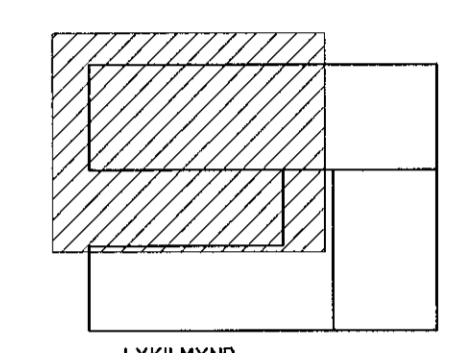

SKÝRINGAR OG AFSTÖÐUMYND  
SÁ TEKNIKEI F 001

ALLA LÖÐRÉTTA STOFNA - ÞYKKVEGGA RÖR  
SKAL EINANGRA OG VEJJA MED PLASTBORÐA  
UTAN VIB HÖS SKAL LEGGJA  
FRÆRENSLURÖR I STYRKARFLOKKI S18

FASTEFNA- OG FITUSKILJA I:  
FRÁGANGUR OG NIÐURSETNING Á FASTEFNA- OG  
OG FITUSKILJA SKULU VERA SAMKVÆMT GILDANDI  
REGLUGERÐUM OG LEIÐBEIÐINGUM FRAMLEIÐANDA

FALLSTAMMAR SÁ TEKN F006

ADALHÖNNUNDIR  
JÓN ÓLAFUR ÓLAFSSON 090658-4099  
SIGURÐUR EYJARSSON 110457-2789  
SIGURÐUR HARBARSON 030446-3999

2020.05.06  
SÍMUNDUR EIRIKSSON 261249-2949

FORNUBÚÐIR  
EIGNARHALDSFÉLAG EHF  
FORNUBÚÐIR 5  
220 HAFNARFJÖRÐUR

**KLÖPP**  
KLÖPP ARKITEKTAR-VERKFRÆÐINGAR EHF  
METHYL 2E, 110 REYKJAVÍK  
SÍMI 571 2271, 699 7747 - klopp@simel.is

HEITI TEKN.	FRÆRENSLI GRUNNMYND
1. hæð	
MÆLIKVARDI	150
TEKNING	F 009
BREYTING	A
DAGS.	JÚNÍ 2018
VERK	V 17-601
YFIRFARIÐ	S.E.

