


Samþykkt þann
06 MAY 2020
Byggingarfulltrúinn í Hafnarfróð
F.h. Sigurður Steinar Jónsson

NR.	DAGS.	BREYTING
A	04.20	REYNDARTEKNING

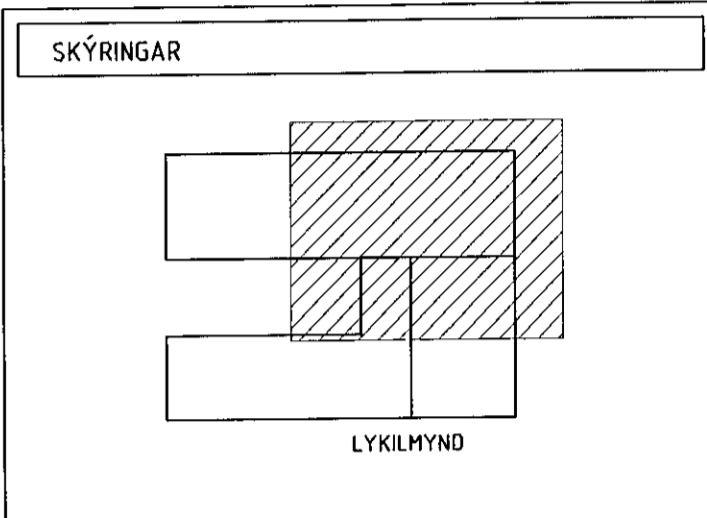

SKÝRINGAR OG AFSTÖÐUMYND
SÁ TEKNINGU F 001

ALLA LÖBRÉTTA STOFNA - ÞYKKVEGGJA RÖR
SKAL EINANGRA OG VEIJA MEÐ PLASTBORDA

UTAN VIÐ HÚS SKAL LEGGJA
FRÆNNISLÖR Í STYRKARFLOKKI SNB

FASTEFNA- OG FITUSKILJA :
FRÁGANGUR OG NÐURSETNING Á FASTEFNA- OG
OG FITUSKILJU SKULU VERA SAMKVÆMT GILDANDI
REGLUGERÐUM OG LEIÐBEININGUM FRAMLÉDANDA

FALLSTAMMAR SÁ TEKN F006

ADALMANNABÚÐIR
JÓN ÓLÁFUR GLAFSSON 090658-4099
SIGURDUR EINHARSSON 110457-2789
SIGURDUR HARBARSSON 030446-3999

20/4 20
SÁMUNDIR EIRIKSSON 26749-2949

FORNUBÚÐIR
EIGNARHALDSFÉLAG EHF
FORNUBÚÐIR 5
220 HAFNARJÖRÐUR

KLÖPP

KLÖPP ARKITEKTAR-VERKFRÆÐINGAR EHF
NETHYLL 2E, 110 REYKJAVÍK
Sími 577 2271, 699 7747 - klopp@simnet.is

HEITI TEKN.	FRÆNNISLI GRUNNMYND
M/ELKVARÐI	150
TEKNING	F 010
BREYTING	A
DAGS.	JÚNÍ 2018
VERK	Y 17-001
YFIRFARID	SE.