


Samþykkt þann  
06 MÍJ 2020  
Byggingartuðlrúinn í Hafnarfór  
F.h. Sigurður Steinar Jónsson

NR.	DAGS.	BREYTING
A	04.20	REYNDARTEKNING

SKÝRINGAR

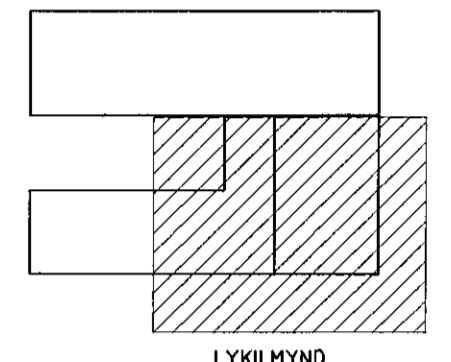

SKÝRINGAR OG AFSTÖÐUMYND  
SÁ TEKNINGU F 001  
ALLA LÖBRÉTTA STOFNA - ÞYKKVEGGJA RÖR  
SKAL EINANGRA OG VEFJA MEÐ PLASTBORÐA  
FALLSTAMMAR SÁ TEKN F006

ADALHÖNUNDIR  
JÓN ÓLAFUR ÓLAFSSON 090658-4099  
SIGURÐUR EINARSSON 10457-2789  
SIGURÐUR HARBARSSON 030446-5999

2020  
SÆMUNDUR EIRIKSSON 261249-2949

FORNUBÚÐIR  
EIGNARHALDSFÉLAG EHF  
FORNUBÚÐIR 5  
220 HAFNARF JÖRÐUR



KLÖPP  
KLÖPP ARKITEKTAR-VERKFRÆÐINGAR EHF  
NETHYL 2E, 110 REYKJAVÍK  
SÍMI 577 2277, 699 7747 - klopp@simnet.is

HEITI TEIKN.	FRÁRENNSLI GRUNNMYND
MÆLIKVARÐI	3. hæð
TEIKNING	F 015
BREYTING	A
DAGS.	JÚNÍ 2018
VERK	Y 17-601
YFIRFARID	SE

FORNUBÚÐIR 5 - BYGGING TIL STADAR