


1 5. HÆÐ - VATNSÚÐAKERFI MILLI 8-14/A-D  
1 : 50

Samþykkt þann  
20. MAJ 2020  
F.Þ. Sigurður Steinar Jónsson

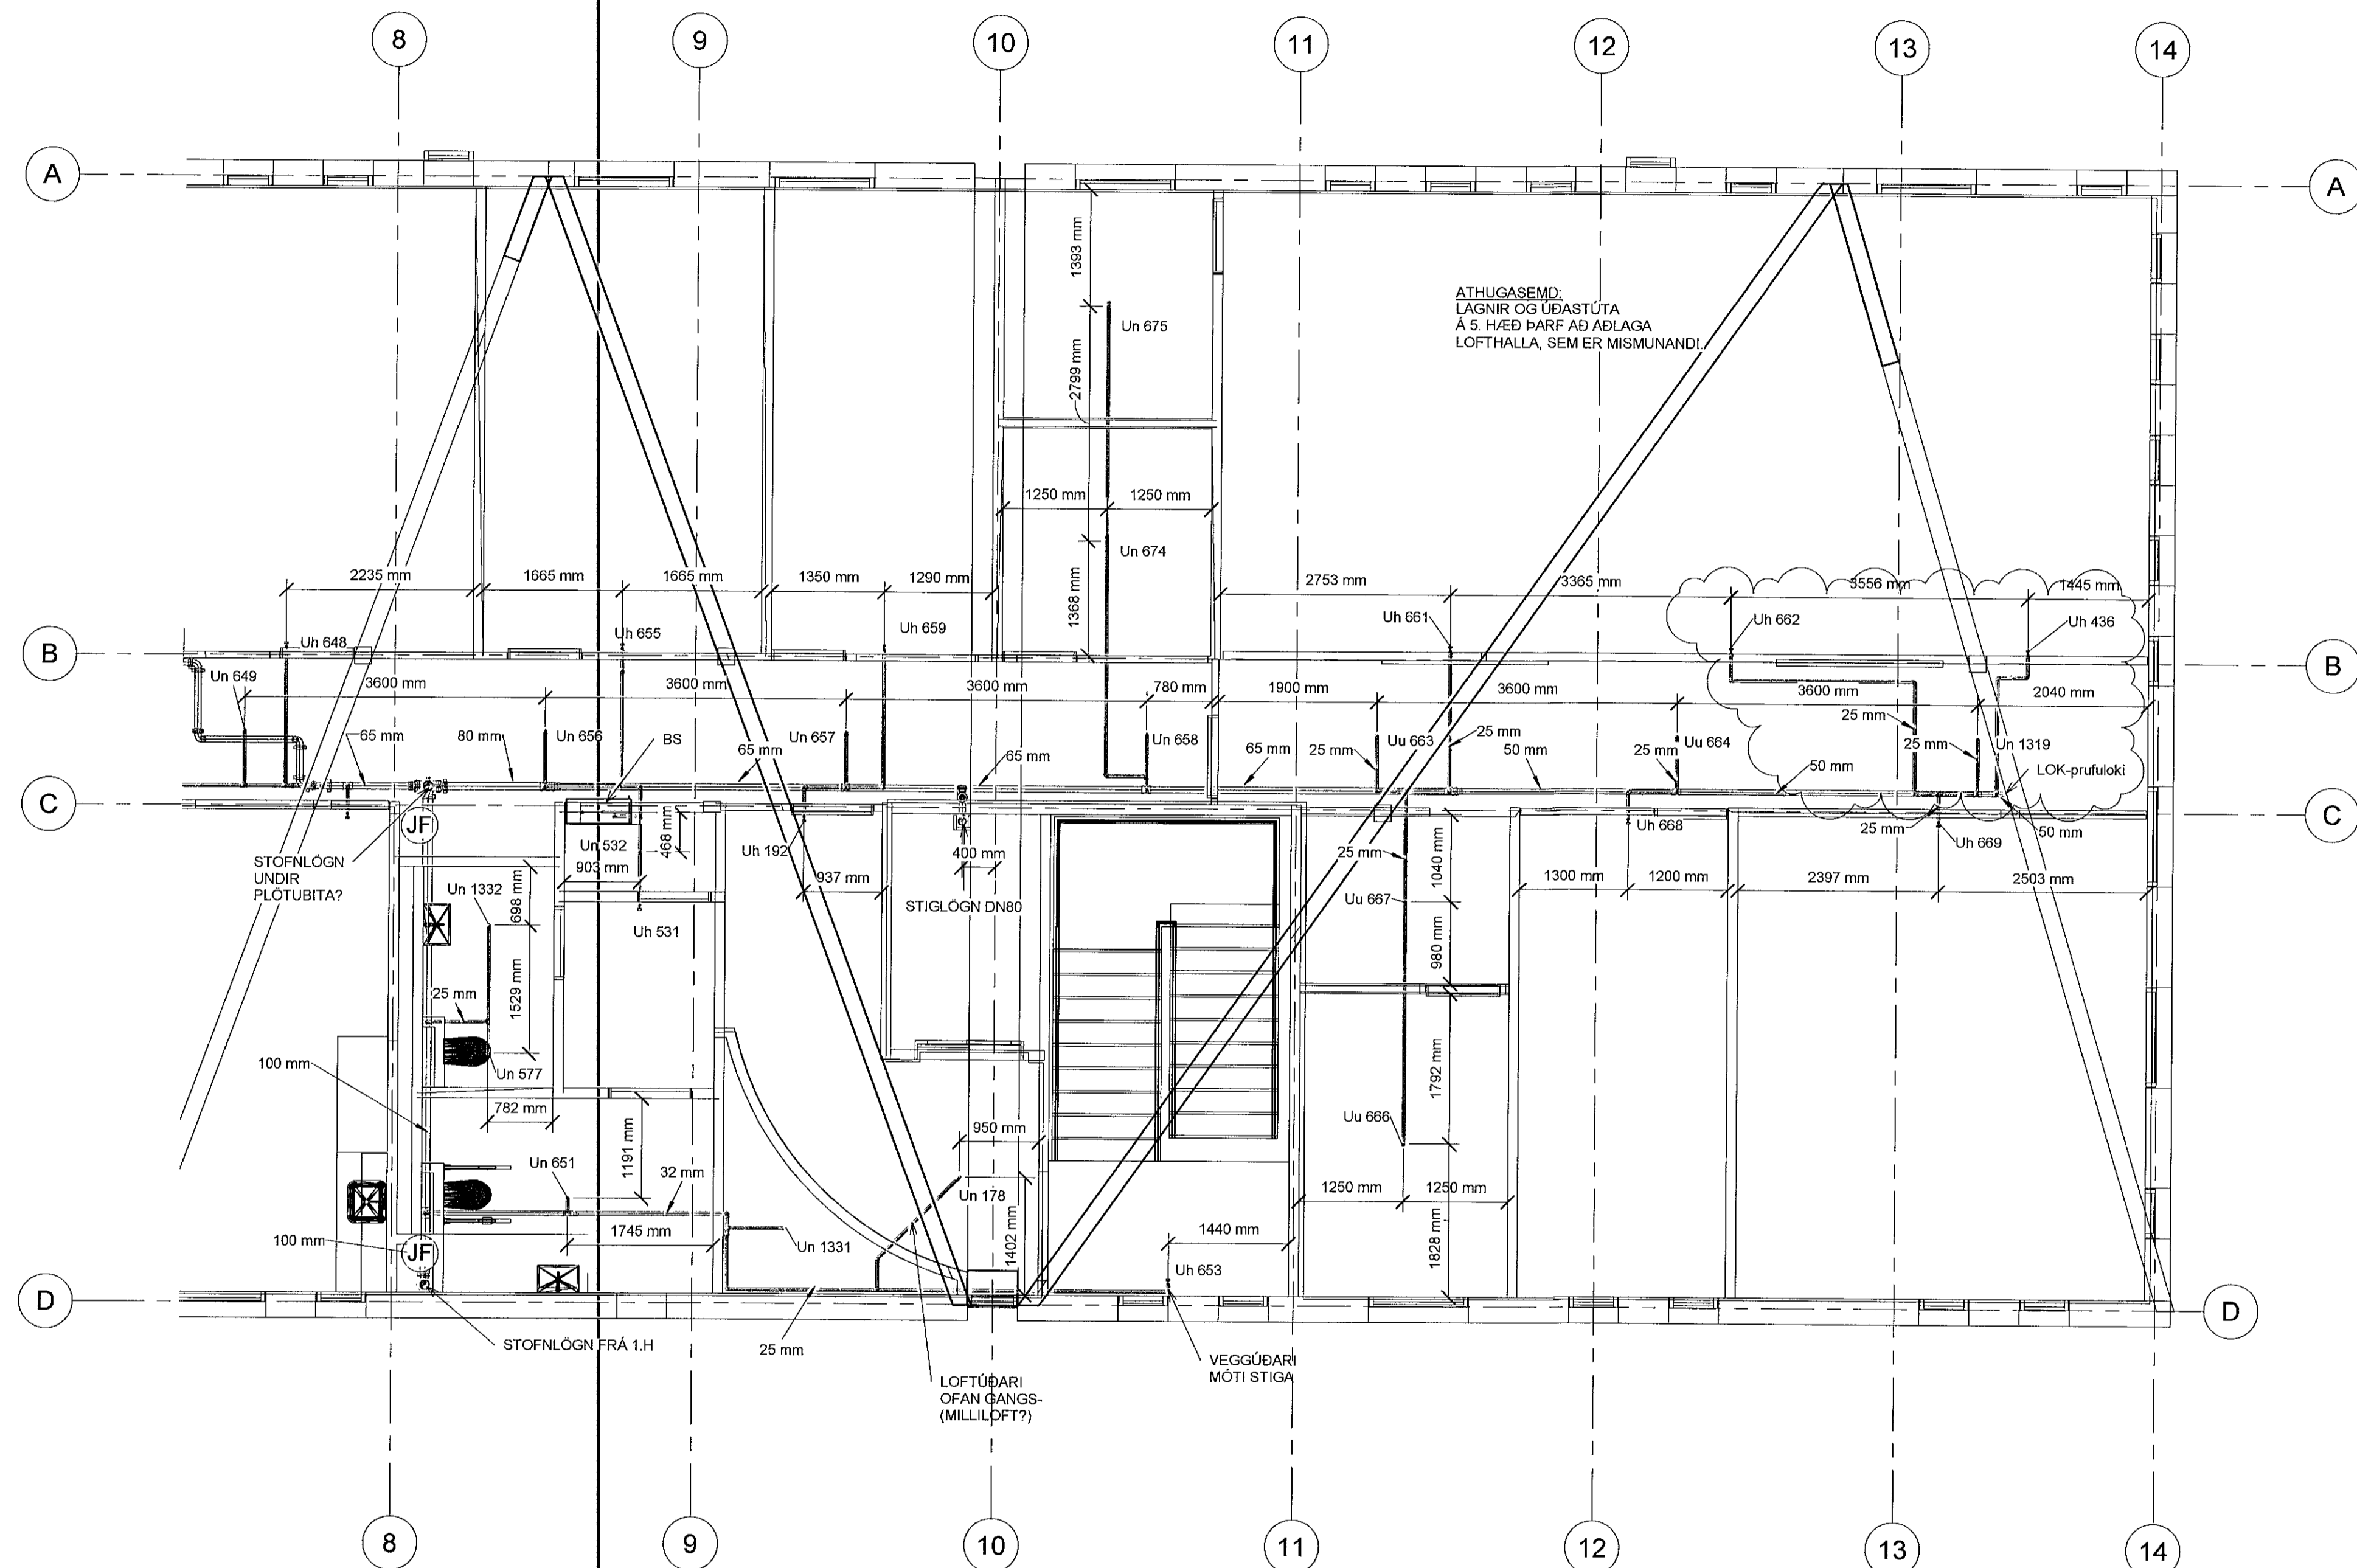

Áritun hönnunarstjóra  
Sigurður Einarsson - Kennitala: 110457-2789

Nr.	Lýsing	Dagur
1	BREYTING	31.05.2019
2	ÁRITUN HÖNN. STJ.	27.05.2019
4	BRUNASL+ STIGLOGN	10.09.2019
16	Sprinkler og veggir 5 hæð	20.04.2020

Brunahönnun síf  
Ármúla 6, 108 Reykjavík  
kt. 520115-1960,  
Sími 6625990

FORNUBÚÐIR 5  
HAFNARFJÖRÐUR

VATNSÚÐAKERFI - 5. HÆÐ  
GRUNNMYND MILLI 3-5/A-B

Verknúmer: 17-208

Dagur: 31.05.2019

Teiknað af: FÓ

Yfirfarið af: Gunnar R. Stefánsson GK  
130666-3022

L502

Kvarði: 1 : 50

ÁTHUGASEMD:  
MIKID ER UM LAGNIR Í LOFTUM HÜSS. Á SUMUM STÖÐUM ERU LOFT TEKIN NIÐUR. Á FYRSTU HÆÐ ERU LOFT TEKIN NIÐUR Á NOKKRUM STÖÐUM NEDAR EN 790mm, EN ÞAR ER GERT RÁÐ FYRIR ÚÐURUM Í MILLIRYMUM. EINS GETUR ÞURFT AÐ HJÚÐRA TIL ÚÐASTÚTUMLOGNUM VEGNA ANNAÐS ÞUNNADAR. EN ÞAÐ SKAL ÞÁ GERT Í SAMRÁÐI VIÐ HÖNNUÐI. Í LOFTUM 5. HÆÐAR ÞARF AÐ LÁTA VEGGSTÚTA HALLA MEÐ LOFTI ÚÐASTÚTAR AÐRIR EN Í NIÐURHENGDUUM LOFTUM SKULU VERA 75mm-300mm FRÁ LOFTI. ÞAÐ ER, OFAN Á ÚTASPJALD UPPRÉTTIS ÚÐARA 75mm, EN 300mm UNDIR. ÚTASPJALDS NIÐURHANGANDI ÚÐASTÚTA. FJARLÆGD OFAN Á SPJALD VEGGÚÐARA SE 100mm-150mm FRÁ LOFTI.

AÐ ÖÐRU LEYTI ER VISAÐ TIL SKÝRINGAÐLÆS.

