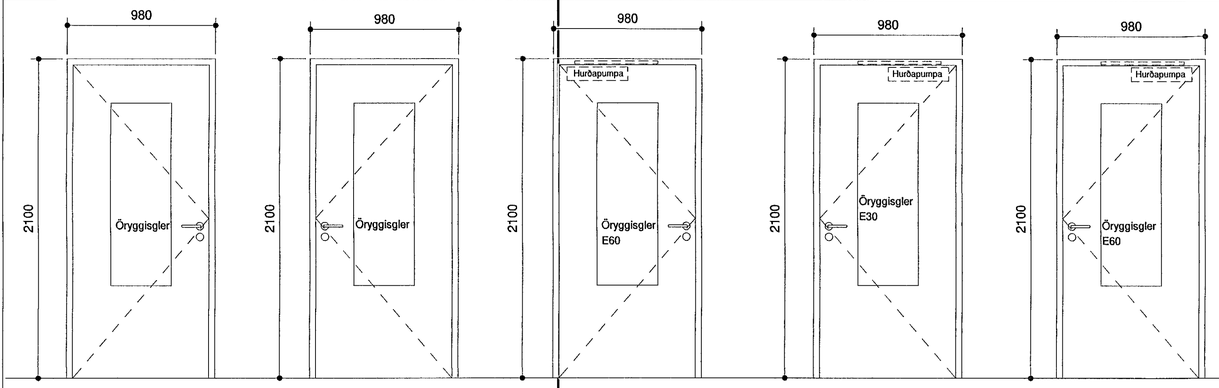

Nr.	IH06.10 V
Fjöldi	3
Hluti A	
Hluti B	1
Hluti C	
Hluti D	
Hluti E	2
Hluti F	
Litur	RAL 9010
Efnisáferð	
Brunaþol	
Hljóðkrafa	R'w ≥ 30 dB
Hljóðk. glers	
Öryggisgler	X
Sérkröfur	- Felliþröskuldur

Nr.	IH06.10 H
Fjöldi	1
Hluti A	
Hluti B	
Hluti C	
Hluti D	1
Hluti E	
Hluti F	
Litur	RAL 9010
Efnisáferð	
Brunaþol	
Hljóðkrafa	R'w ≥ 30 dB
Hljóðk. glers	
Öryggisgler	X
Sérkröfur	- Felliþröskuldur

Nr.	IH06.11 V
Fjöldi	1
Hluti A	
Hluti B	
Hluti C	
Hluti D	1
Hluti E	
Hluti F	
Litur	RAL 9010
Efnisáferð	
Brunaþol	EI30-CS
Hljóðkrafa	R'w ≥ 30 dB
Hljóðk. glers	
Öryggisgler	X
Sérkröfur	- Hurðapumpa - Felliþröskuldur

Nr.	IH06.11 H
Fjöldi	1
Hluti A	
Hluti B	
Hluti C	
Hluti D	1
Hluti E	
Hluti F	
Litur	RAL 9010
Efnisáferð	
Brunaþol	EI30-CS
Hljóðkrafa	R'w ≥ 30 dB
Hljóðk. glers	
Öryggisgler	X
Sérkröfur	- Hurðapumpa - Felliþröskuldur

Nr.	IH06.12 H
Fjöldi	1
Hluti A	
Hluti B	
Hluti C	
Hluti D	
Hluti E	1
Hluti F	
Litur	RAL 9010
Efnisáferð	
Brunaþol	EI60-CS
Hljóðkrafa	R'w ≥ 30 dB
Hljóðk. glers	
Öryggisgler	X
Sérkröfur	- Hurðapumpa - Neyðarhúnn - Felliþröskuldur

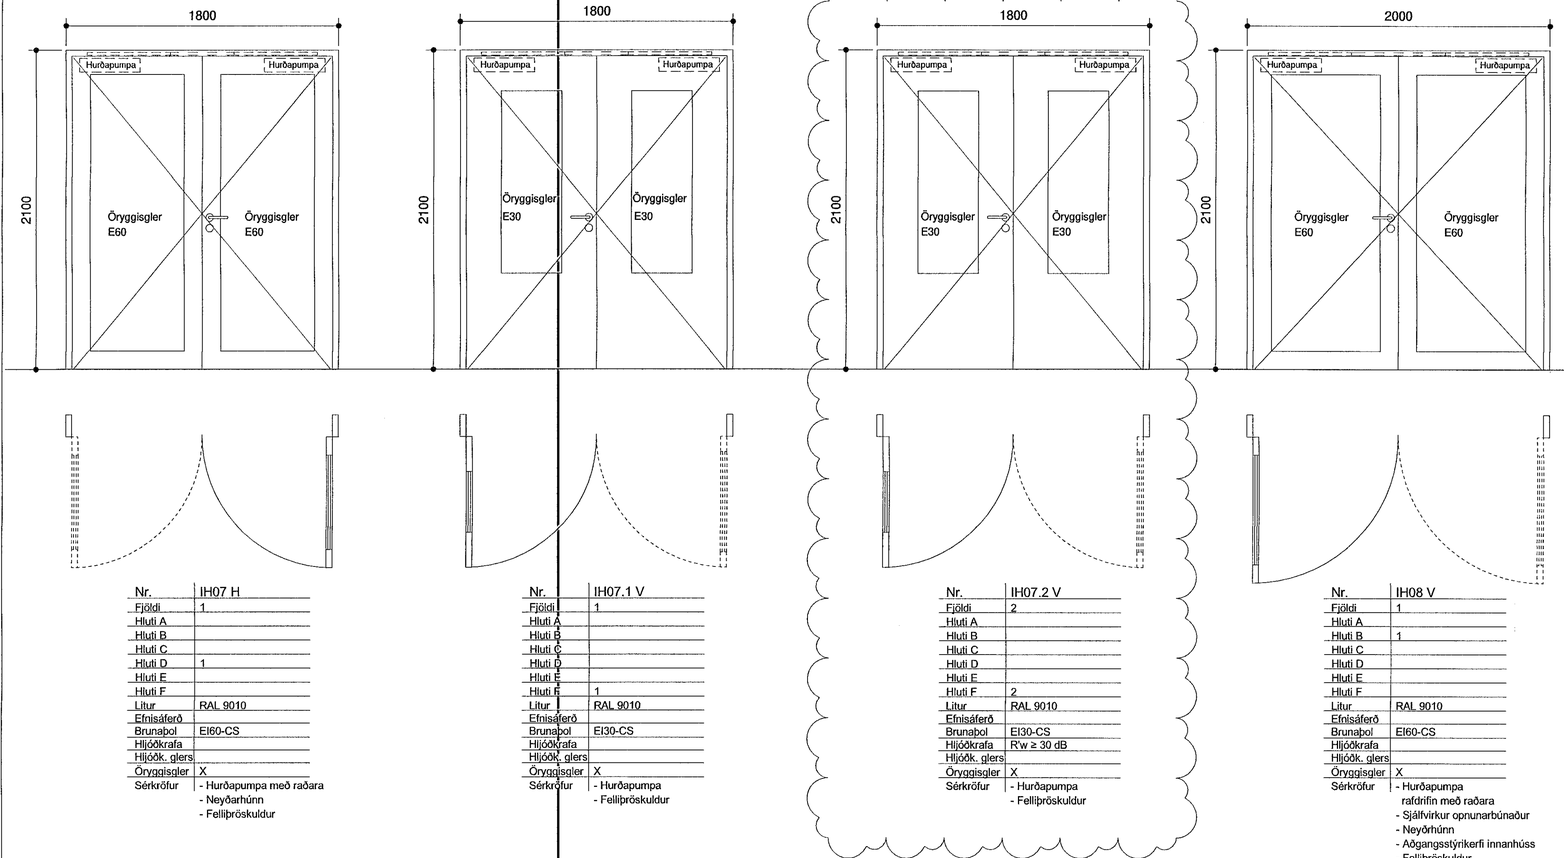

Nr.	IH07 H
Fjöldi	1
Hluti A	
Hluti B	
Hluti C	
Hluti D	1
Hluti E	
Hluti F	
Litur	RAL 9010
Efnisáferð	
Brunaþol	EI60-CS
Hljóðkrafa	
Hljóðk. glers	
Öryggisgler	X
Sérkröfur	- Hurðapumpa með raðara - Neyðarhúnn - Felliþröskuldur

Nr.	IH07.1 V
Fjöldi	1
Hluti A	
Hluti B	
Hluti C	
Hluti D	
Hluti E	
Hluti F	1
Litur	RAL 9010
Efnisáferð	
Brunaþol	EI30-CS
Hljóðkrafa	
Hljóðk. glers	
Öryggisgler	X
Sérkröfur	- Hurðapumpa - Felliþröskuldur

Nr.	IH07.2 V
Fjöldi	2
Hluti A	
Hluti B	
Hluti C	
Hluti D	
Hluti E	
Hluti F	2
Litur	RAL 9010
Efnisáferð	
Brunaþol	EI30-CS
Hljóðkrafa	R'w ≥ 30 dB
Hljóðk. glers	
Öryggisgler	X
Sérkröfur	- Hurðapumpa - Felliþröskuldur

Nr.	IH08 V
Fjöldi	1
Hluti A	
Hluti B	1
Hluti C	
Hluti D	
Hluti E	
Hluti F	
Litur	RAL 9010
Efnisáferð	
Brunaþol	EI60-CS
Hljóðkrafa	
Hljóðk. glers	
Öryggisgler	X
Sérkröfur	- Hurðapumpa rafdrifin með raðara - Sjálfvirkur opnunarbúnaður - Neyðrhúnn - Aðgangsstýrikerfi innanhúss - Felliþröskuldur

Samþykkt þann
20 MAY 2020
Byggingarfulltrúinn í Hafnarfirði
F.h. Sigurðar Steinar Jenssen

ATHUGIÐ !
ATHUGIÐ AÐ UPPGEFIN MÁL ERU GATMÁL OG SKAL FRAMLEIÐANDI GERA RÁÐ FYRIR HÆFILEGU BILI TIL ÍSETNINGAR.

VERKTEIKNINGAR SKV. SAMÞYKKTUM ADALUPPDRÁTTUM PANN:
19.09.2018 og 09.12.2019
Hönnunarstjóri: Ivon S. Cilia

E	30.04.2020	IH29V skipt út fyrir IH07.2V
D	06.06.2019	Teikningar til bygg.fulltrúa
C	13.07.2018	Uppf. kröfur fyrir 3. áfanga, talning og hljóðkr. uppfærðar
B	08.05.2018	Uppfærsla á lit, talningu innihurða, gler stærða og aðgangstýringa
A	09.03.2018	Uppfærsla á teikningum og flokkun hurða vegna breytinga á innihurðakröfum. Opnunabúnaður og aðgangstyring bætt inn

BREYTINGAR

VERKHEITI
Hádegisskarð 1, Hafnarfirði
Skóli
Verkteikningar

VERK
Innihurðir, IH06.10 V - IH08 V

MÁL: 1 : 20 / A1
DAGS.: 31.10.2017
HANNAÐ: ISC
TEIKNAÐ: HP
YFIRFARIÐ: Svági
VERKNÚMER: 484-02
FL: 04
TEIKNINGANÚMER: 3.3-07
ÚTG: E

T.ark
ARKITEKTAR
BRAUTARHOLTI 6 - 105 REYKJAVÍK - ÍSLAND
SÍMI: 540 5700
teiknistofan@tark.is
www.tark.is
SAMÞ. Ivon Stefán Cilia Arkitekt FAÍ FSSA Kt.:141155-4159

Öll afnot og afrit teikninga, að hluta eða heild, er háð samþykki höfundar, skv. ákvæðum höfundalaga.