
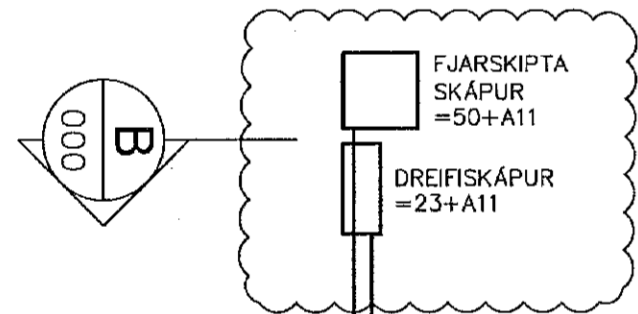


AFSTÖÐUMYND
1:500


HEIMTAUGAR:
RAF- OG FJARSKIPTAVEITNA

0 10000 50000mm
1:500

GRUNNMYND 1.HÆÐ
1:50

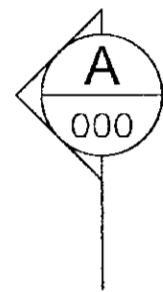

HEIMTAUG RAFVEITU - 63A
50mm PEH + 25mm PEH
HEIMTAUG FJARSKIPTAVEITU
50mm PEH

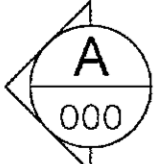


Samþykkt þann
27 MAY 2020
F.Þ. Sigurður Steinar Jónsson


UNDIRRITUN SAMRÆMINGARHÖNNUNAR

Helga

SNÍÐ A-A
1:50

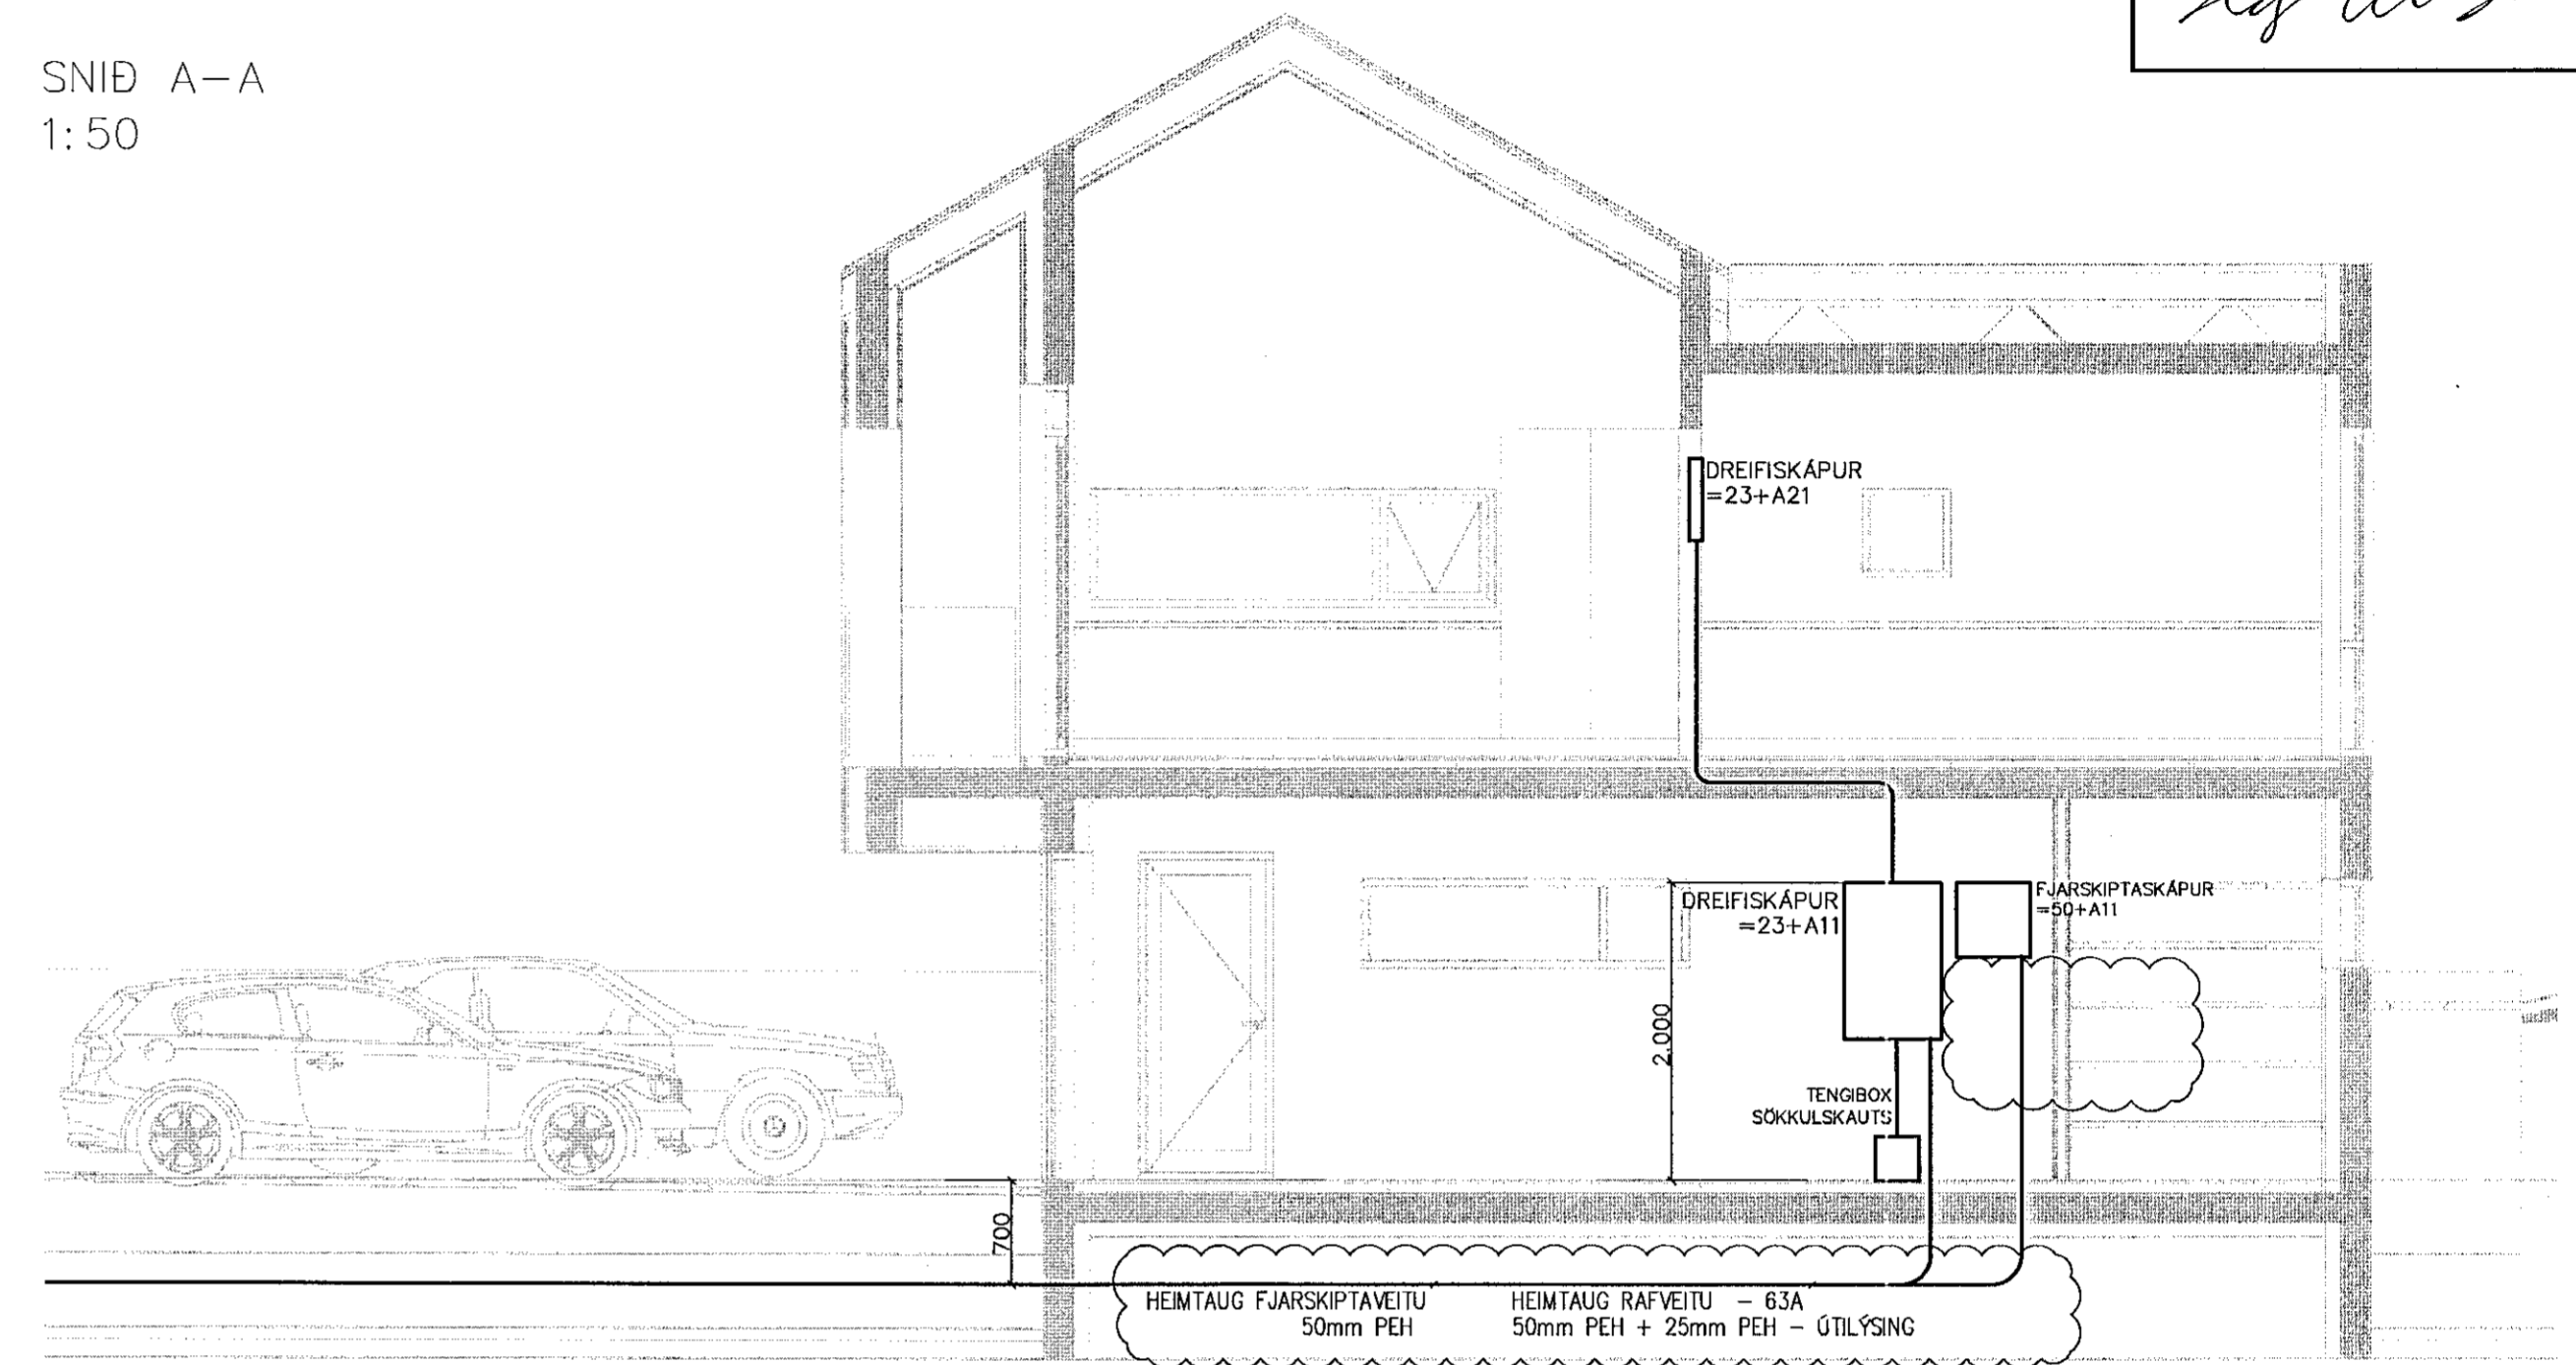

SNÍÐ B-B
1:50

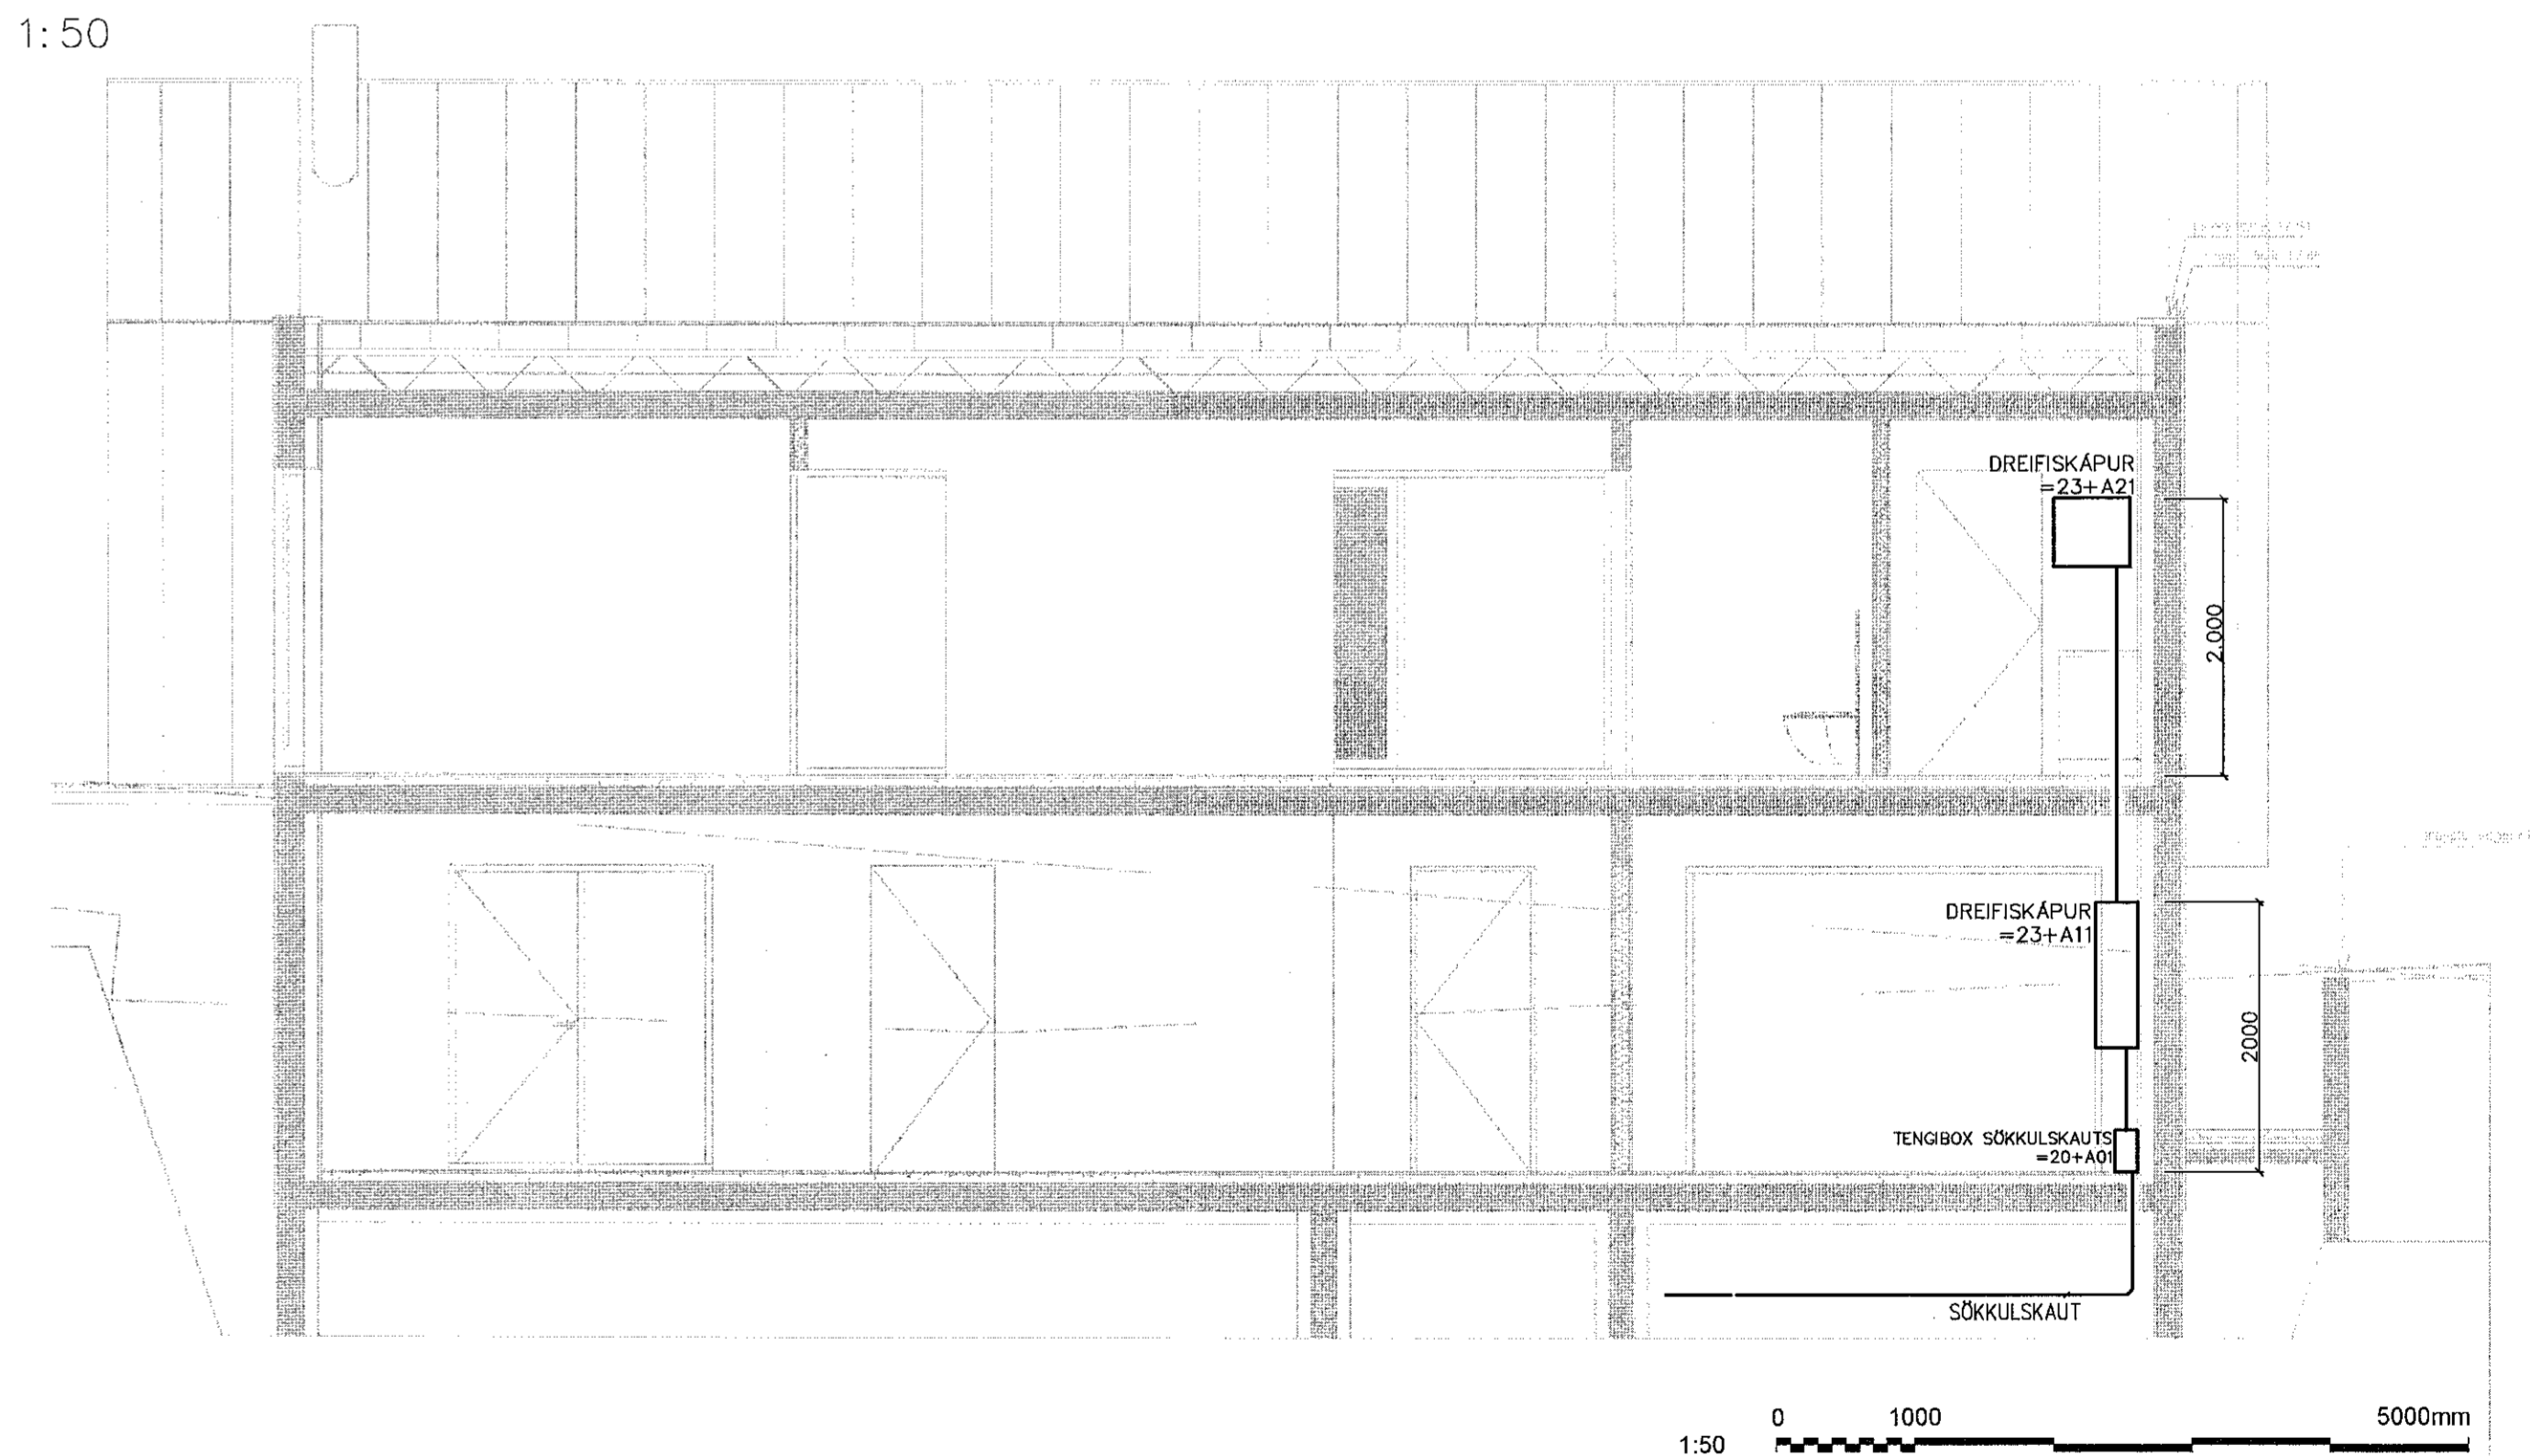

		LISKA	ÚTG. DAGS 2019-06-27	HANNAÐ ÞGH	MÆLIKVARÐI 1:50/A1	HELLUBRAUT 7, 200 HFJ EINBÝLISHÚS Raflagnir Aðallagnaleiðir Grunnmyndir
			YFIRFARIÐ GLS	TEIKNAD SHE	MÆLIKVARÐI 1:500/A1	
ÚTG. DAGS	SKÝRINGAR	TEIKN. HANN RÝNT SAMÞ.	ÚTG. DAGS	SKÝRINGAR	TEIKN. HANN RÝNT SAMÞ.	SÍMI: 416 0600 - NETFANG: liska@liska.is - www.liska.is
				SAMPYKKT: Guðjón L. Sigurðsson	kt:080655-4609	VERKFRANG 1909 TEIKNING 04.5.001 A

