
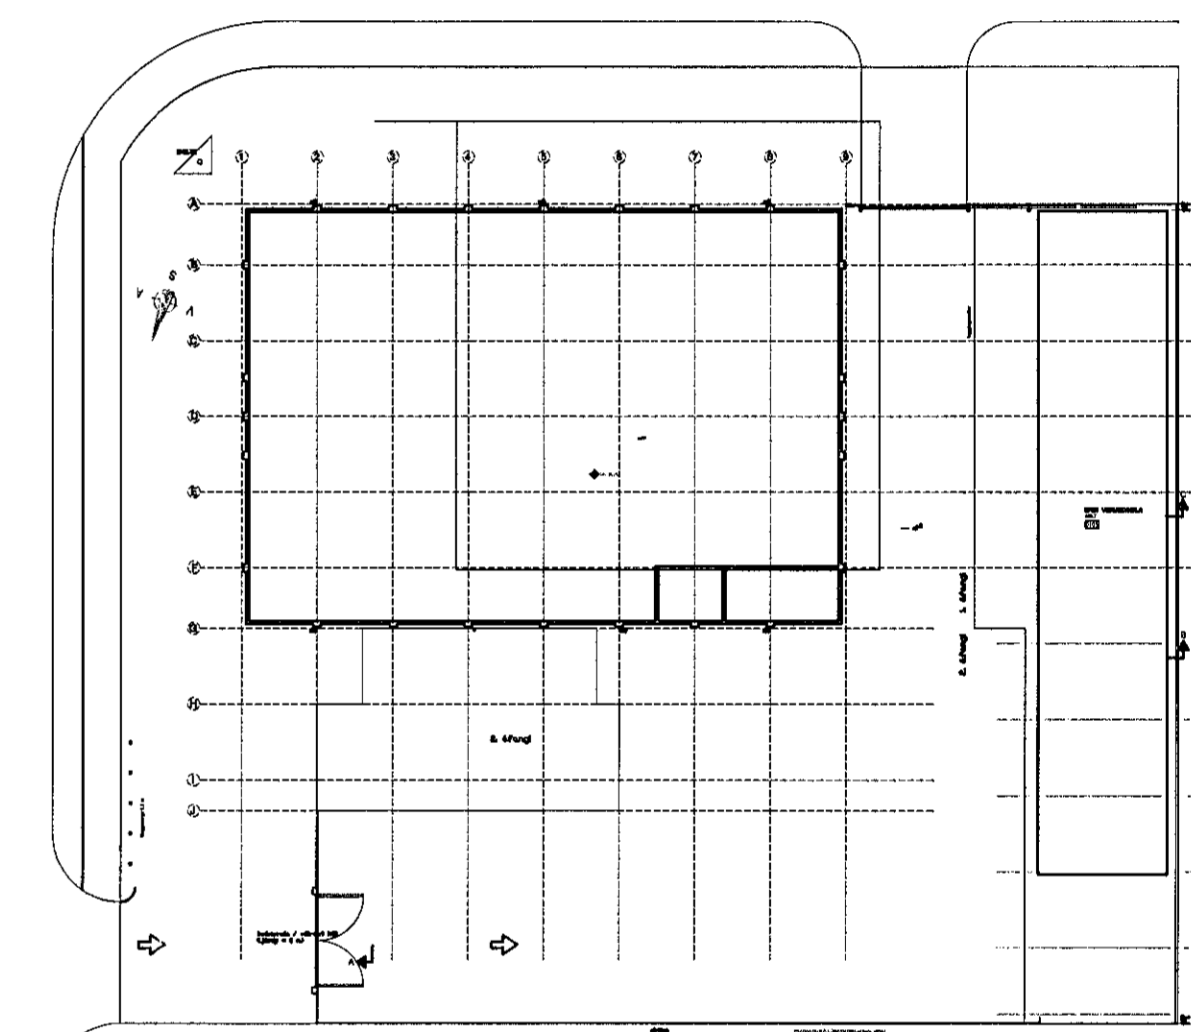


Samþykkt þann
03. JUN 2020
Byggingafulltrúi í Hafnarfirði

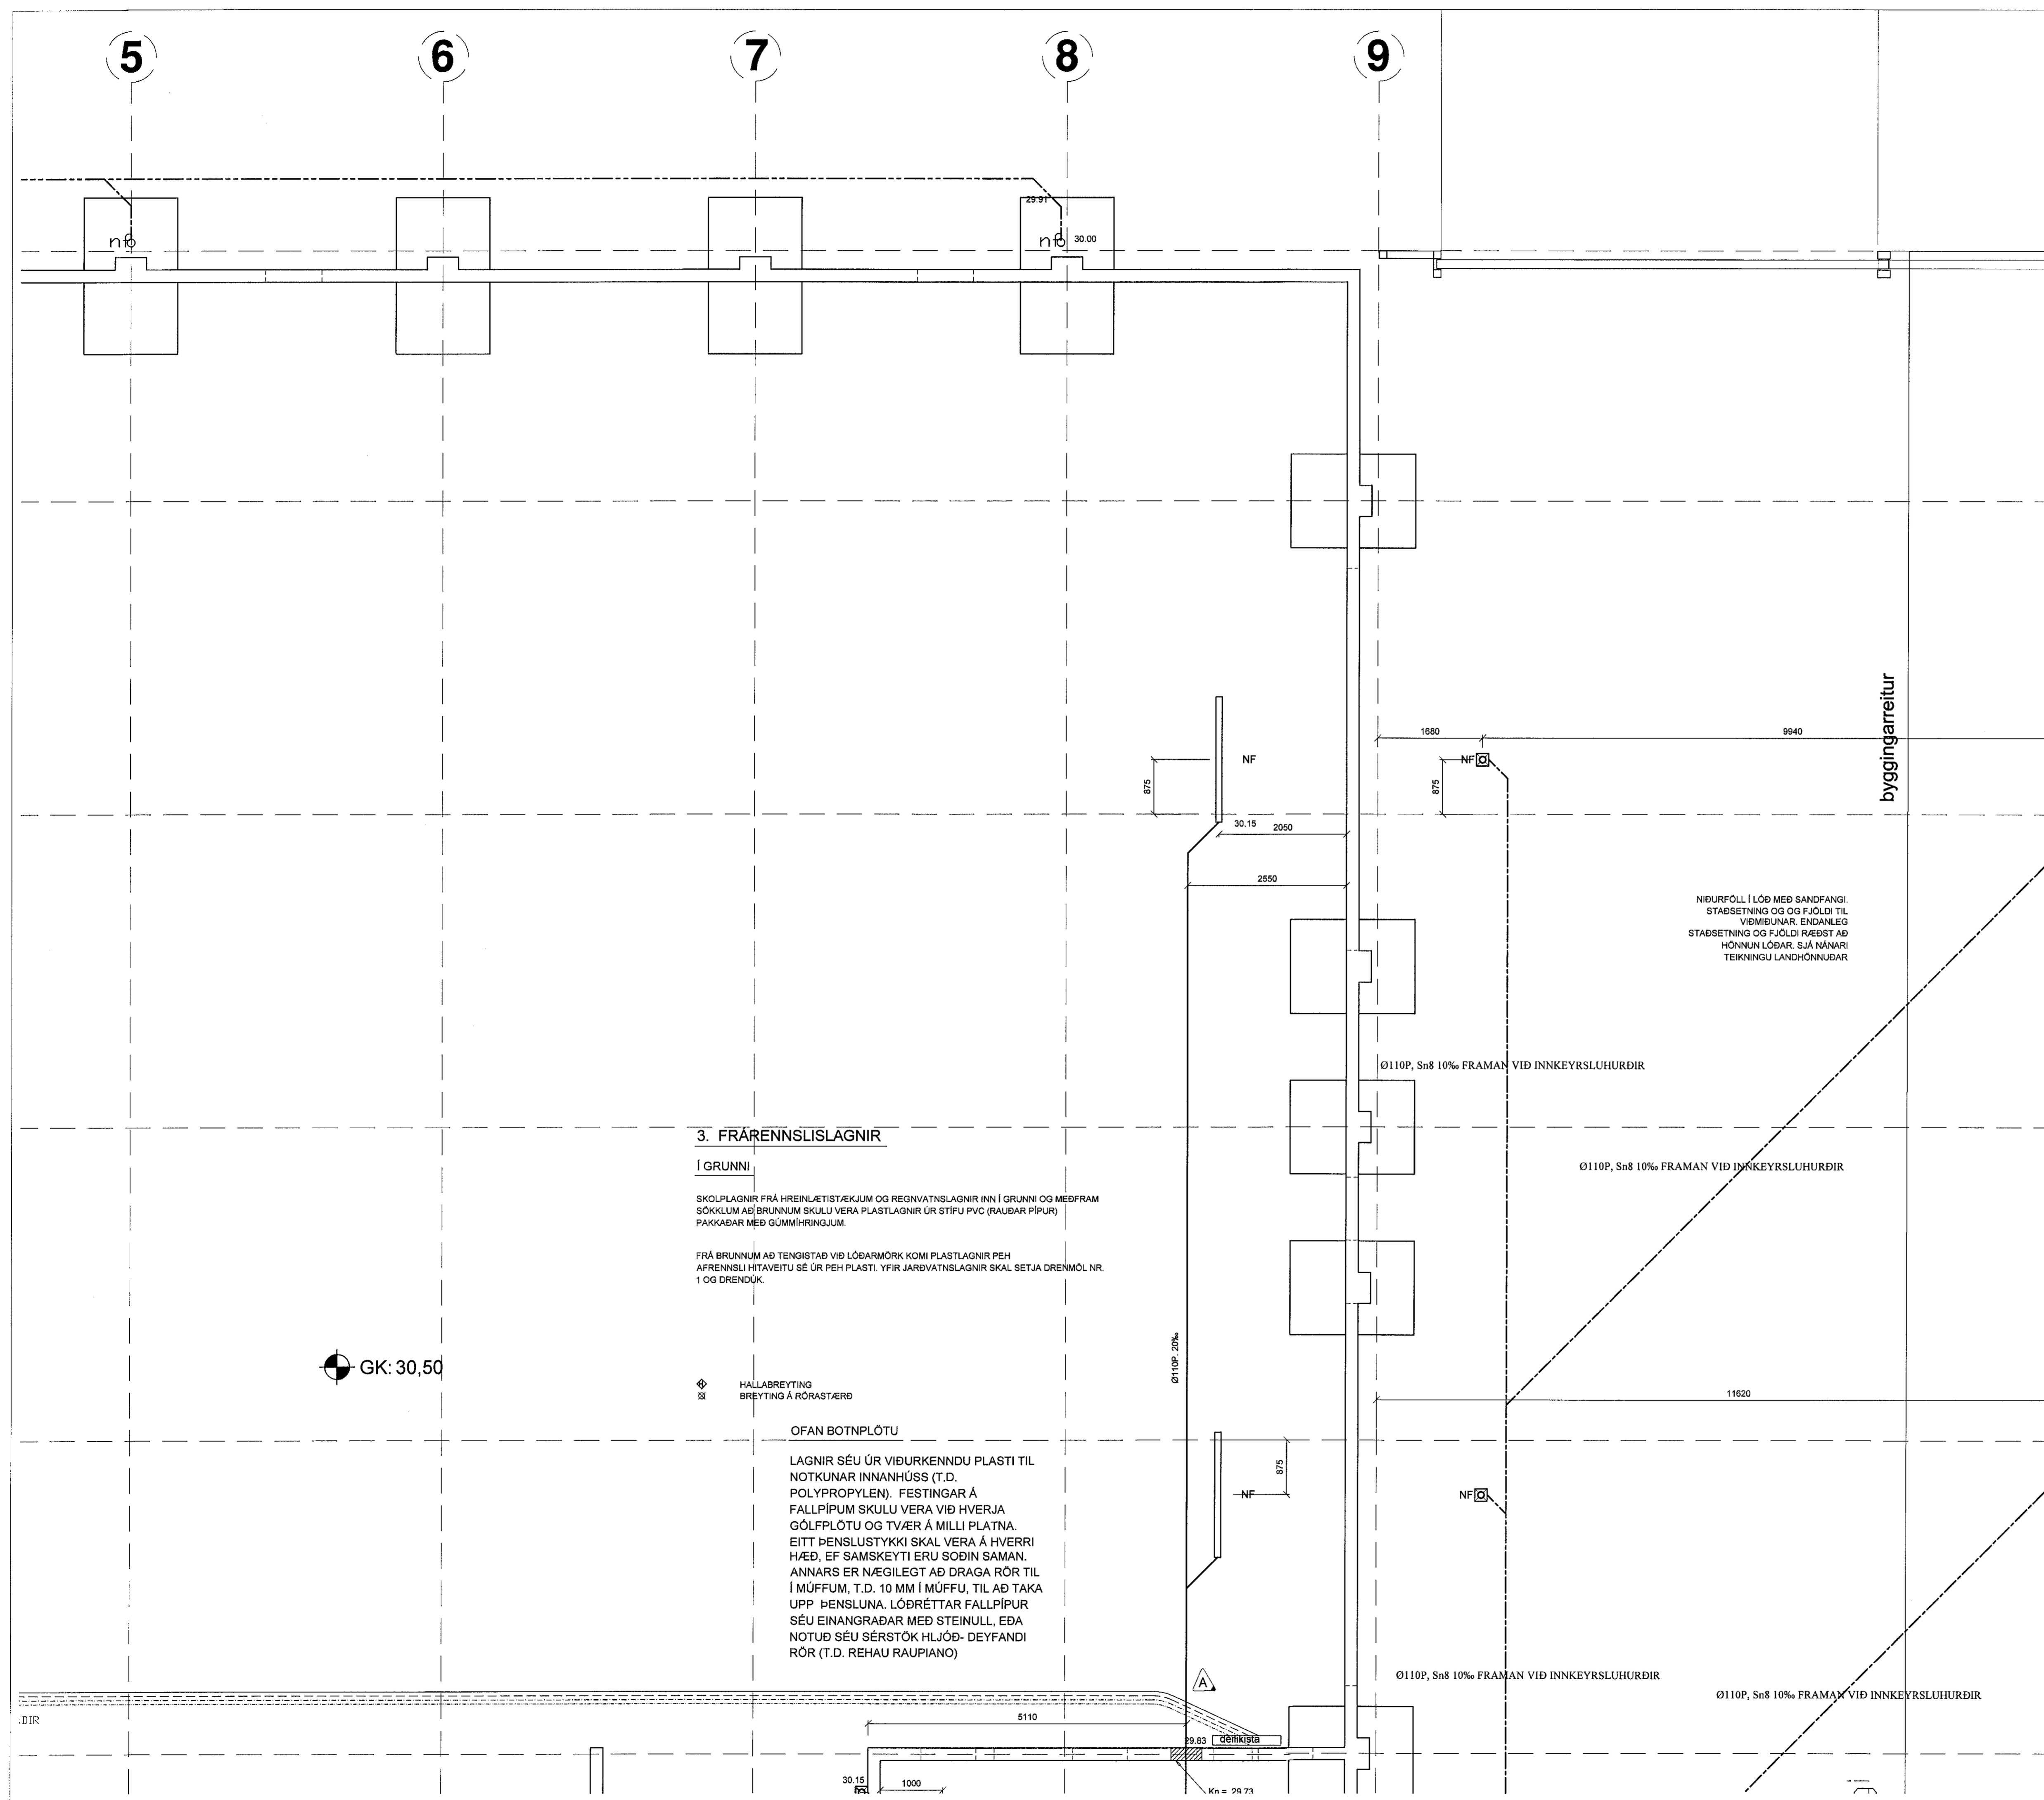

LYKILMYND

3. FRÁRENNSLISLAGNIR

I GRUNNI
SKOLPLAGNIR FRÁ HREINLÆTISTÆKJUM OG REGNVATNSLAGNIR INN Í GRUNNI OG MEDFRAM SOKKLUM AÐ BRUNNUM SKULU VERA PLASTLAGNIR ÚR STÍFU PVC (RAUBAR PÍPUR) PAKKAÐAR MED GUMMIHRINGJUM.
FRÁ BRUNNUM AÐ TENGISTAD VID LÖBARMÖRK KOMI PLASTLAGNIR PEH AFRENSLU HITAVEITU SÉ ÚR PEH PLASTI. YFIR JARÐVATNSLAGNIR SKAL SETJA DRENNMÖL NR. 1 OG DRENNÚK.

GK: 30,50

HALLABREYTING
BREYTING Á RÖRSTÆRÐ

OFAN BOTNPLÖTU

LAGNIR SÉU ÚR VIÐURKENNDU PLASTI TIL NOTKUNAR INNAHÚSS (T.D. POLYPROPYLEN). FESTINGAR Á FALLPÍPUM SKULU VERA VID HVERJA GÖLFPLÖTU OG TVÆR Á MILLI PLATNA. EITT ÞENSLUSTYKKI SKAL VERA Á HVERRI HÆÐ, EF SAMSKYTTI ERU SODIN SAMAN. ANNARS ER NÆGILEGT AÐ DRAGA RÖR TIL Í MÚFFUM, T.D. 10 MM Í MÚFFU, TIL AÐ TAKA UPP ÞENSLUNA. LÖDRÉTTAR FALLPÍPUR SÉU EINANGRADAR MED STEINULL, EDA NOTUÐ SÉU SERSTÖK HLJÓÐ- DEYFANDI RÖR (T.D. REHAU RAUPIANO)

NIBURFÖLLI LÖÐ MED SANDFANGI, STABSETNING OG OG FJÖLDI TIL VIÐMUNAR. ENDANLEG STABSETNING OG FJÖLDI RÆÐST AÐ HÖNNUN LÖÐAR. SJÁ NÁNARI TEIKNINGU LANGHÖNNUÐAR

HEILBRIGÐISEFTIRLIT
HAFNARFJARDAR-
OG KÖPAVOGSSVÆÐIS
Gagnatogi 5 - 2/1 Gagnabú
Haroldur Hauksson

BREYTINGARTÁKN

A	06.02.20	LAGNALEIÐ BREYTTIST	H.A
---	----------	---------------------	-----

Verkfræðistofa Ívars Haukssonar ehf.
Suðurlandsbraut 46, 108 Reykjav.
Sími: 695-4337
e-mail: ivar@vha.is
www.vha.is
Kennitala: 540212-2790

Hannað I.H.	Teiknað I.H.	Samþykkt: <i>Haroldur Hauksson</i>
	Kennitala	110383-5339

GJÁHELLA 1
HAFNARFIRÐI
LAGNIR
GRUNNMYND LAGNA Í JÖRD
LYKILMYND

Mkv. 1/50	Teikn. nr. 3-0.1C	Verk nr. 1255
1/500		

Árjun samræmingarhönnuð / hönnunarsjón. Útgáfa Dags. JUN '19
H.B. 2020