


Sambýkt 1 þann  
03 JUN 2020  
Bygginguáhræðing í Hafnarfirði

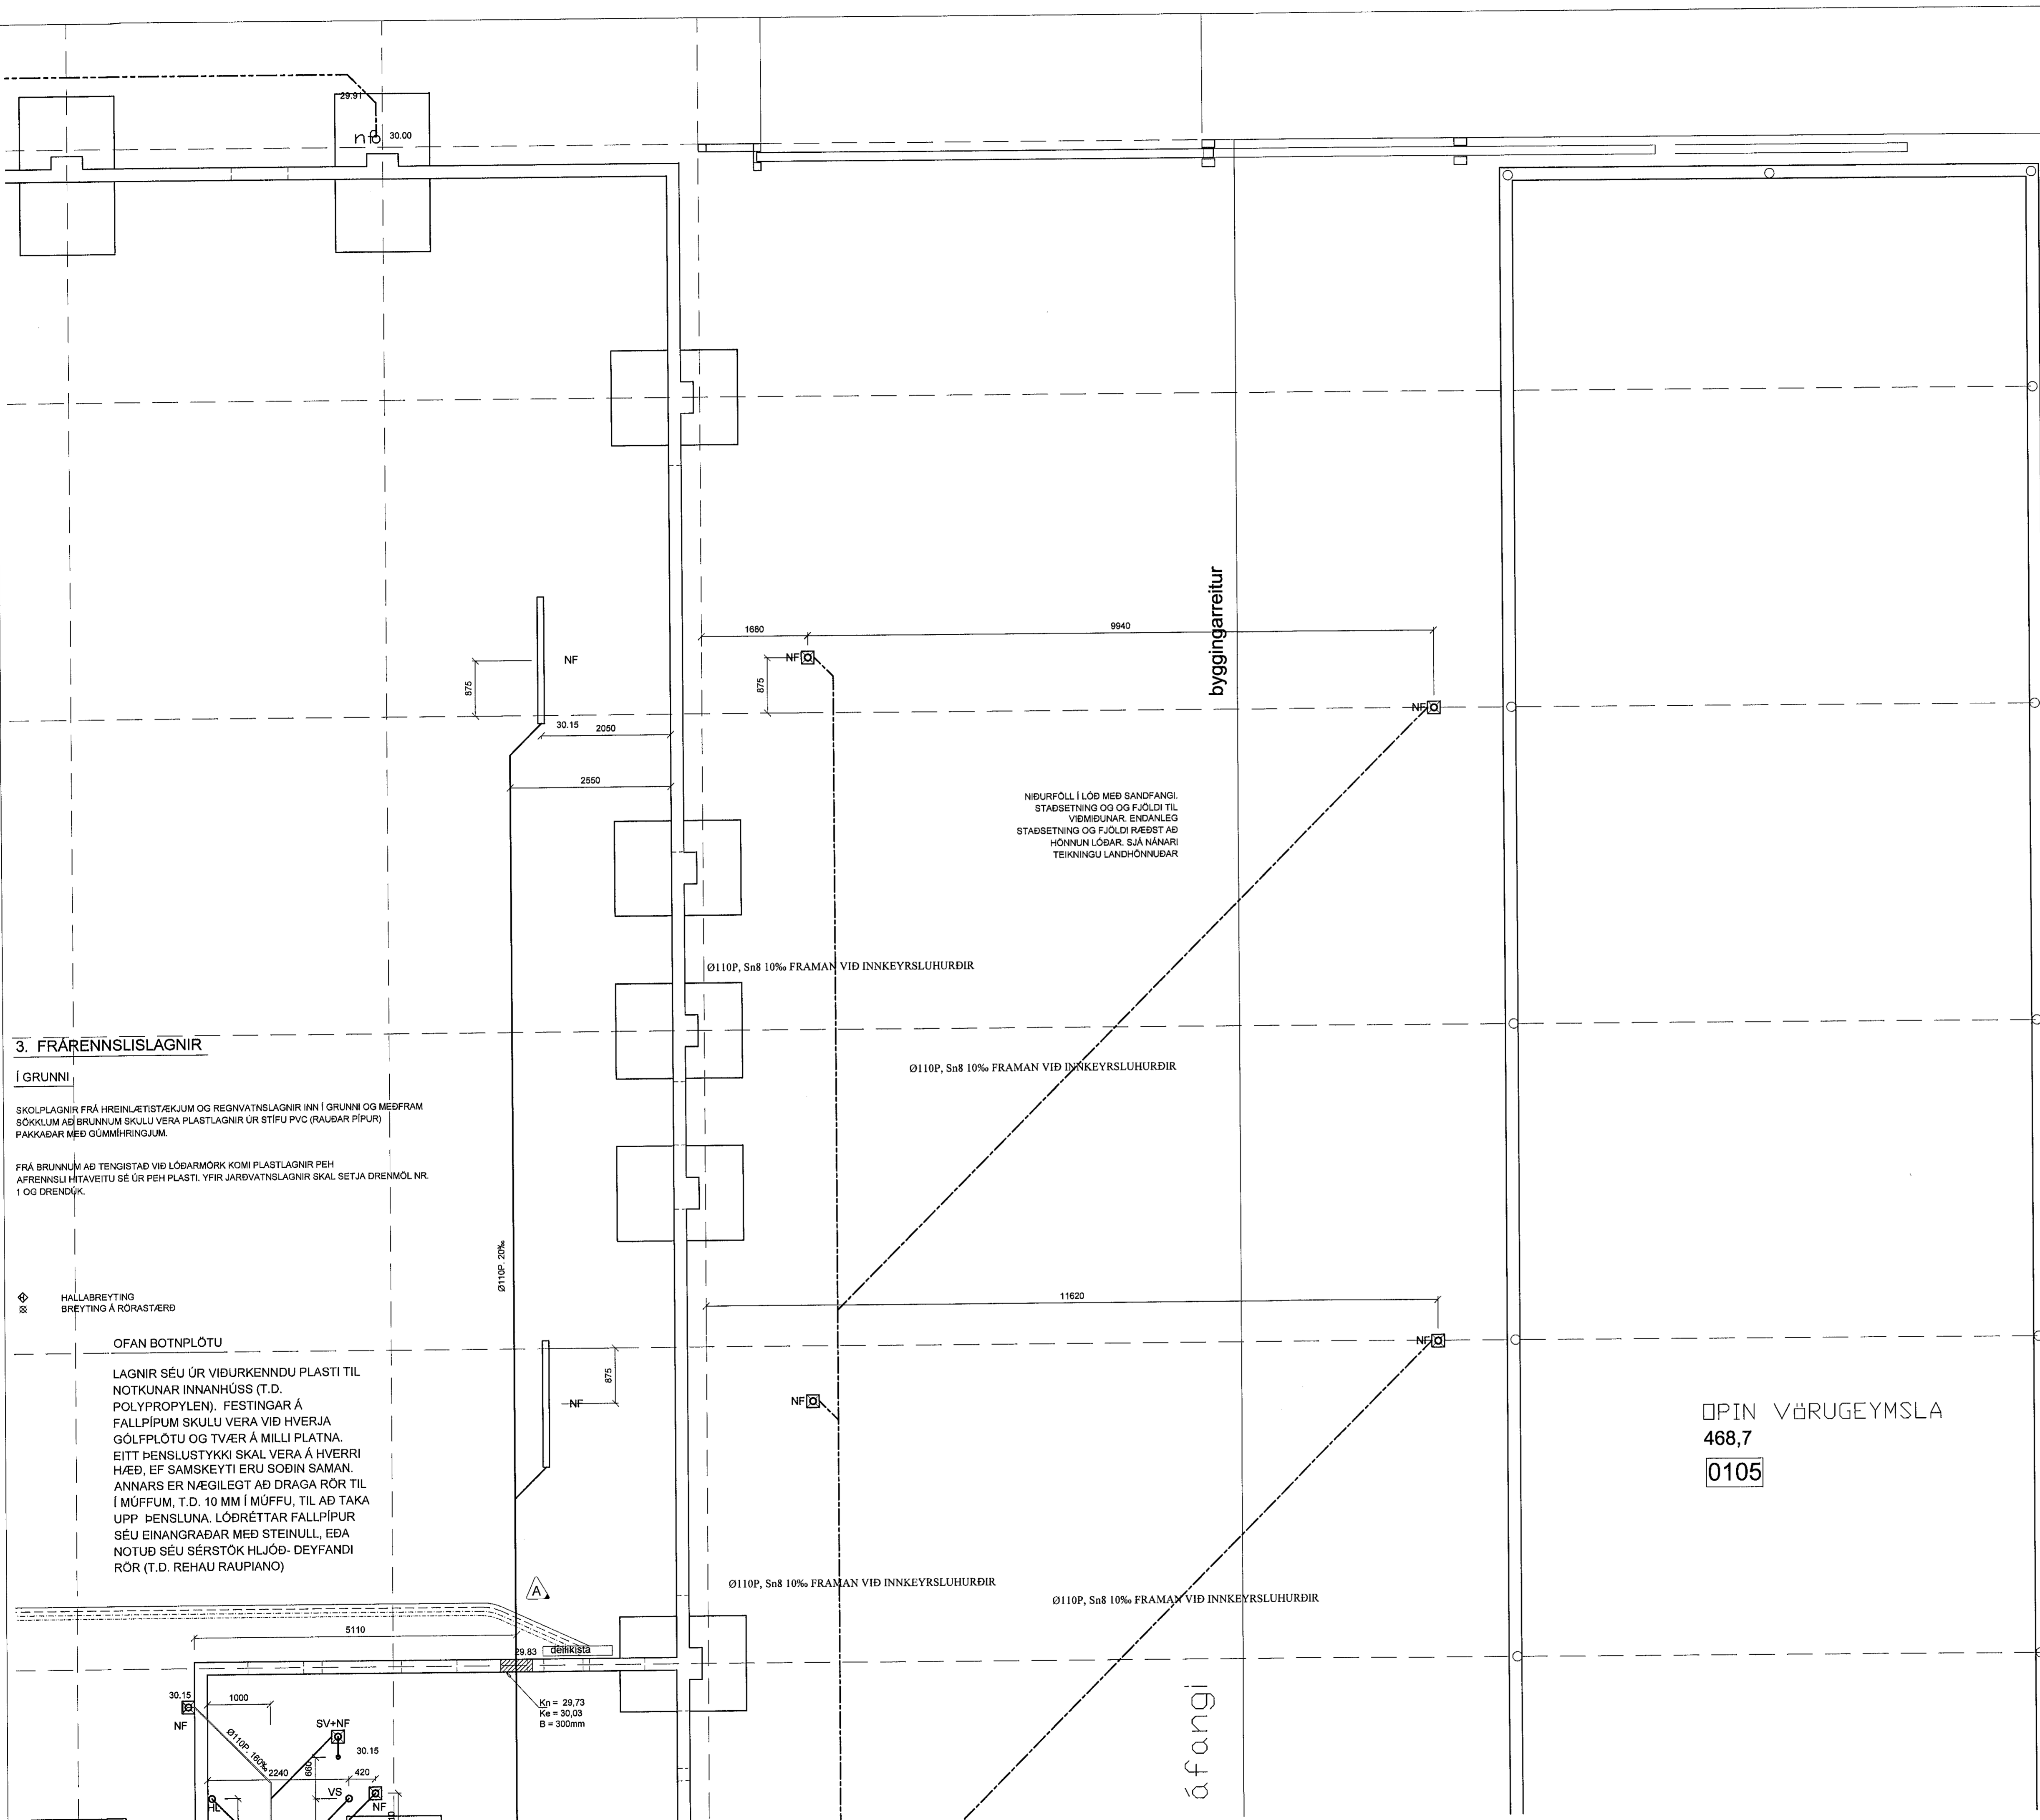



3. FRÆRENNSLISLAGNIR

Í GRUNNI  
SKOLPLAGNIR FRÁ HREINLEIÐTÆKJUM OG REGNVATNSLAGNIR INN Í GRUNNI OG MEDFRAM SÖKKLUM AÐ BRUNNUM SKULU VERA PLASTLAGNIR ÚR STÍFU PVC (RAUÐAR PÍPUR) PAKKABAR MEÐ GÜMMHRINGJUM.  
FRÁ BRUNNUM AÐ TENGISTAD VID LÖÐARMÖRK KOMI PLASTLAGNIR PEH AFRENNSLI HITAVEITU SÉ ÚR PEH PLASTI. YFIR JARÐVATNSLAGNIR SKAL SETJA DRENMÖL NR. 1 OG DRENDÚK.

HALLABREYTING  
BREYTING Á RÖRSTÆRÐ

OFAN BOTNPLÖTU

LAGNIR SÉU ÚR VIÐURKENNDU PLASTI TIL NOTKUNAR INNAHÚSS (T.D. POLYPROPYLEN). FESTINGAR Á FALLPÍPUM SKULU VERA VIÐ HVERJA GÓLFPLÖTU OG TVÆR Á MILLI PLATNA. EITT ÞENSLUSTYKKI SKAL VERA Á HVERRI HVEÐ, EF SÁMSKEYTI ERU SOBIN SAMAN. ANNARS ER NÆGILEGT AÐ DRAGA RÖR TIL Í MÜFFUM, T.D. 10 MM Í MÜFFU, TIL AÐ TAKA UPP ÞENSLUNA. LÖÐRÉTTAR FALLPÍPUR SÉU EINANGRABAR MED STEINULL, EÐA NOTUÐ SÉU SÉRSTÖK HLIÓÐ- DEYFANDI RÖR (T.D. REHAU RAUPIANO)

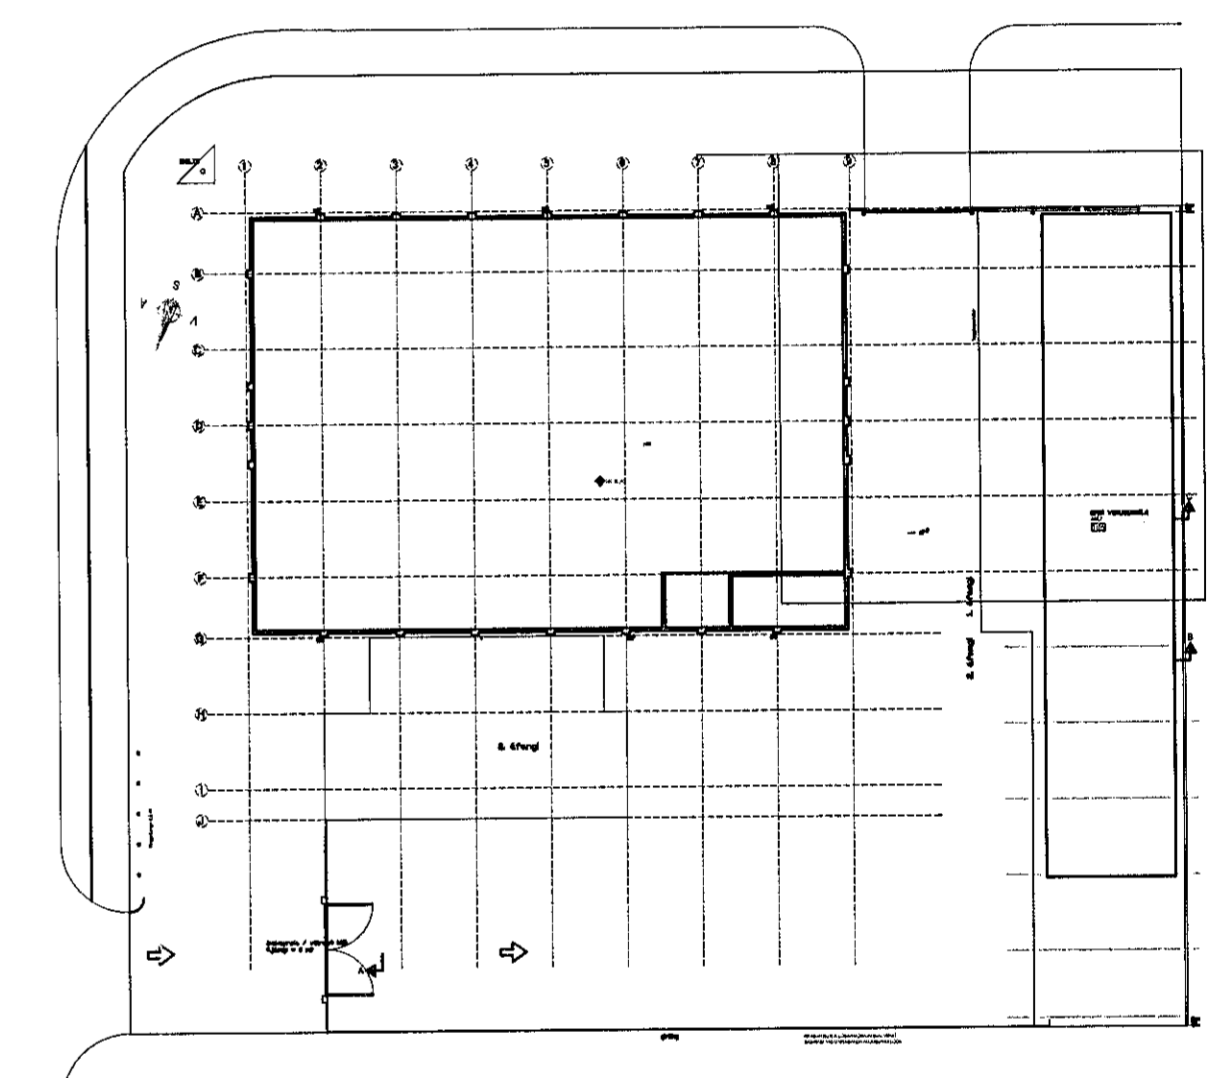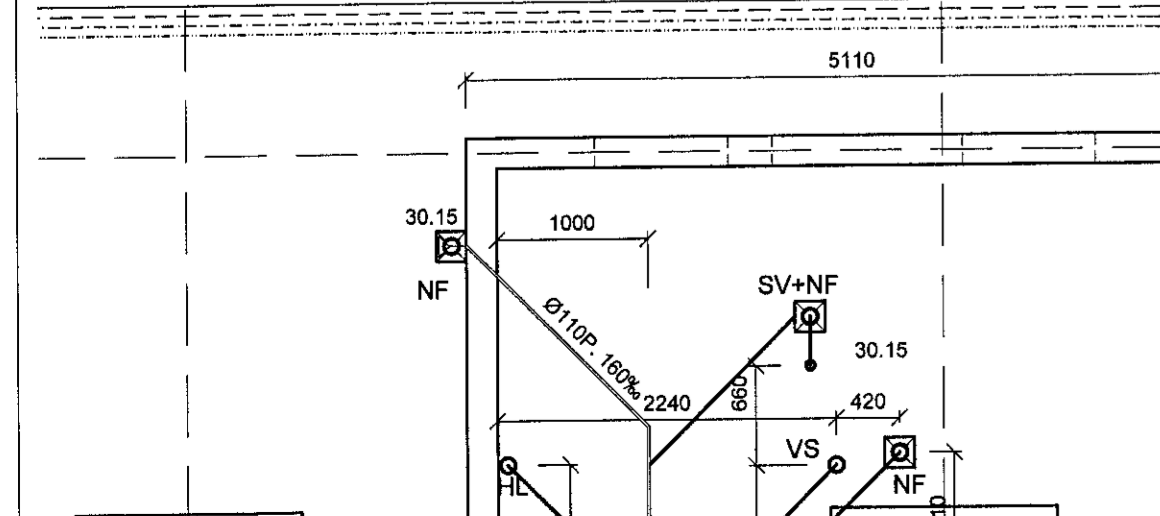

LYKILMYND

OPIN VÆRUGEYMSLA  
468,7  
0105

HEILBRIGÐISEFTIRLIT  
HAFNARFJÁRDAR-  
OG KÓPAVOGSSVÆÐIS  
Garðatorgi 5 - 2100 Reykjavík  
460 2020 *Heiðar Þórunn*

A		BREYTINGARTÁKN	
A	06.02.20	LAGNALEIÐ BREYTIST	H.Á
Verkfræðistofa Ívars Haukssonar ehf.			
Suðurlandsbraut 46, 108 Reykjav.			
Sími: 695-4337			
e-mail: ivar@vha.is			
www.vha.is			
Kennitala: 540212-2790			
Hannað	Teknað	Sambýkt:	<i>Ivar Hauksson</i>
Í.H.	Í.H.	Kennitala	110383-5339
GJÁHELLA 1			
HAFNARFIRÐI			
LAGNIR			
GRUNNMÝND LAGNA Í JÖRÐ			
LYKILMYND			
Mkv.	Tekn. nr.	Verk nr.	
1/50	3-0.1E	1255	
1/500			
Ástun, samræmingarhöngubær / hönnunarskjóla:			Útgáfa Dags.
4.0.2020 <i>Heiðar Þórunn</i>			B JUN '19