

Samþykkt þann
03. Jún. 2020
Byggingaálfurinn í Hafnarfirði

3. FRÆNNISLAGNIR

Í GRUNNI

SKOLPLAGNIR FRÁ HREINLETISTÆKJUM OG REGNVATNSLAGNIR INN Í GRUNNI OG MEDFRAM SÖKKLUM AÐ BRUNNUM SKULU VERA PLASTLAGNIR ÚR STÍFU PVC (RAUÐAR PÍPUR) PAKKAÐAR MED GUMMIHRINGJUM.

FRÁ BRUNNUM AÐ TENGSTAÐ VIB LÓÐARMÖRK KOMI PLASTLAGNIR PEH AFRENNISLITAVEITU SÉ ÚR PEH PLASTI. YFIR JARÐVATNSLAGNIR SKAL SETJA DRENMÖL NR. 1 OG DRENDÜK.

HALLABREYTING
BREYTING Á RORASTÆRD

OFAN BOTNPLÖTU

LAGNIR SÉU ÚR VIBURKENNDU PLASTI TIL NOTKUNAR INNAHÚSS (T.D. POLYPROPYLEN). FESTINGAR Á FALLPÍPUM SKULU VERA VIB HVERJA GÓLFPLÖTU OG TVÆR Á MILLI PLATNA. EITT ÞENSLUSTYKKI SKAL VERA Á HVERRI HÆÐ, EF SAMSEYTI ERU SÖÐIN SAMAN. ANNARS ER NÆGILEGT AÐ DRAGA RÖR TIL Í MÚFFUM, T.D. 10 MM Í MÚFFU, TIL AÐ TAKA UPP ÞENSLUNA. LÓÐRÉTTAR FALLPÍPUR SÉU EINANGRAÐAR MED STEINULL, EÐA NOTUÐ SÉU SÉRSTÖK HLJÓÐ- DEYFANDI RÖR (T.D. REHAU RAUPIANO)

NIDURFÖLLI LÓÐ MED SANDFANGI. STABSETNING OG OG FJÖLDI TIL VIBMÖUNAR. ENDANLEG STABSETNING OG FJÖLDI RÆÐST AÐ HÖNNUN LÓÐAR. SJÁ NÁNARI TEIKNINGU LANÐHÖNNUNAR


Ø110P, Sn8 10% FRAMAN VIB INNKEYRSLUHURÐIR

Ø110P, Sn8 10% FRAMAN VIB INNKEYRSLUHURÐIR

Ø110P, Sn8 10% FRAMAN VIB INNKEYRSLUHURÐIR

Ø110P, Sn8 10% FRAMAN VIB INNKEYRSLUHURÐIR


Ø110P, Sn8 10% FRAMAN VIB INNKEYRSLUHURÐIR

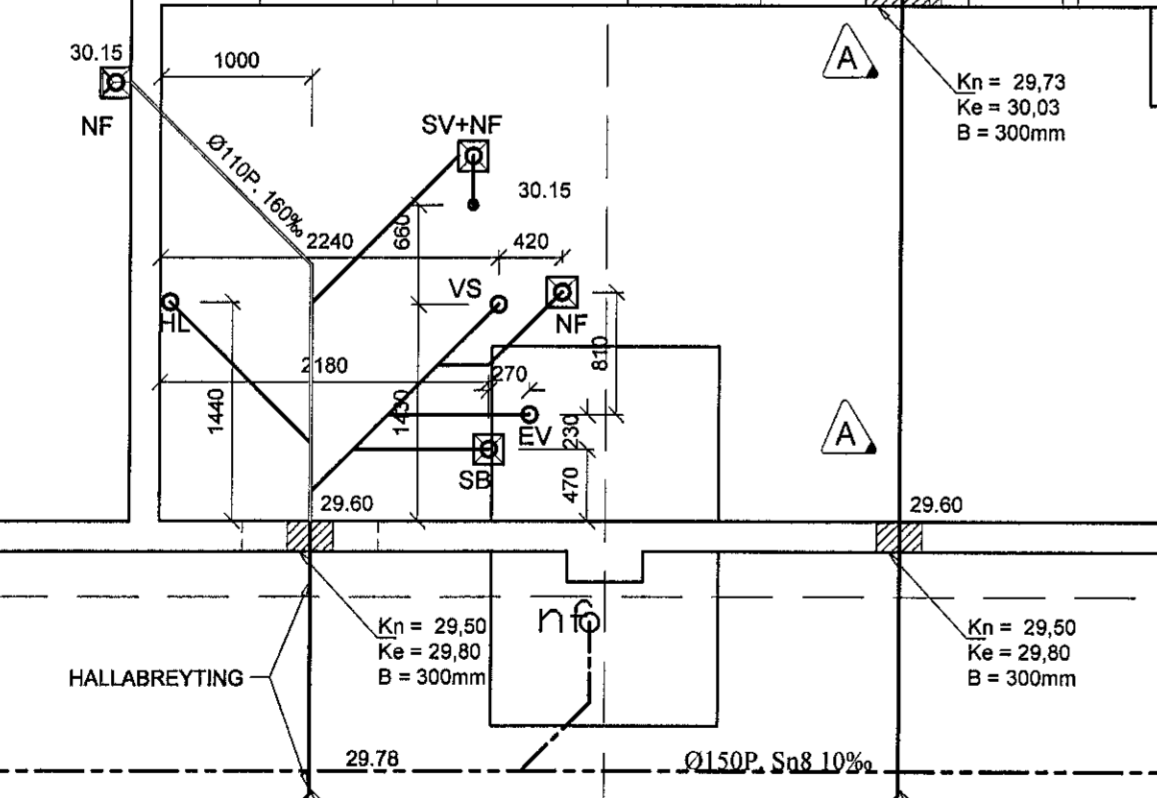

HALLABREYTING

HREINSISÚTUR.
Í STAÐ HREINSISÚTS MÁ SETJA HREINSIBRUNN Ø300P

TENGINÖGULEIKI FYRIR ÖLUSKILJU.
EF ÞÖRF ER Á HENNI SEINNÁ MÉR VEGNA
BREYTINGA Á STARFSEMI Í HÖSINU

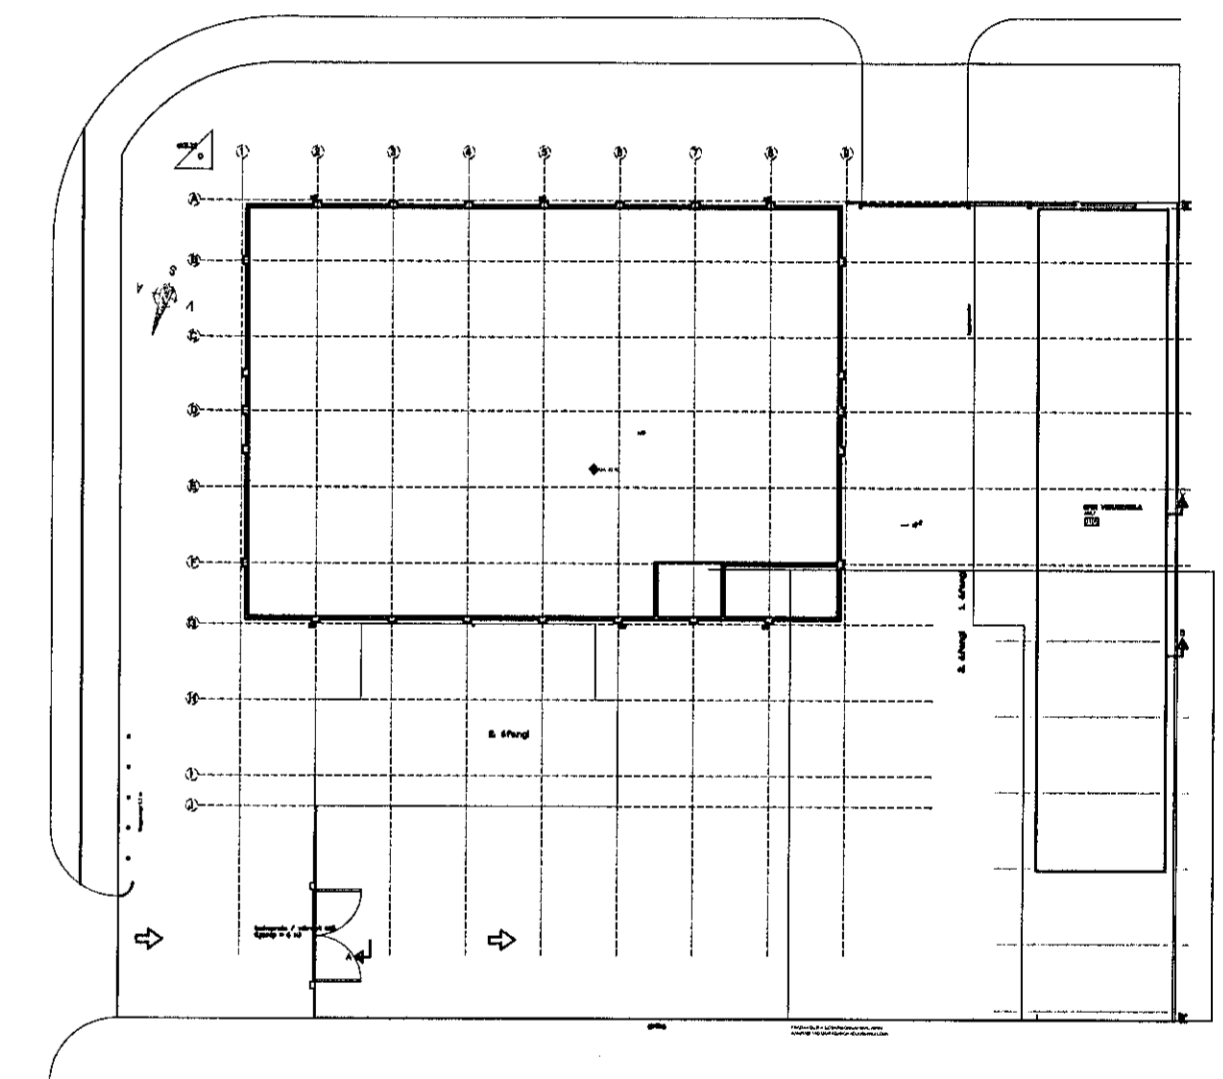

LYKILMYND

HEILBRIGÐISEFTIRLIT
HAFNARFJARÐAR-
OG KÓPAVOGSSVÆÐIS
Gæðatorgi 5 - 210
Heiðarinn

BREYTINGARTÁKN
A 06.02.20 LAGNALEIÐ BREYTTIST H.A

Verkfræðistofa Ívars Haukssonar ehf.
Suðurlandsbraut 46, 108 Reykjav.
Sími: 695-4337
e-mail: ivar@vha.is
www.vha.is
Kennitala: 540212-2790

Hannað Í.H.	Teknað Í.H.	Samþykkt Kennitala
		110383-5339
GJÁHELLA 1		
HAFNARFIRÐI		
LAGNIR		
GRUNNMÝND LAGNA Í JÖRD		
LYKILMYND		
Mkv. 1/50 1/500	Tekn. nr. 3-0.1F	Verk nr. 1255
Ástun samráðningartónungar / hönnunarskýrsla:		Útgáfa Dags. B JUN '19

GK: 30,50

1. áfangi
2. áfangi

byggingarreitur