


Sambýkt þann  
19. Júní 2020  
Bygginguvaldunni í Hafnarfirði

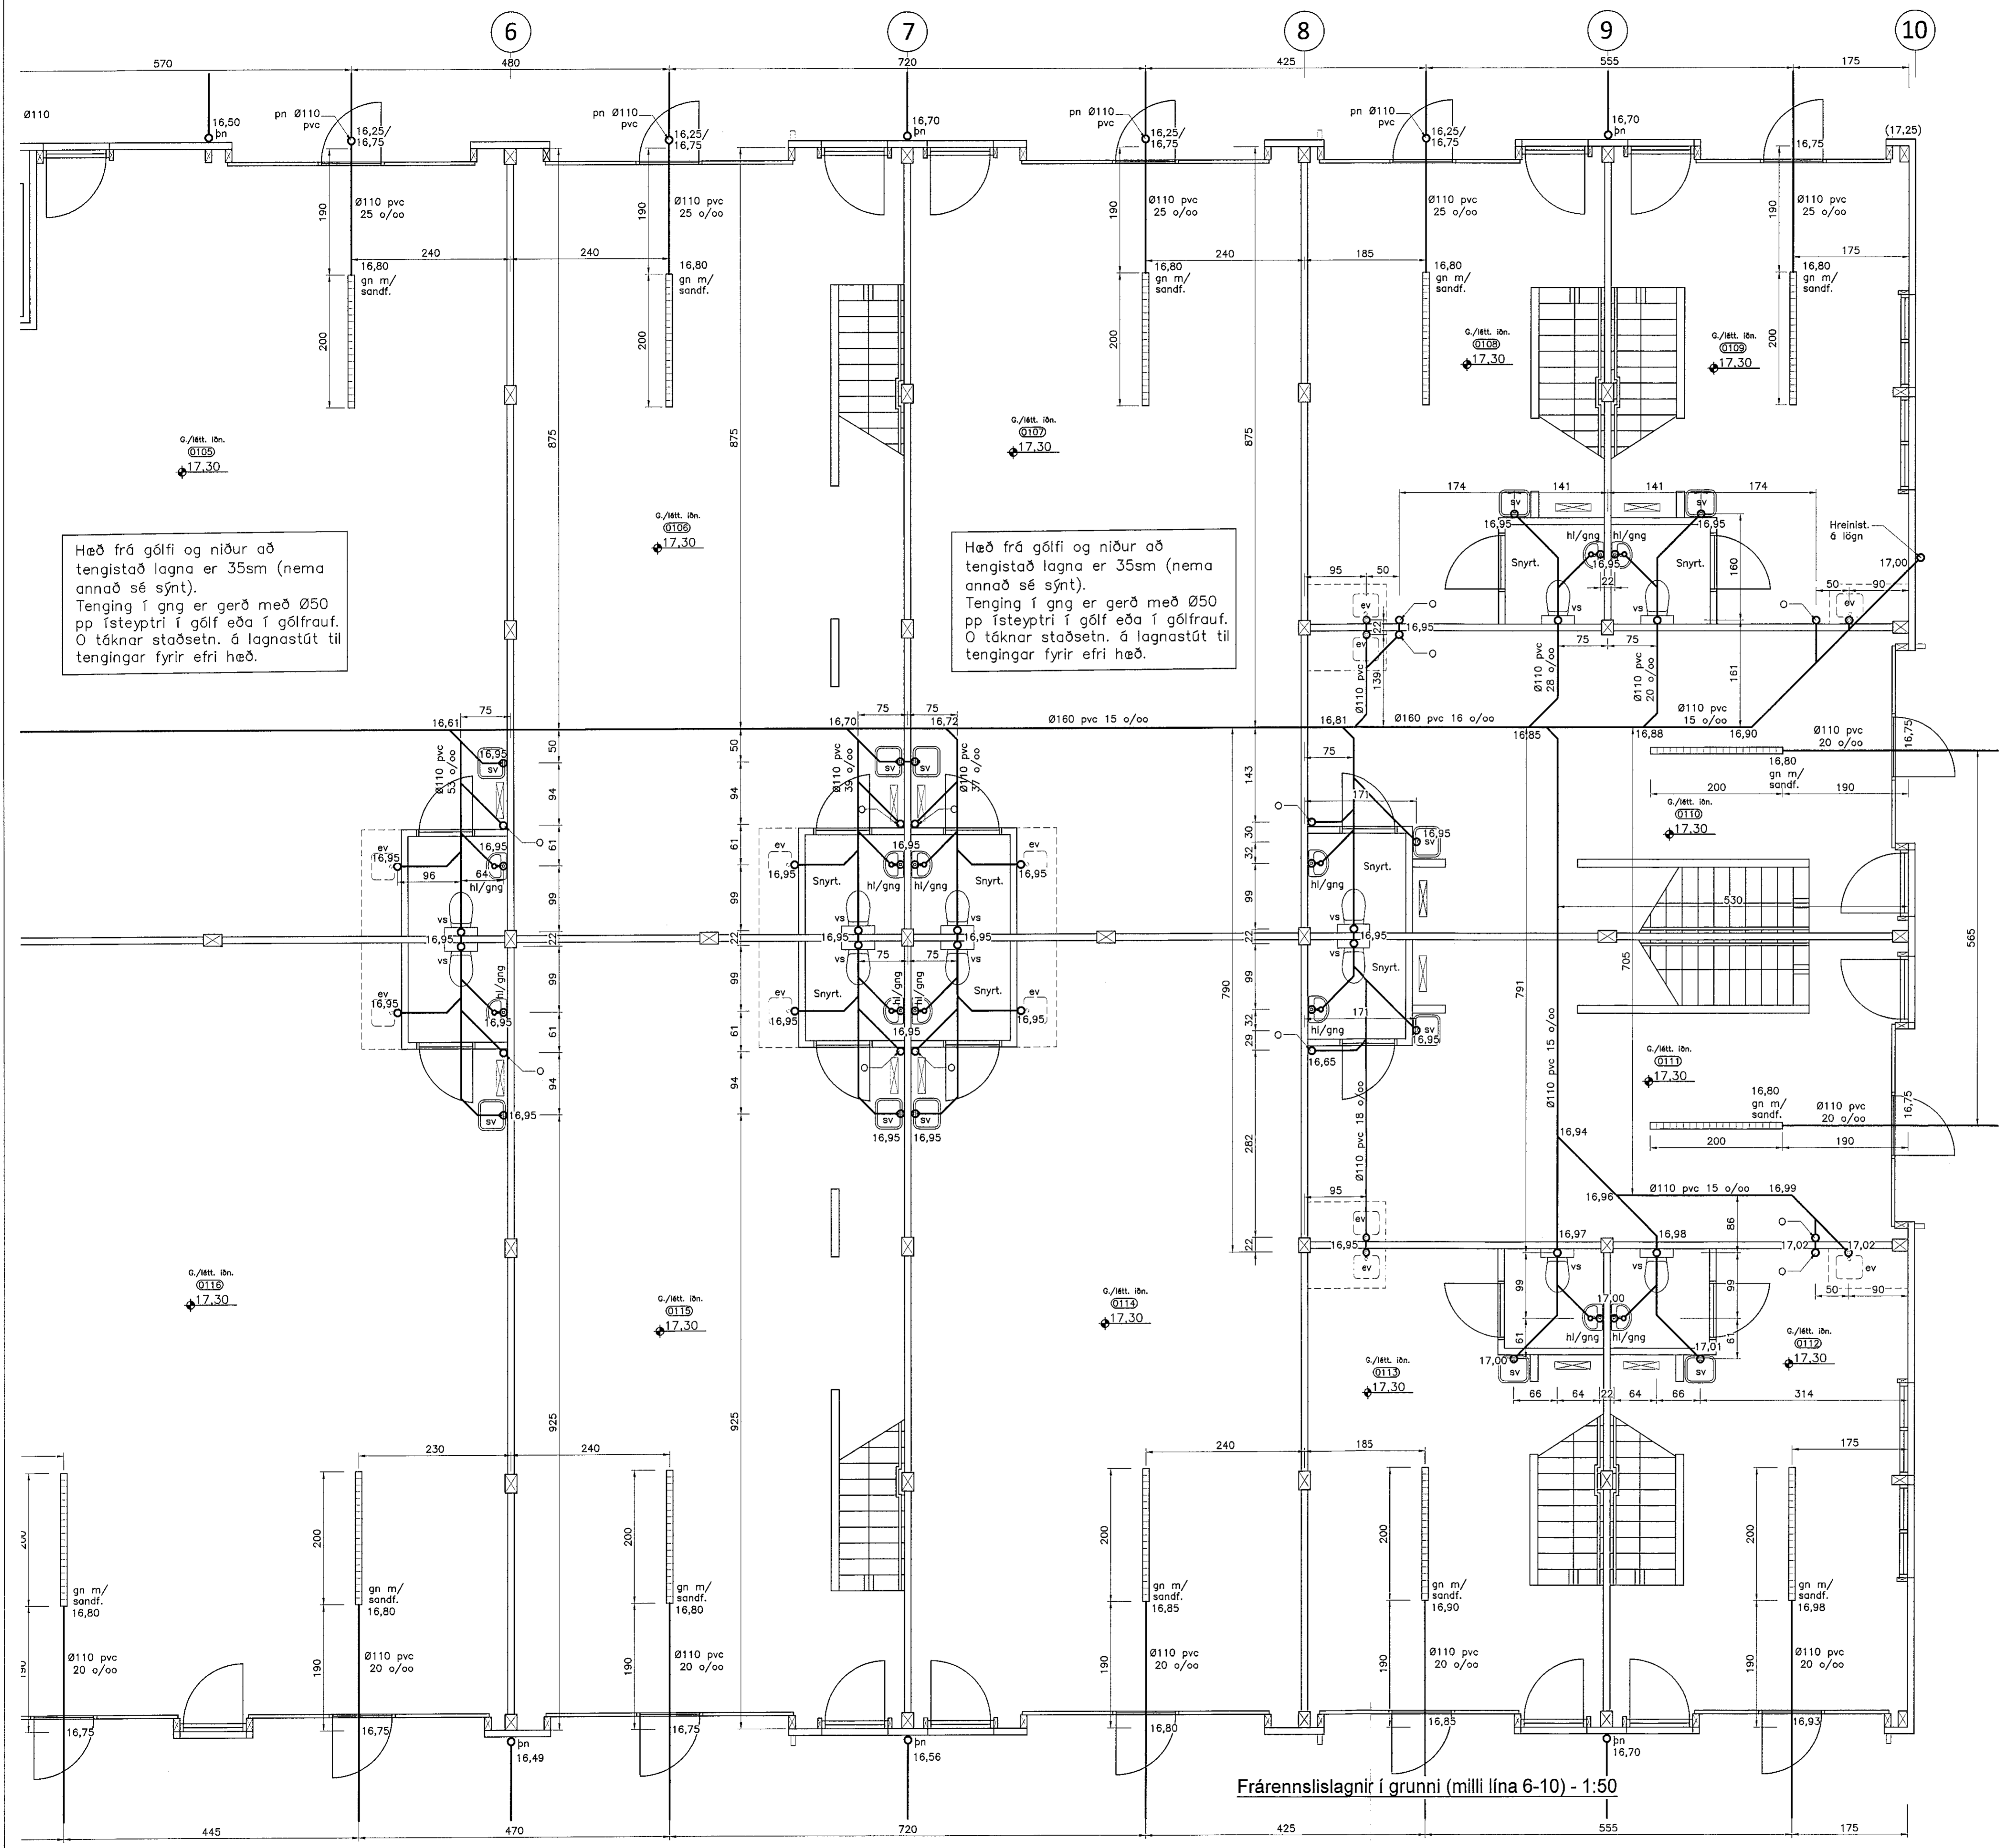

Hæð frá gólfi og niður að tengistað lagna er 35sm (nema annað sé sýnt). Tenging í gng er gerð með Ø50 pp ísteyptri í gólf eða í gólfrauf. O tákna staðsetn. á lagnastút til tengingar fyrir efri hæð.

Hæð frá gólfi og niður að tengistað lagna er 35sm (nema annað sé sýnt). Tenging í gng er gerð með Ø50 pp ísteyptri í gólf eða í gólfrauf. O tákna staðsetn. á lagnastút til tengingar fyrir efri hæð.

Frærennislagnir í grunnni (milli lína 6-10) - 1:50

**Breyting á hæðarkóta húss og við lóðarmörk á milli G17 og G19 ásamt lóðarm. að vestan svo og steypur kantur á milli G15 og G17.**

Hæðarkóti 1. hæð var 17,00 en verður 17,30. Nýir hæðarkótar eru sýndir á lóðarmörkum. Á milli G15 og G17 verður steypur kantur á vegum lóðarhafa Gjáhellu 17.

**Skýringar fyrir frærennislagnir.**

Lagnir í húsrúnnu eru 110/160 mm víðar PVC plastpípur lagðar með þeim halla sem sýndur er á teikningum. Botn á rörum við tengisskiði er 35 sm undir gólfplötu (nema annað sé sýnt). Fræringar unnið í plastfór - sjá skýringarblöð og KB. blöð um frærennislagnir. Festing röra skal gerð með þriðri gerðum festingum og skal milliþli, gerð og fræringur og niðurlögn vera samkv. fyrirmælum framleiðanda. Ganga skal vandlega frá stötum sem ganga í gegnum plötu. Allt lagnaefni skal vera CE vottat.

**Ath.**  
Sjá almennar skýringar á teikningu nr. 1800  
Lagnir utanhúss - sjá teikn. 1801  
Frærennislagnir í grunnni (milli lína 1-6) - teikn. nr. 1802  
Frærennislagnir í grunnni (milli lína 6-10) - teikn. nr. 1803

| NR | DAGS       | BREYTING                                                                                             |
|----|------------|---|
| A  | 01.06.2020 | Hús hackað um 30sm (K=17,30) og lagnir aðlagðar að þeirri breytingu ásamt Húsháttu ódörm breytingum. |
| B  |            |   |
| C  |            |   |

**H.S.Á. TEIKNISTOFA**  
TGT Hús ehf. - SUNNULÍD 12 - 603 AKUREYRI - kt. 701210-1230  
sími 464-6800 - fax 464-6801 - hara@hara.is - www.hara.is

| VERKHEITI                                    |           |         |      |          |            |
|----------------------------------------------|-----------|---------|------|----------|------------|
| Gjáhellu 17, Hafnarfirði                     |           |         |      |          |            |
| ÞEHT TEIKNINGAR                              |           |         |      |          |            |
| Frærennislagnir í grunnni (milli lína 6-10). |           |         |      |          |            |
| VERK NR                                      | TEIKN. NR | KVARN.  | 1:50 | DAGS     | 15.01.2020 |
| HANNAÐ                                       | HA        | TEIKNAD | HA   | VIÐFARAD | BREYTING   |
|                                              |           |         |      |          | A          |
| HARALDUR S. ÁRNASON - kt. 12049-2259         |           |         |      |          |            |
| STEINMAR H. BARNVALDSSON - kt. 46574-3769    |           |         |      |          |            |
|                                              |           |         |      |          |            |