


Samplykt þann
18. Jún 2020
Byggingafræðingur í Hafnarfirði

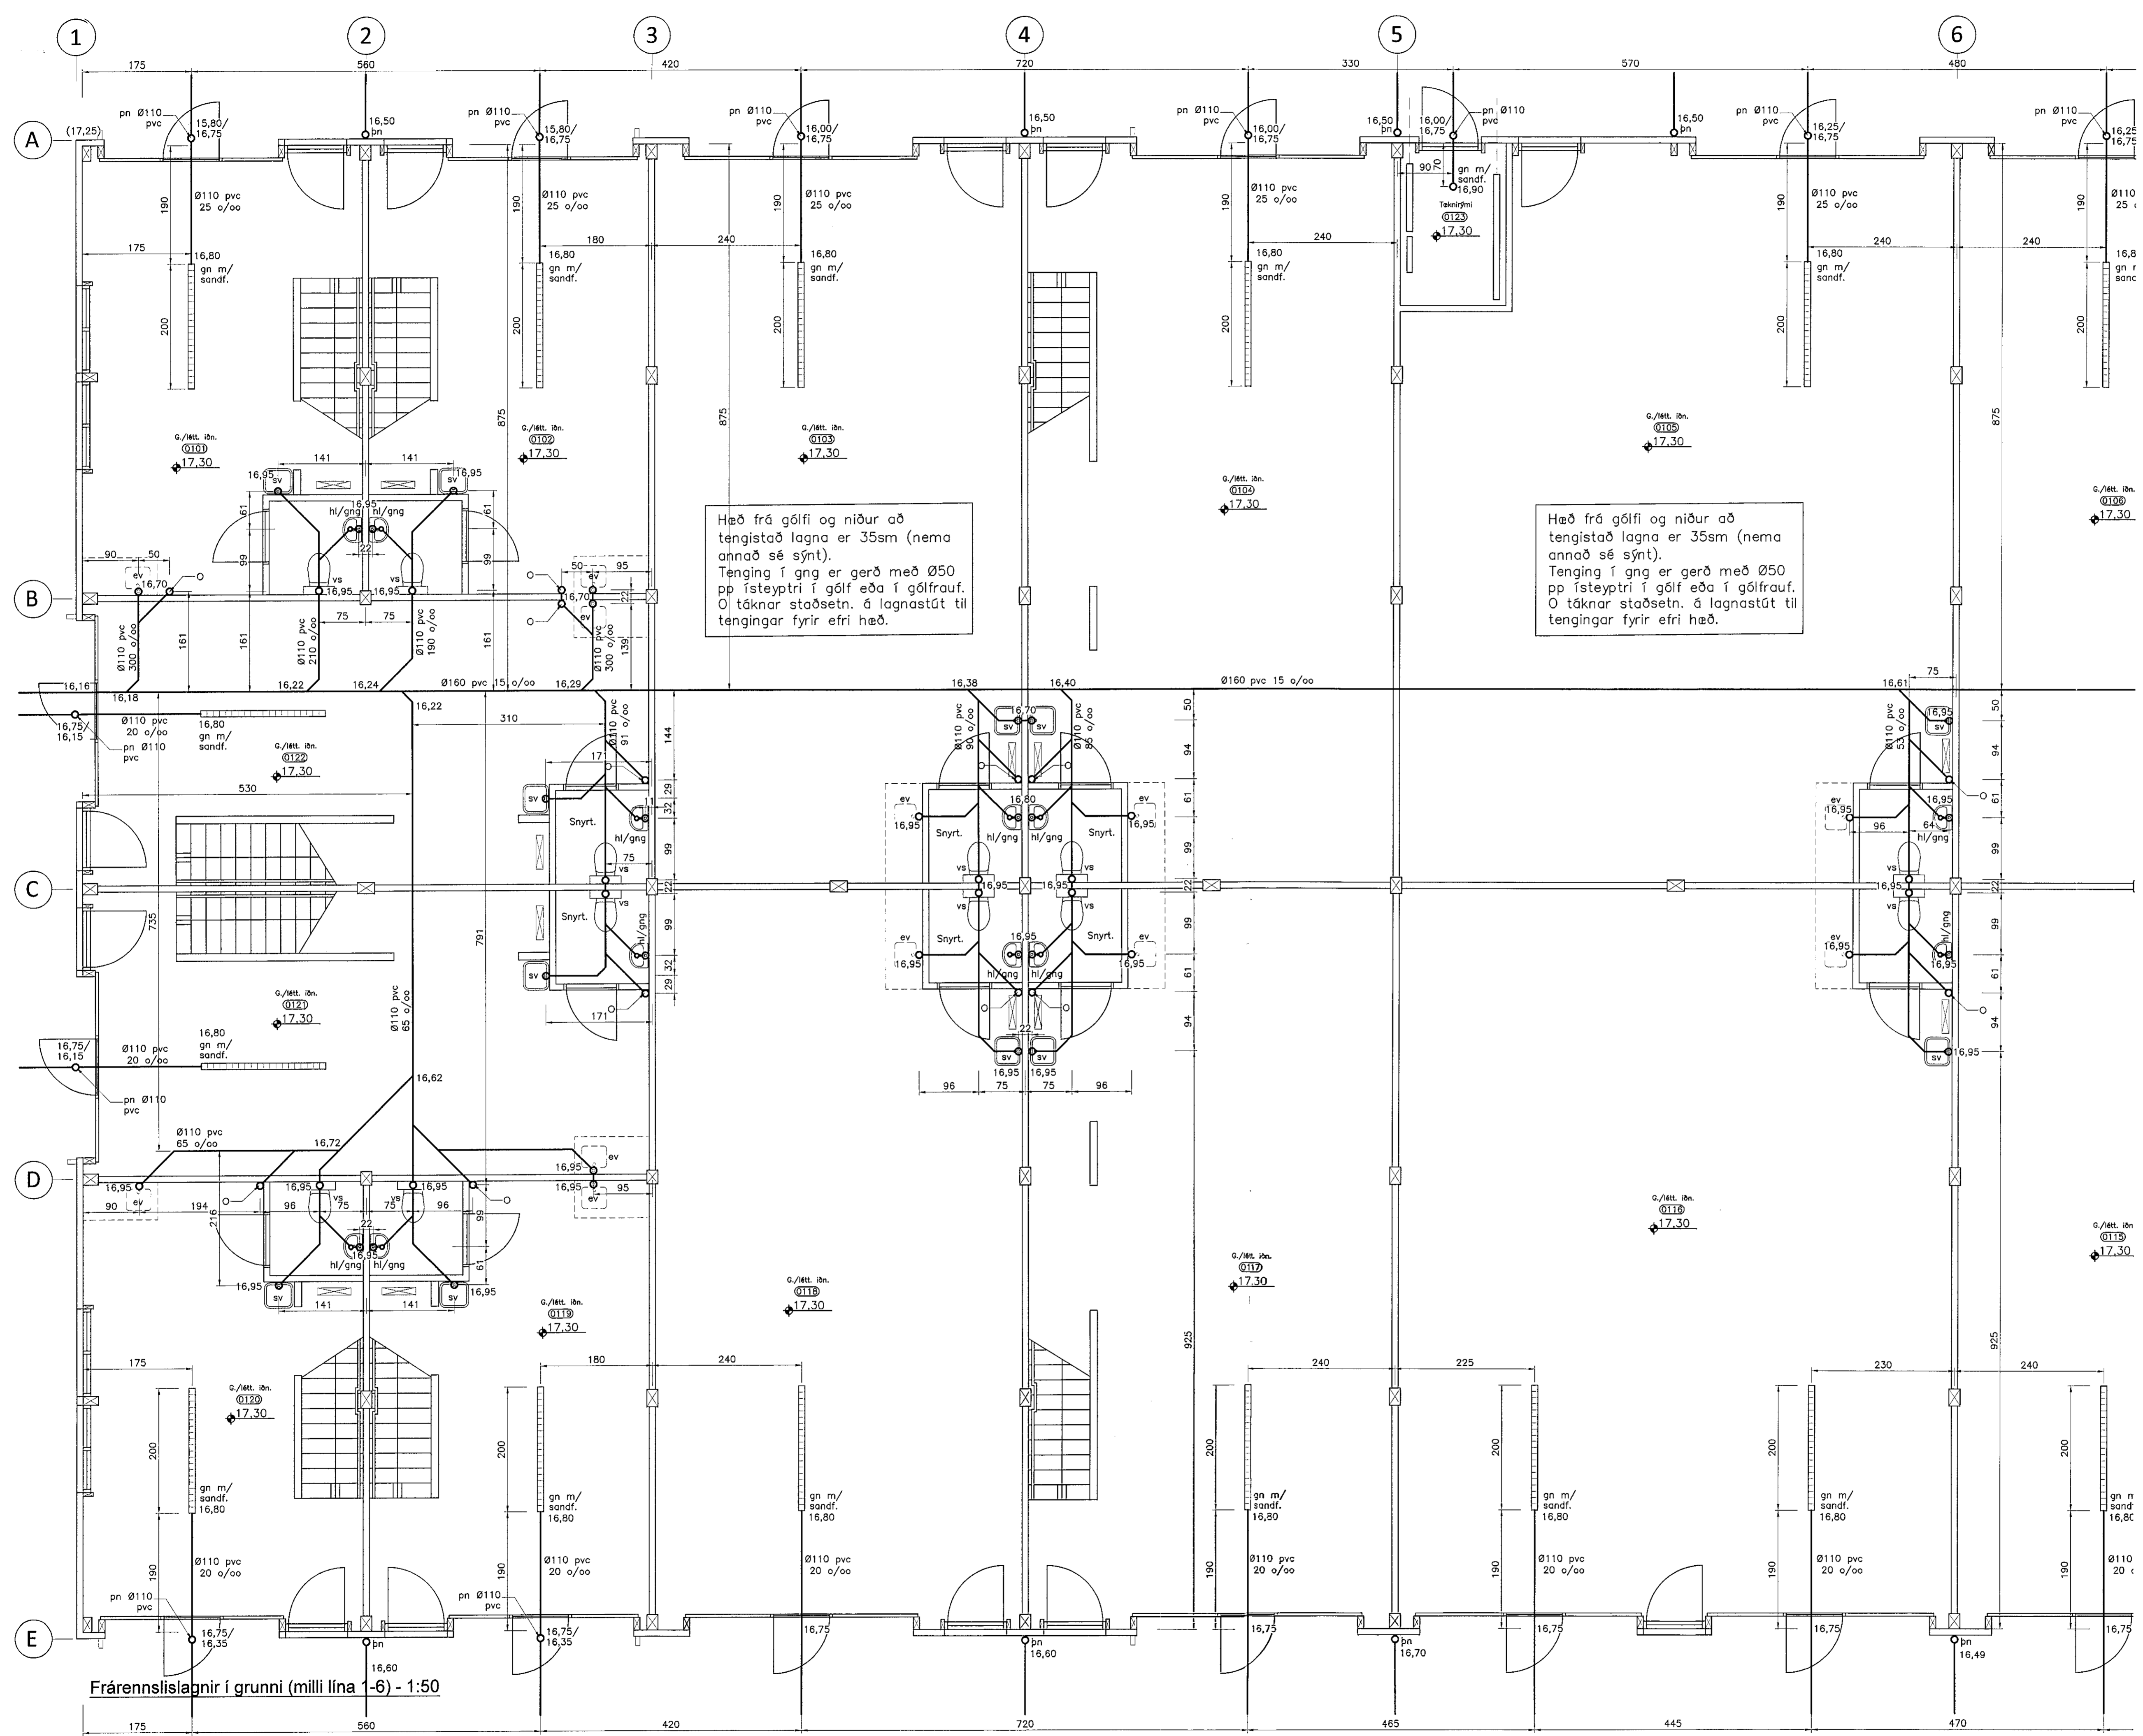

Hæð frá gólfi og niður að tengistað lagna er 35sm (nema annað sé sýnt).
Tenging í gng er gerð með Ø50 þó ísteyptri í gólfi eða í gólfröuf.
Ö tákna stöðsetn. á lagnastút til tengingar fyrir efri hæð.

Hæð frá gólfi og niður að tengistað lagna er 35sm (nema annað sé sýnt).
Tenging í gng er gerð með Ø50 þó ísteyptri í gólfi eða í gólfröuf.
Ö tákna stöðsetn. á lagnastút til tengingar fyrir efri hæð.


Breyting á hæðarkóta húss og við lóðarmörk á milli G17 og G19 ásamt lóðarm. að vestan svo og steypur kantur á milli G15 og G17.

Hæðarkóti 1. hæðar var 17,00 en verður 17,30.
Nýjar hæðarkótar eru sýndar á lóðarmörkunum.
Á milli G15 og G17 verður steypur kantur á vegum lóðarhata Gjahella 17.

Skýringar fyrir frænnislagningar.

Lagnir í húsgrunni eru 110/160 mm víðar PVC plastpípur lagðar með þeim hálsa sem sýndur er á teikningum. Eftir á förum við tengisstaði er 35 sm undir gólflötu (nema annað sé sýnt).
Frágangur umhverfis plaströr - sjá skýringarblað og RB. blöð um frænnislagningar.
Festing röra skal gerð með þar til gerðum festingum og skal milliþil, gerð og frágangur og niðurlögn vera samkv. fyrirmætum framleiðanda.
Ganga skal vandlega frá stutum sem ganga í gegnum plötu. Allt lagnaefni skal vera CE vottað.

Ath.

Sjá almennar skýringar á teikningu nr. 1800
Lagnir utanhúss - sjá teikn. 1801
Frænnislagningar í grunn (milli lína 1-6) - teikn. nr. 1802
Frænnislagningar í grunn (milli lína 6-10) - teikn. nr. 1803

NR	DAGS	BREYTING
A	01.06.2020	Hér hekkad um 30mm (K=17,30) og lagur aðlagður að þeirri breytingu ásamt litiðhatar öðrum breytingum.
B		
C		
Aðrir		

H.S.Á. TEIKNISTOFA
TGT Hús ehf. - SUNNULÍD 12 - 603 AKUREYRI - kt. 701210-1230
Sími 464-6800 - fax 464-6801 - hsa@hara.is - www.hara.is

VERKHEITI							
Gjahella 17, Hafnarfirði							
HEITI TEIKNINGAR							
Frænnislagningar í grunn milli lína 1-6.							
VERK NR	19-501	TEIKN NR	1802	KVARDI	1:50	DAGS	15.01.2020
HANNAÐ	HÁ	TEIKNAD	HÁ	YFIRFARÐ		BREYTING	A
<small>FRÁKALDUR S. ARNASON kt. 120109-2239 STEINMAR IL RÖGNVÁLDRÖG kt. 799714-3760</small>							