



AFSTÖÐUMYND
1:500

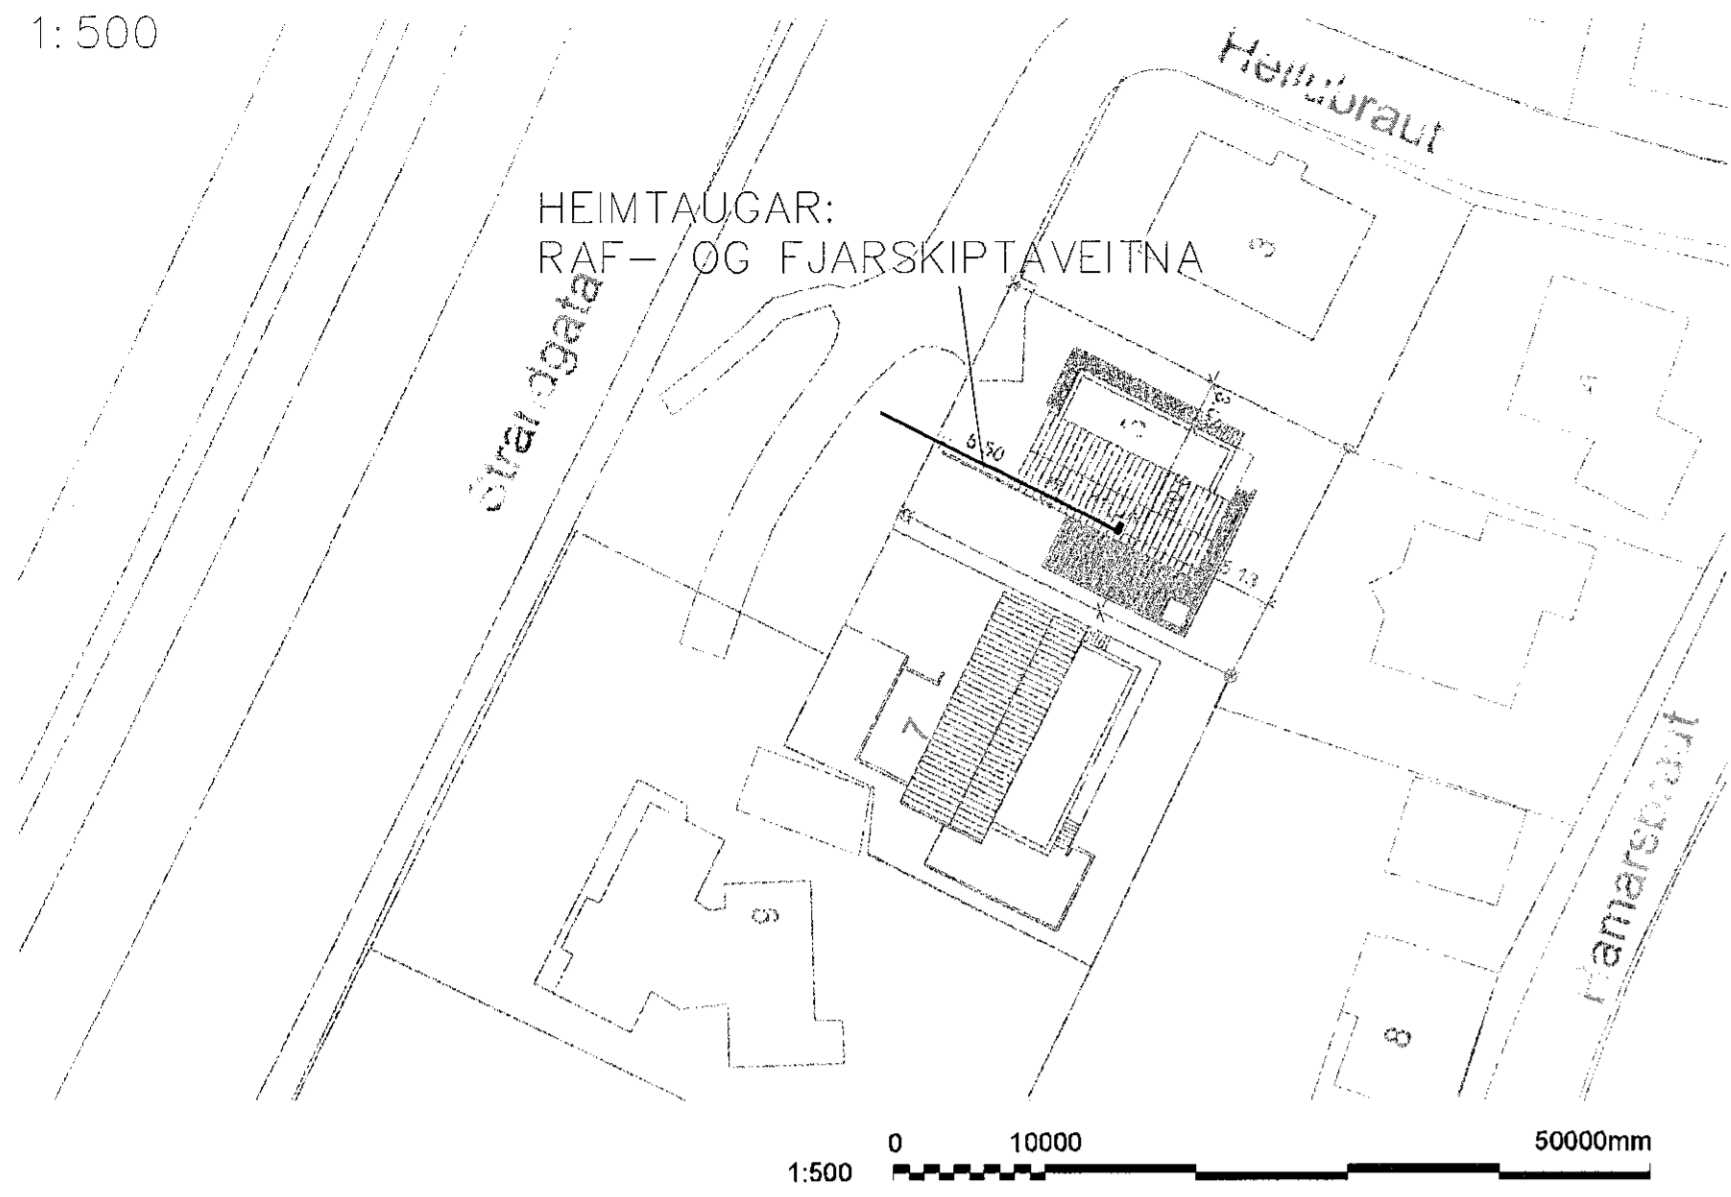


MÓTTÉKIÐ
03. Júlí 2020
fr. Byggingarfulltrúans / Heimafnd

UNDIRRITUN SAMRÆMINGARHÖNNUÐAR
[Signature] Kjartan Þórhallsson
Kt. 210279-3429


GRUNNMYND 1.HÆÐ
1:50

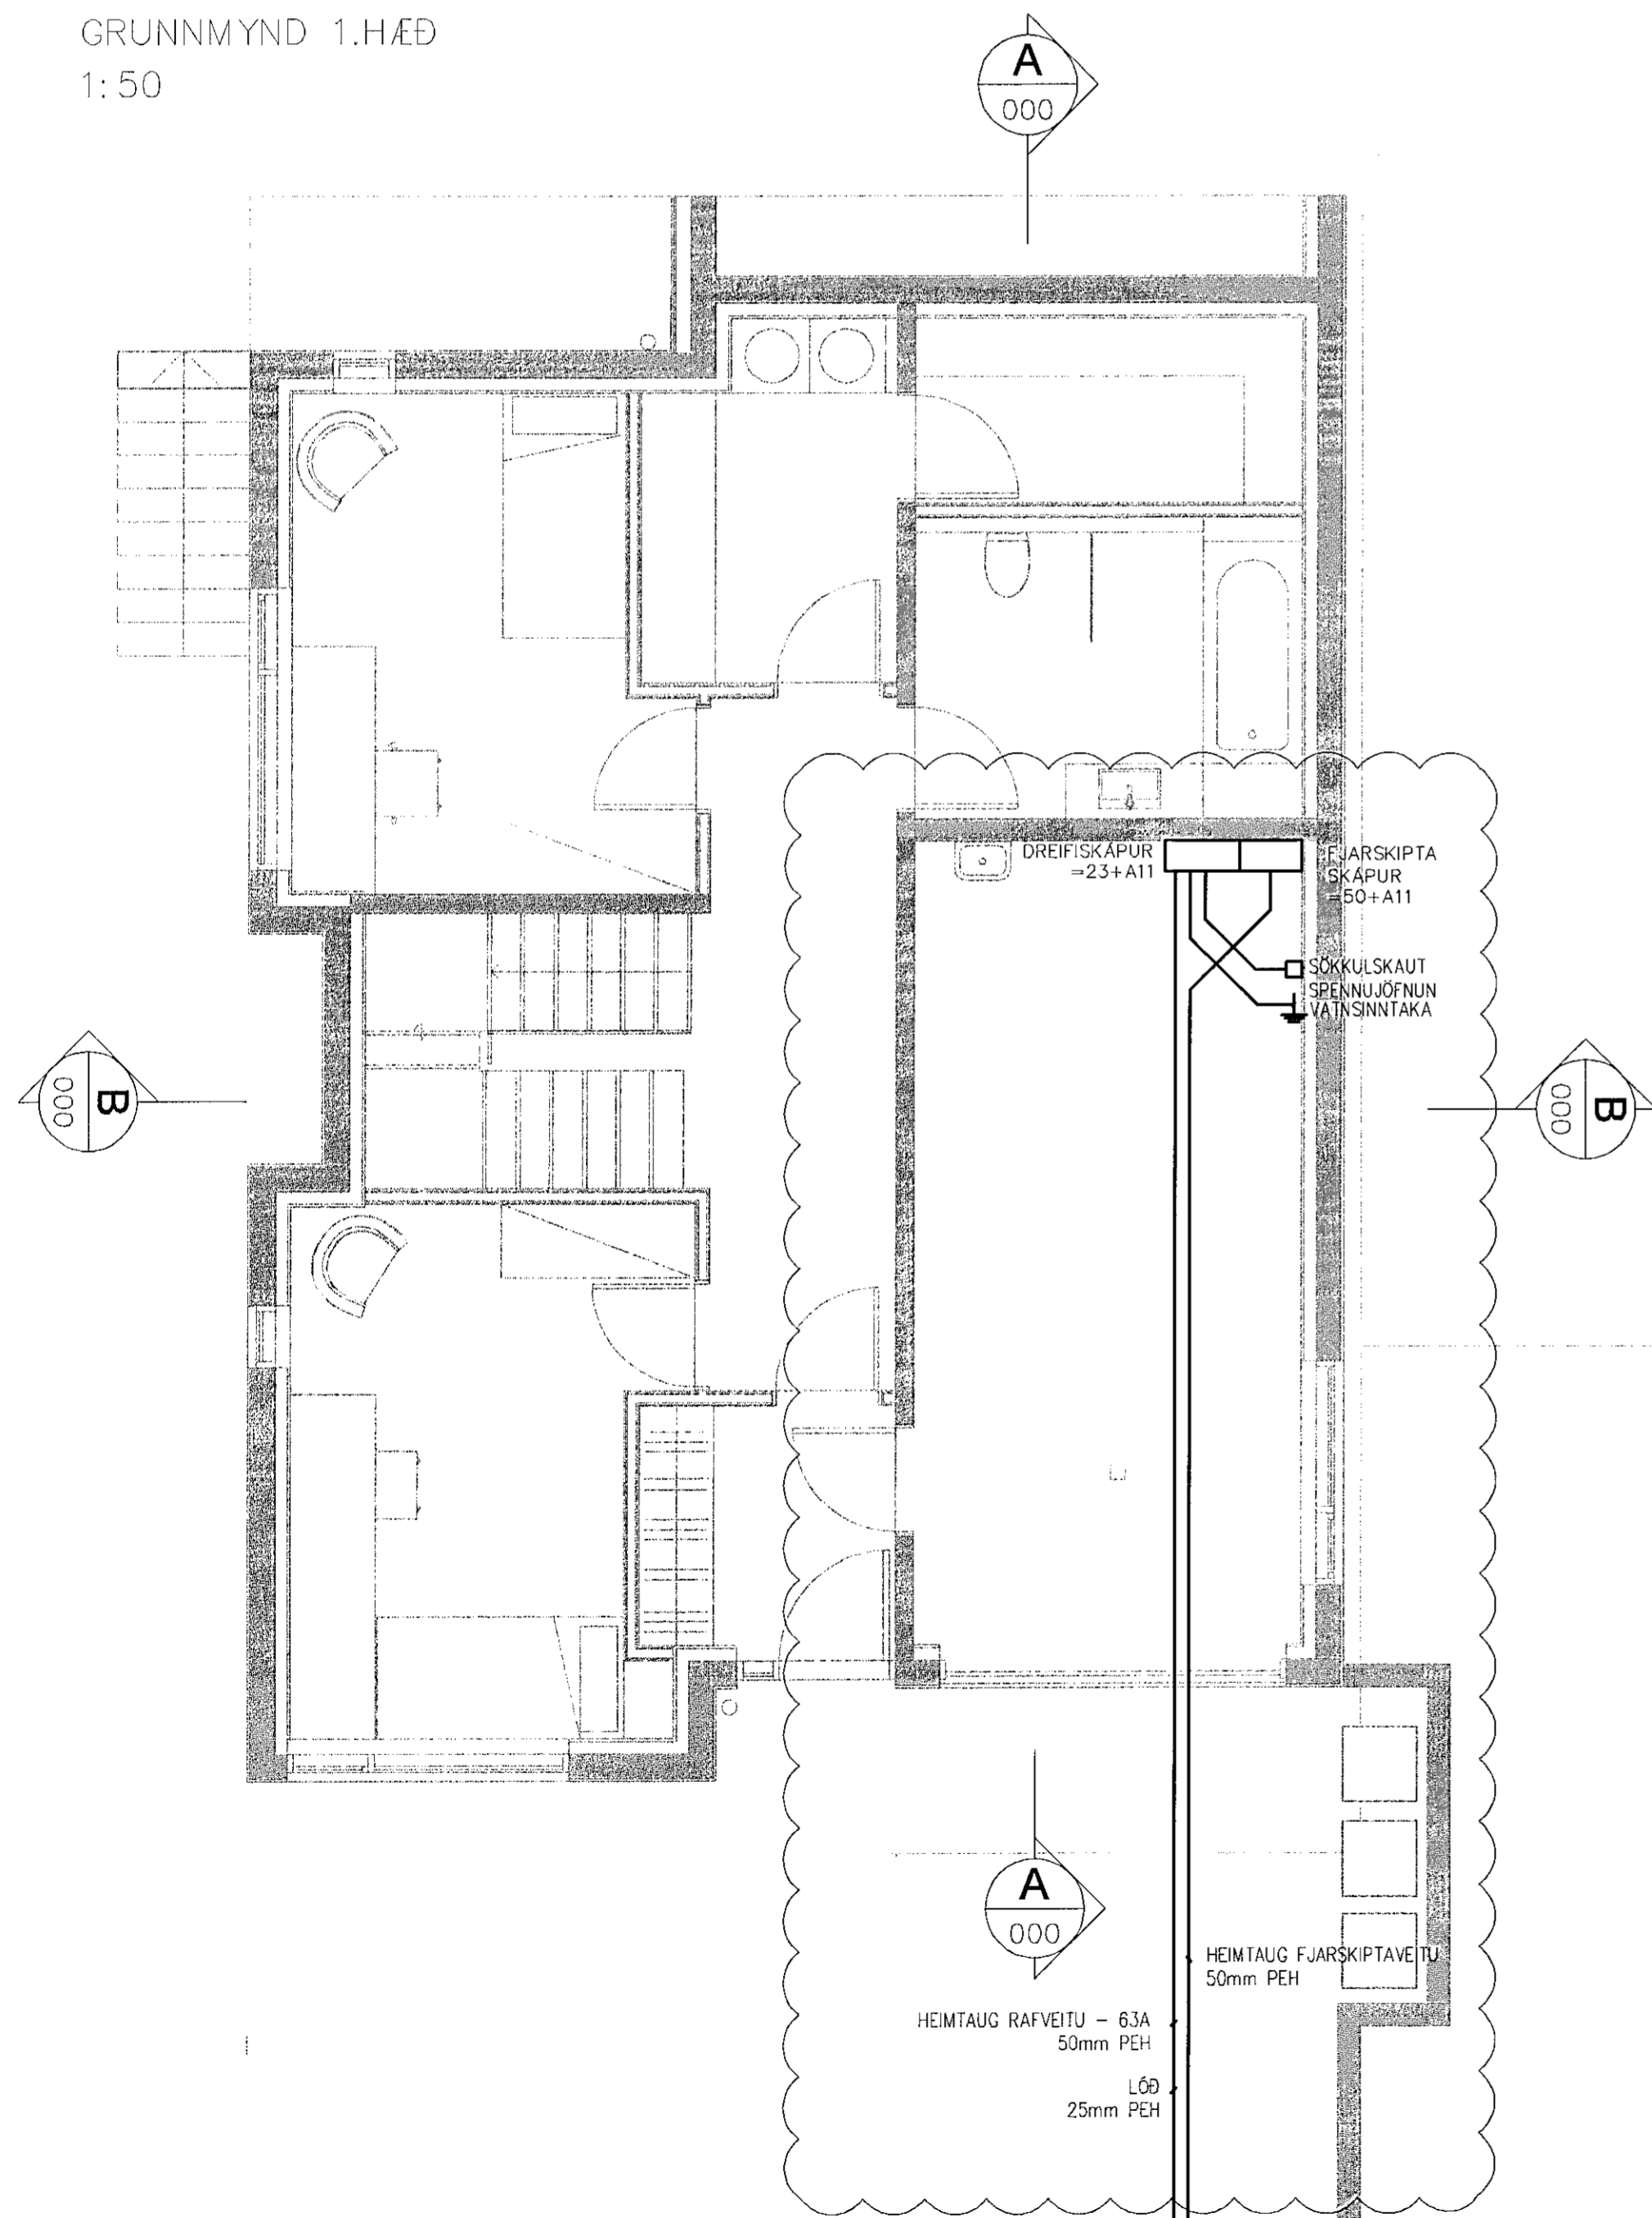

SNID A-A
1:50

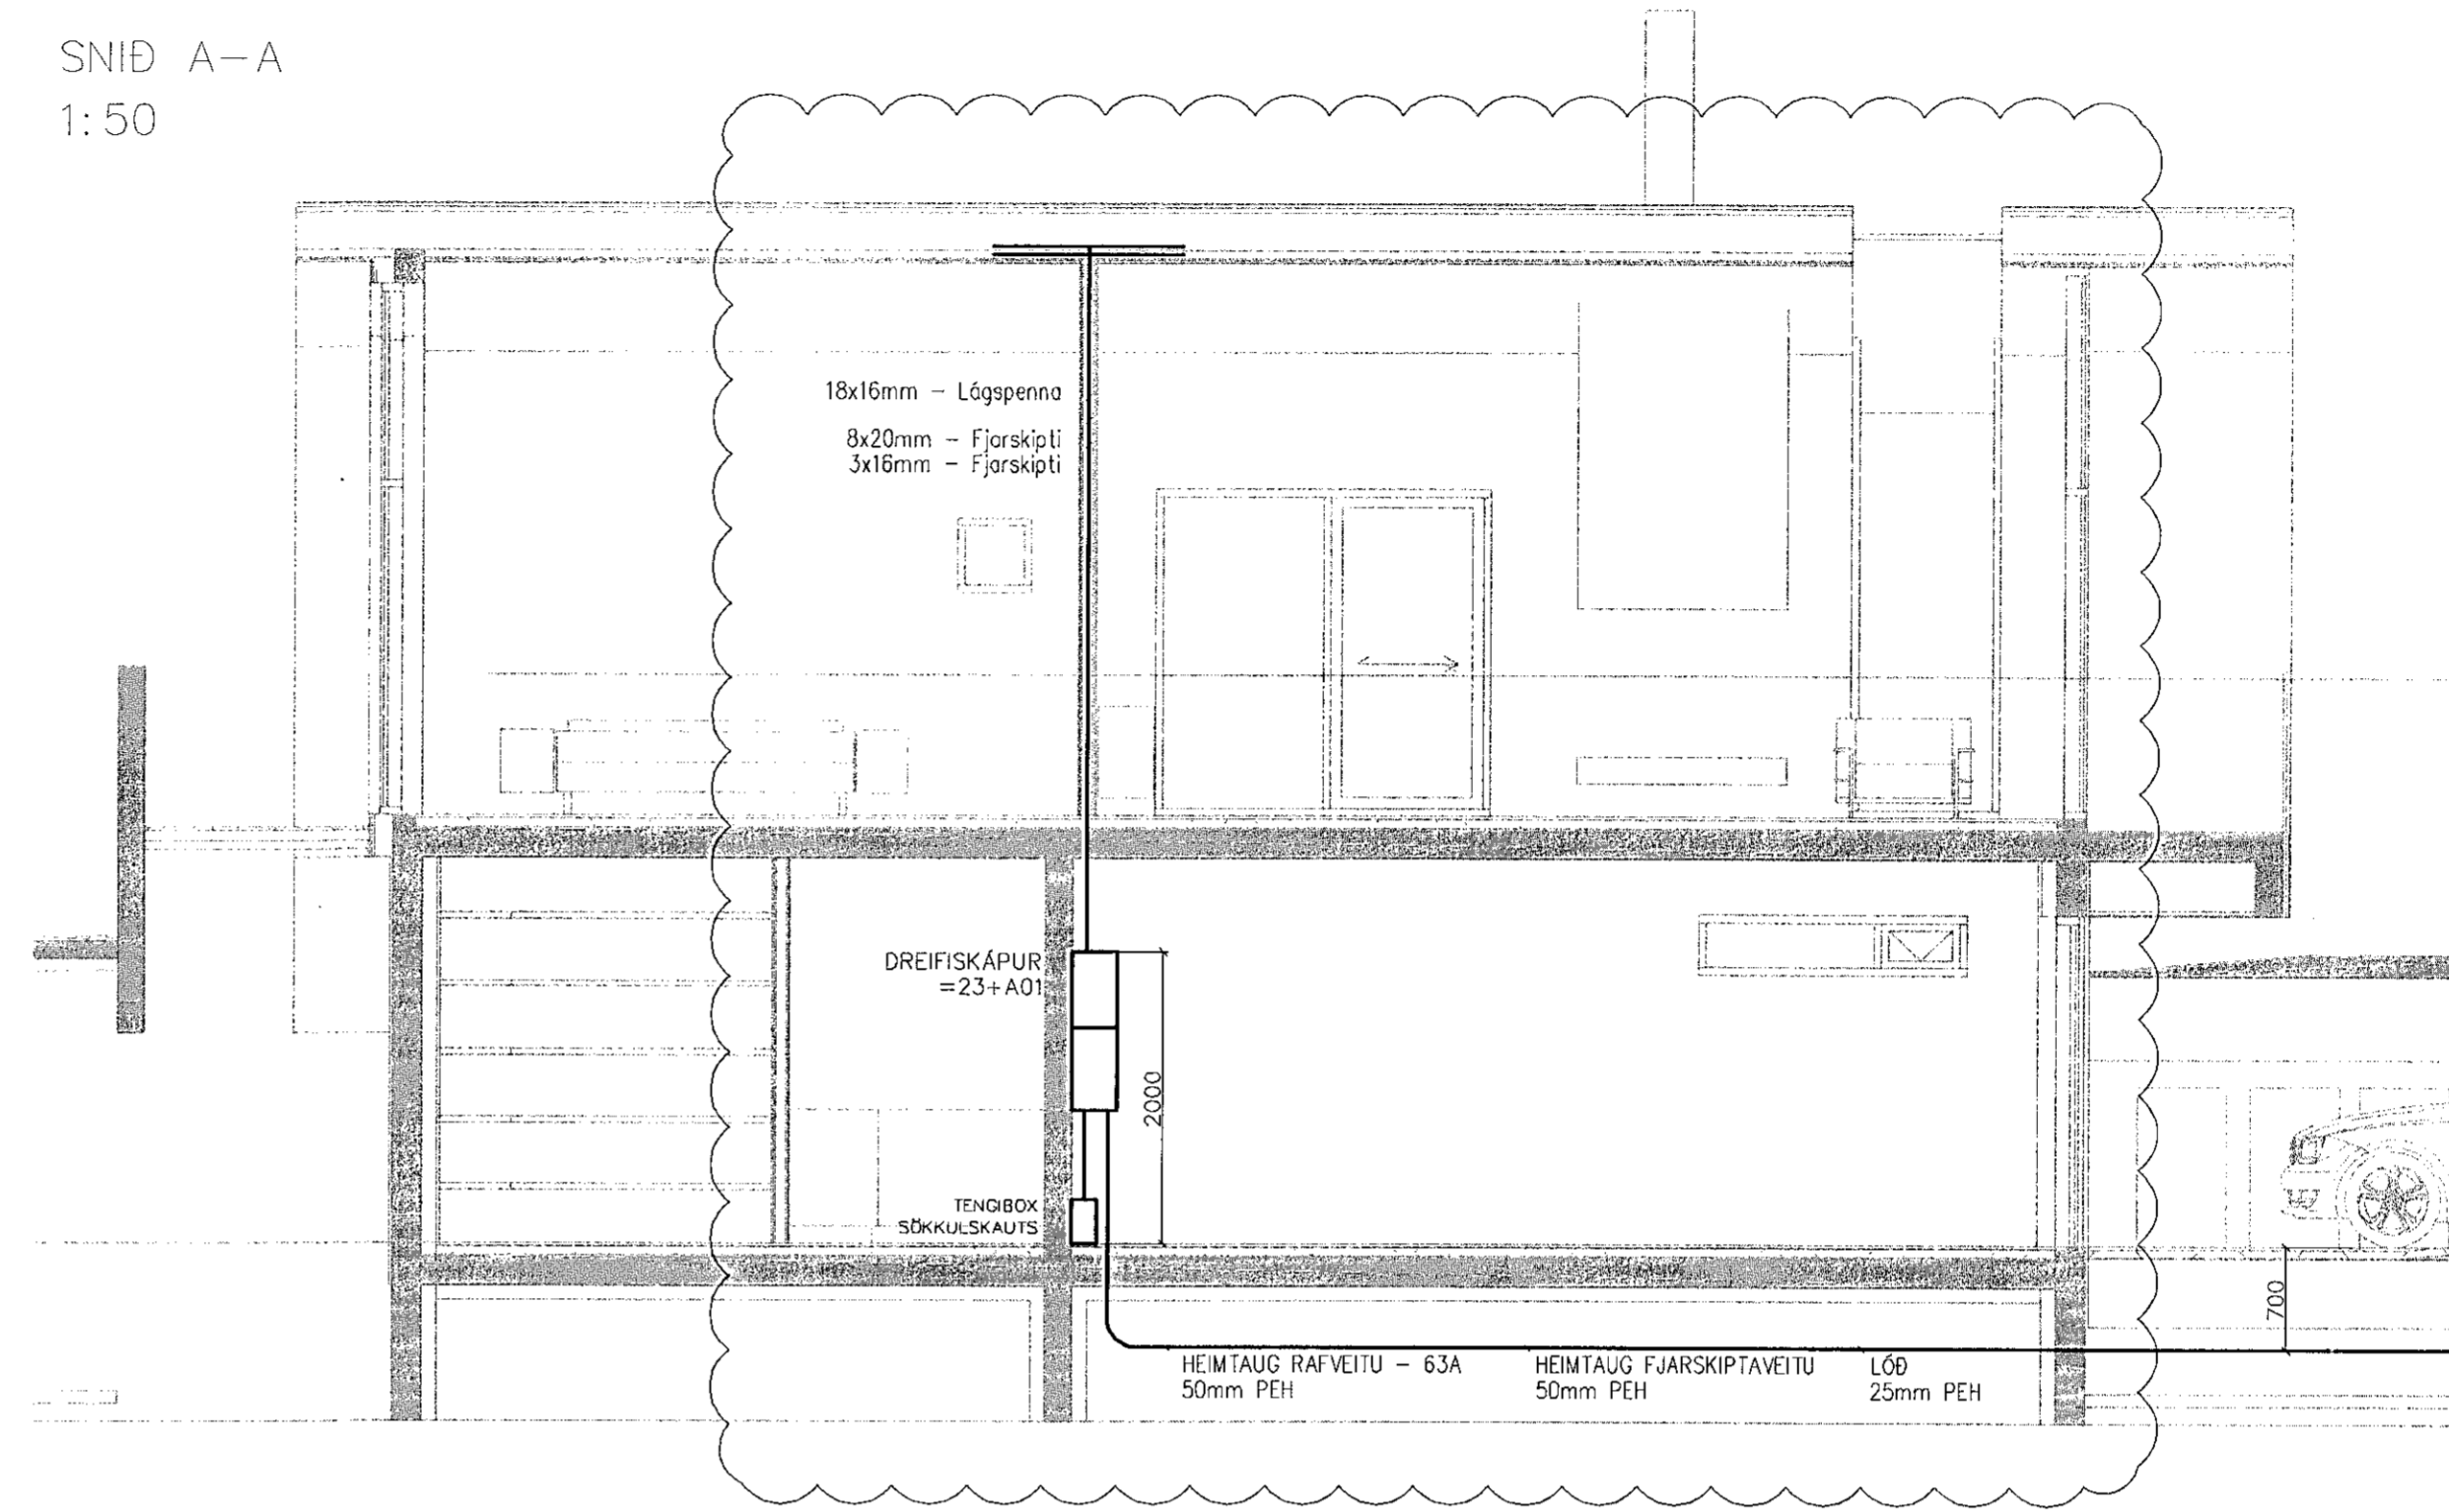

SNID B-B
1:50

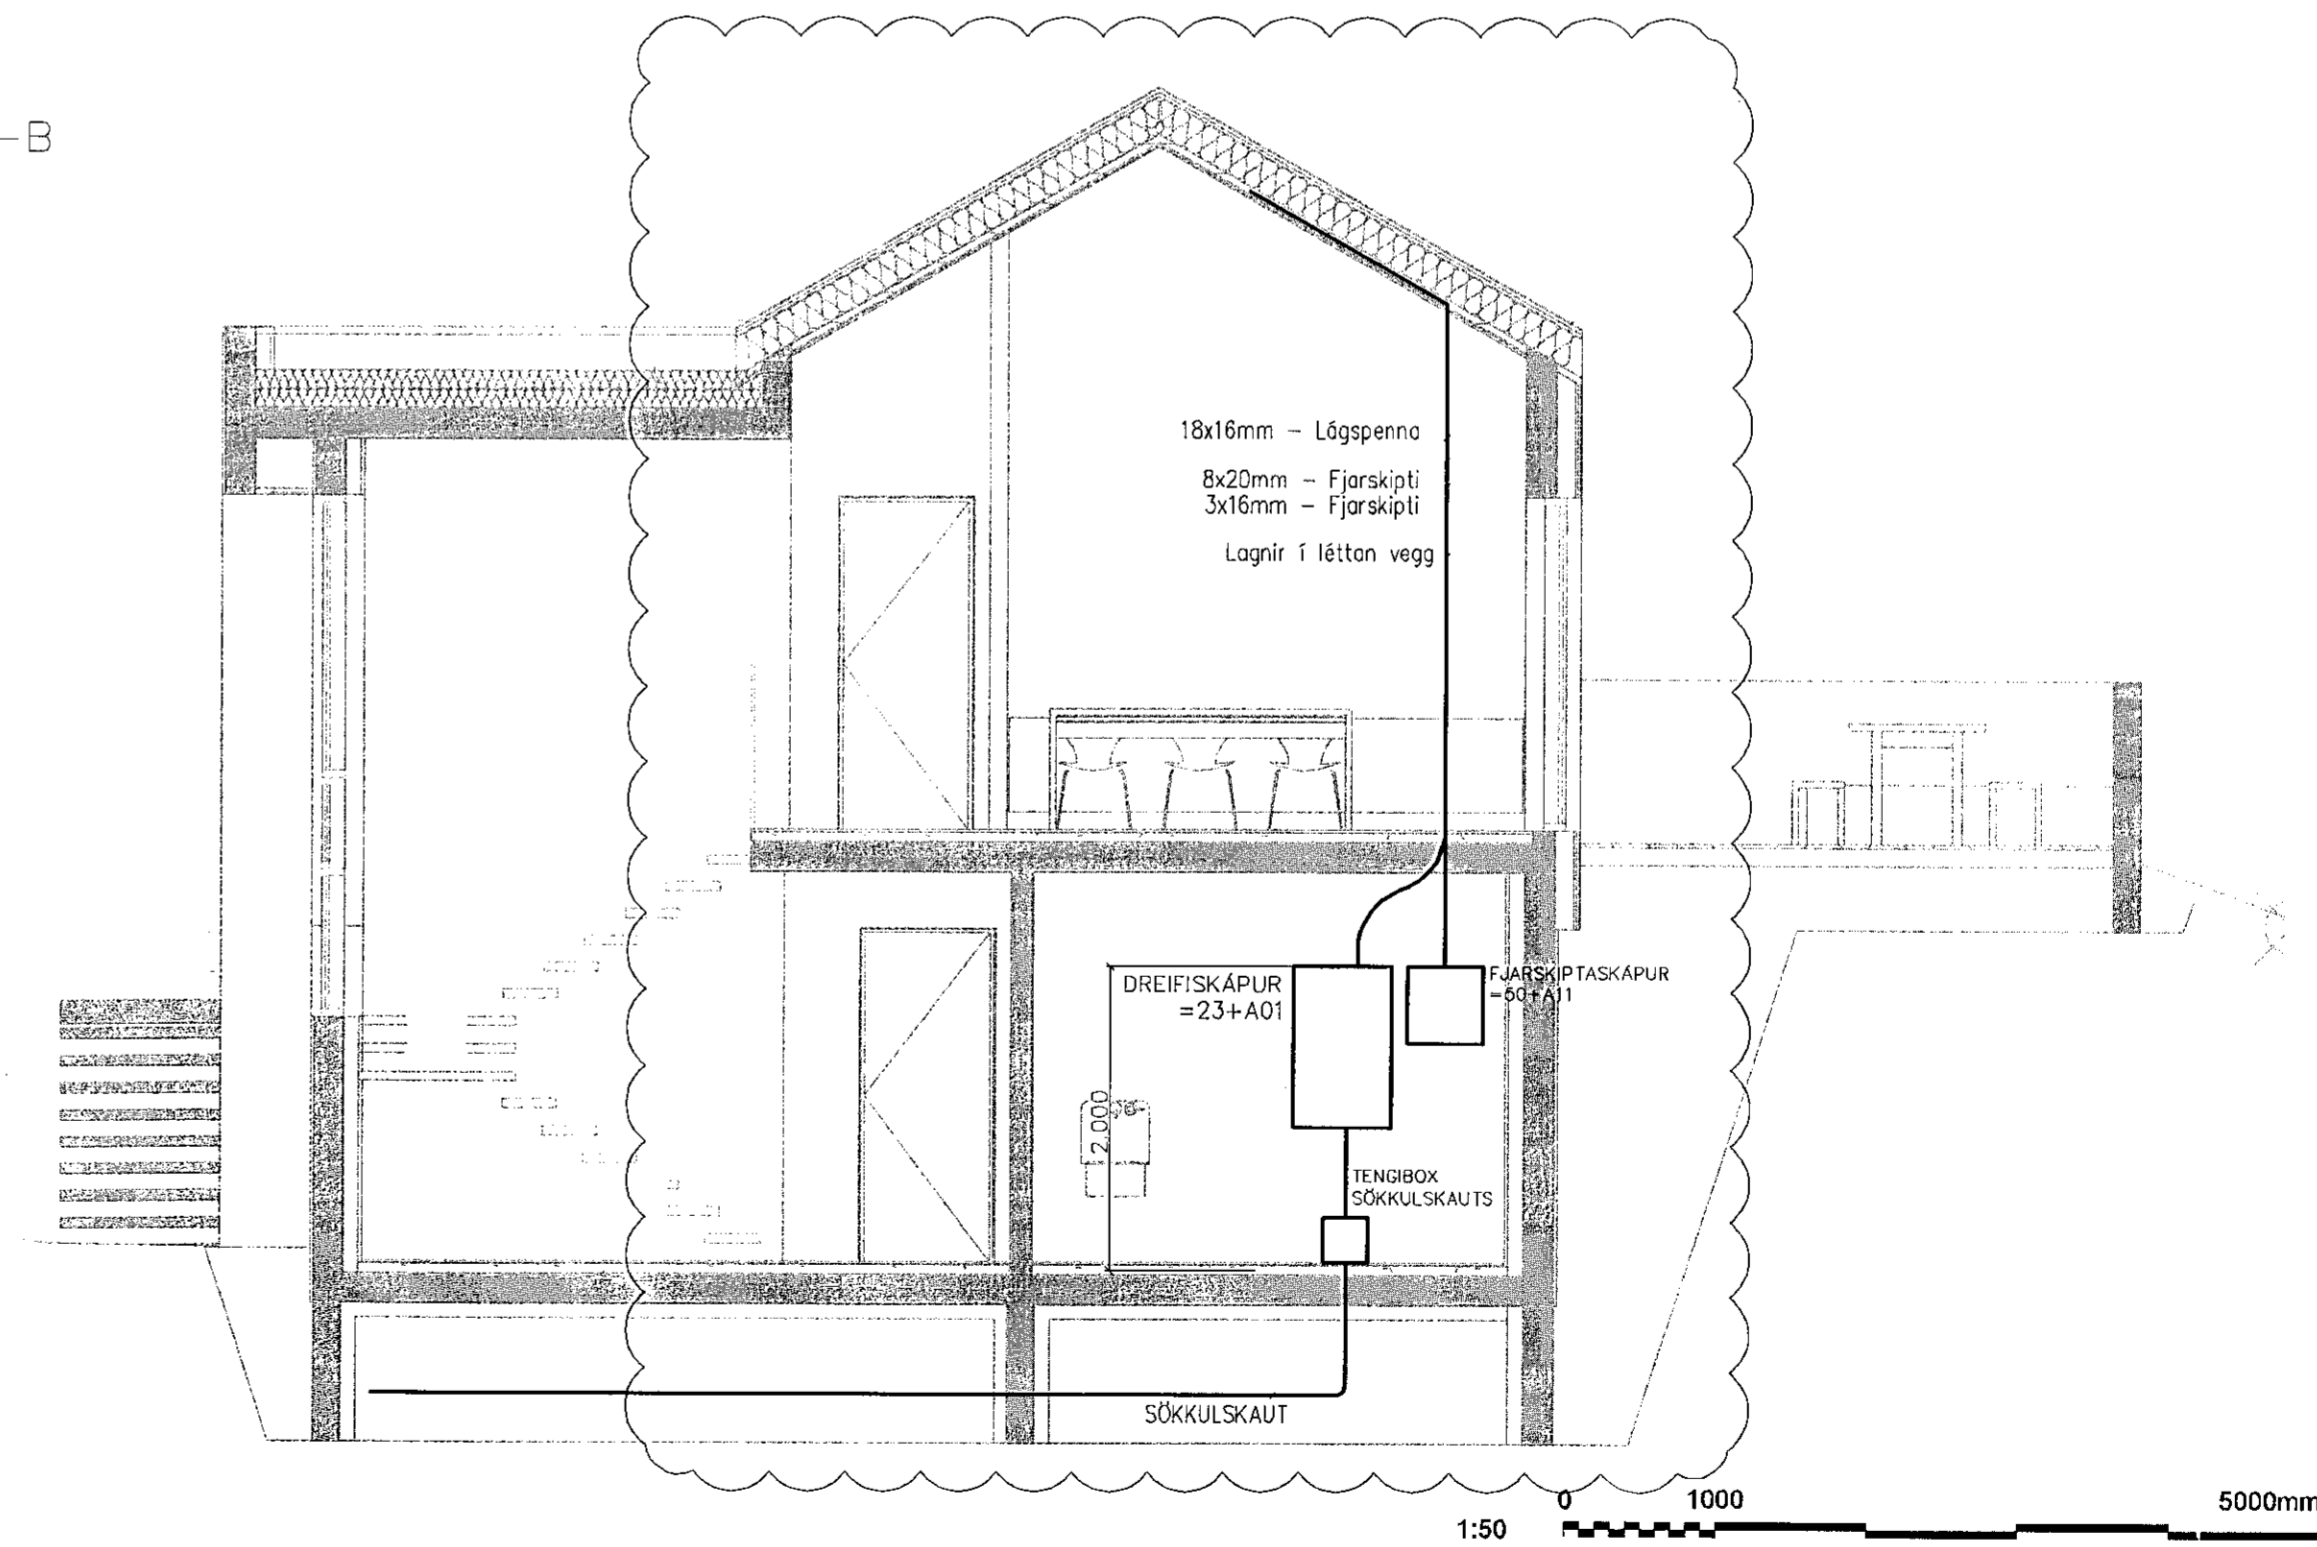

		ÚTG. DAGS 2019-06-27 YFIRFARIÐ GLS	HANNAÐ PGH TEIKNAD SHE	MÆLIKVARÐI 1:50/A1 1:500/A1	HELLUBRAUT 5, 220 HFJ. EINBYLISHÚS Raflagnir Aðallagnateiðir Grunnmyndir
ÚTG. DAGS SKÝRINGAR TEIK. HANN RÝNT SAMP	ÚTG. DAGS SKÝRINGAR TEIK. HANN RÝNT SAMP	ÚTG. DAGS 2020-06-12 BREYTINGAR SHE PGH GLS PGH	ÚTG. DAGS 2019-06-27 YFIRFARIÐ GLS	ÚTG. DAGS 2019-06-27 YFIRFARIÐ GLS	ÚTG. DAGS 2019-06-27 YFIRFARIÐ GLS
ÚTG. DAGS SKÝRINGAR TEIK. HANN RÝNT SAMP		ÚTG. DAGS SKÝRINGAR TEIK. HANN RÝNT SAMP		SÍMI: 416 0600 - NETFANG: liska@liska.is - www.liska.is	SAMÞYKKT: Þorvarður G. Hjaltason, Kt. 290862-4939
				VERKFRANG 1908 TEIKNING	04.5.001 A

© 2020 og öðlur teikningar, að hluta eða í heild er náð vottföngu leyfi Liskans