


LYKILMYND

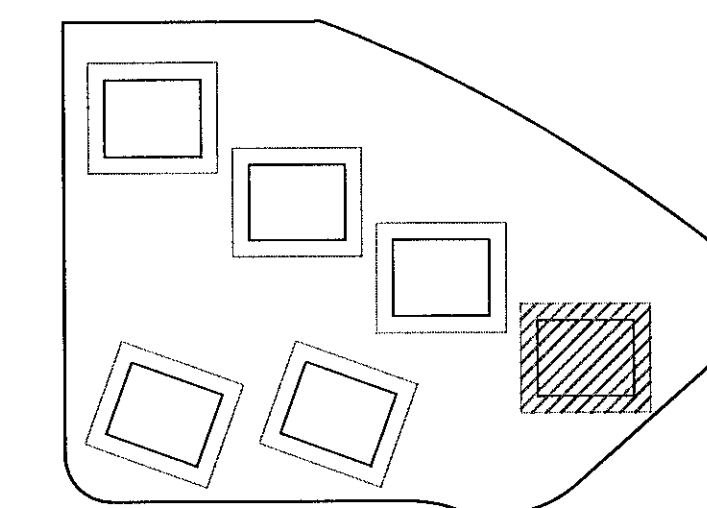

A 24.06.20 BREYTT SKIPULAG
NR. DAGS. LYSING



HRAUNSKARÐ 8

MHL 04 HAFNARFJÖRÐUR

FRÁVEITUKERFI
LAGNIÐ Í LÖÐ OG GRUNNI
GRUNNMYND

SAMBÝKKT: *Ólaf Gunnarsson* KT. 270760-4229
HÖNNUÐUR: YFIRFARIÐ DAGS. ÚTG. DAGS. BREYTT. *DAG*
HPV hjalti@ferill.is DAG 30.04.20 24.06.20
MKV. (A1) VERKNR. TEKN. NR. BREYTT.
1:50 20028 F-0113 A

Ferill ehf. Mörkín 1 108 Reykjavík Sími: 575 1600 www.ferill.is