



Sampykki þann
 03. Júlí 2020
 Byggingullitunir í Hafnarfirði

Jóhann Guðr. Jónsson
 KT. 090983-3549
 ÁRITUN HÖNNUNARSTADJÓ
 SÉRUPPDÁTTUR ER Í SAMKEMI VIÐ ABALUPPDÁTTI.
 VERKNR: 0

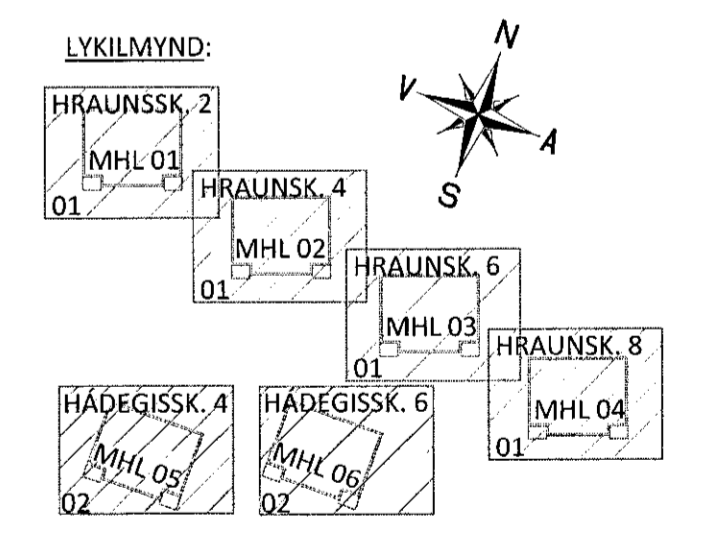

A 16.06.20 MATSHLUTANÚMÉR
 NR. DAGS LÝSING

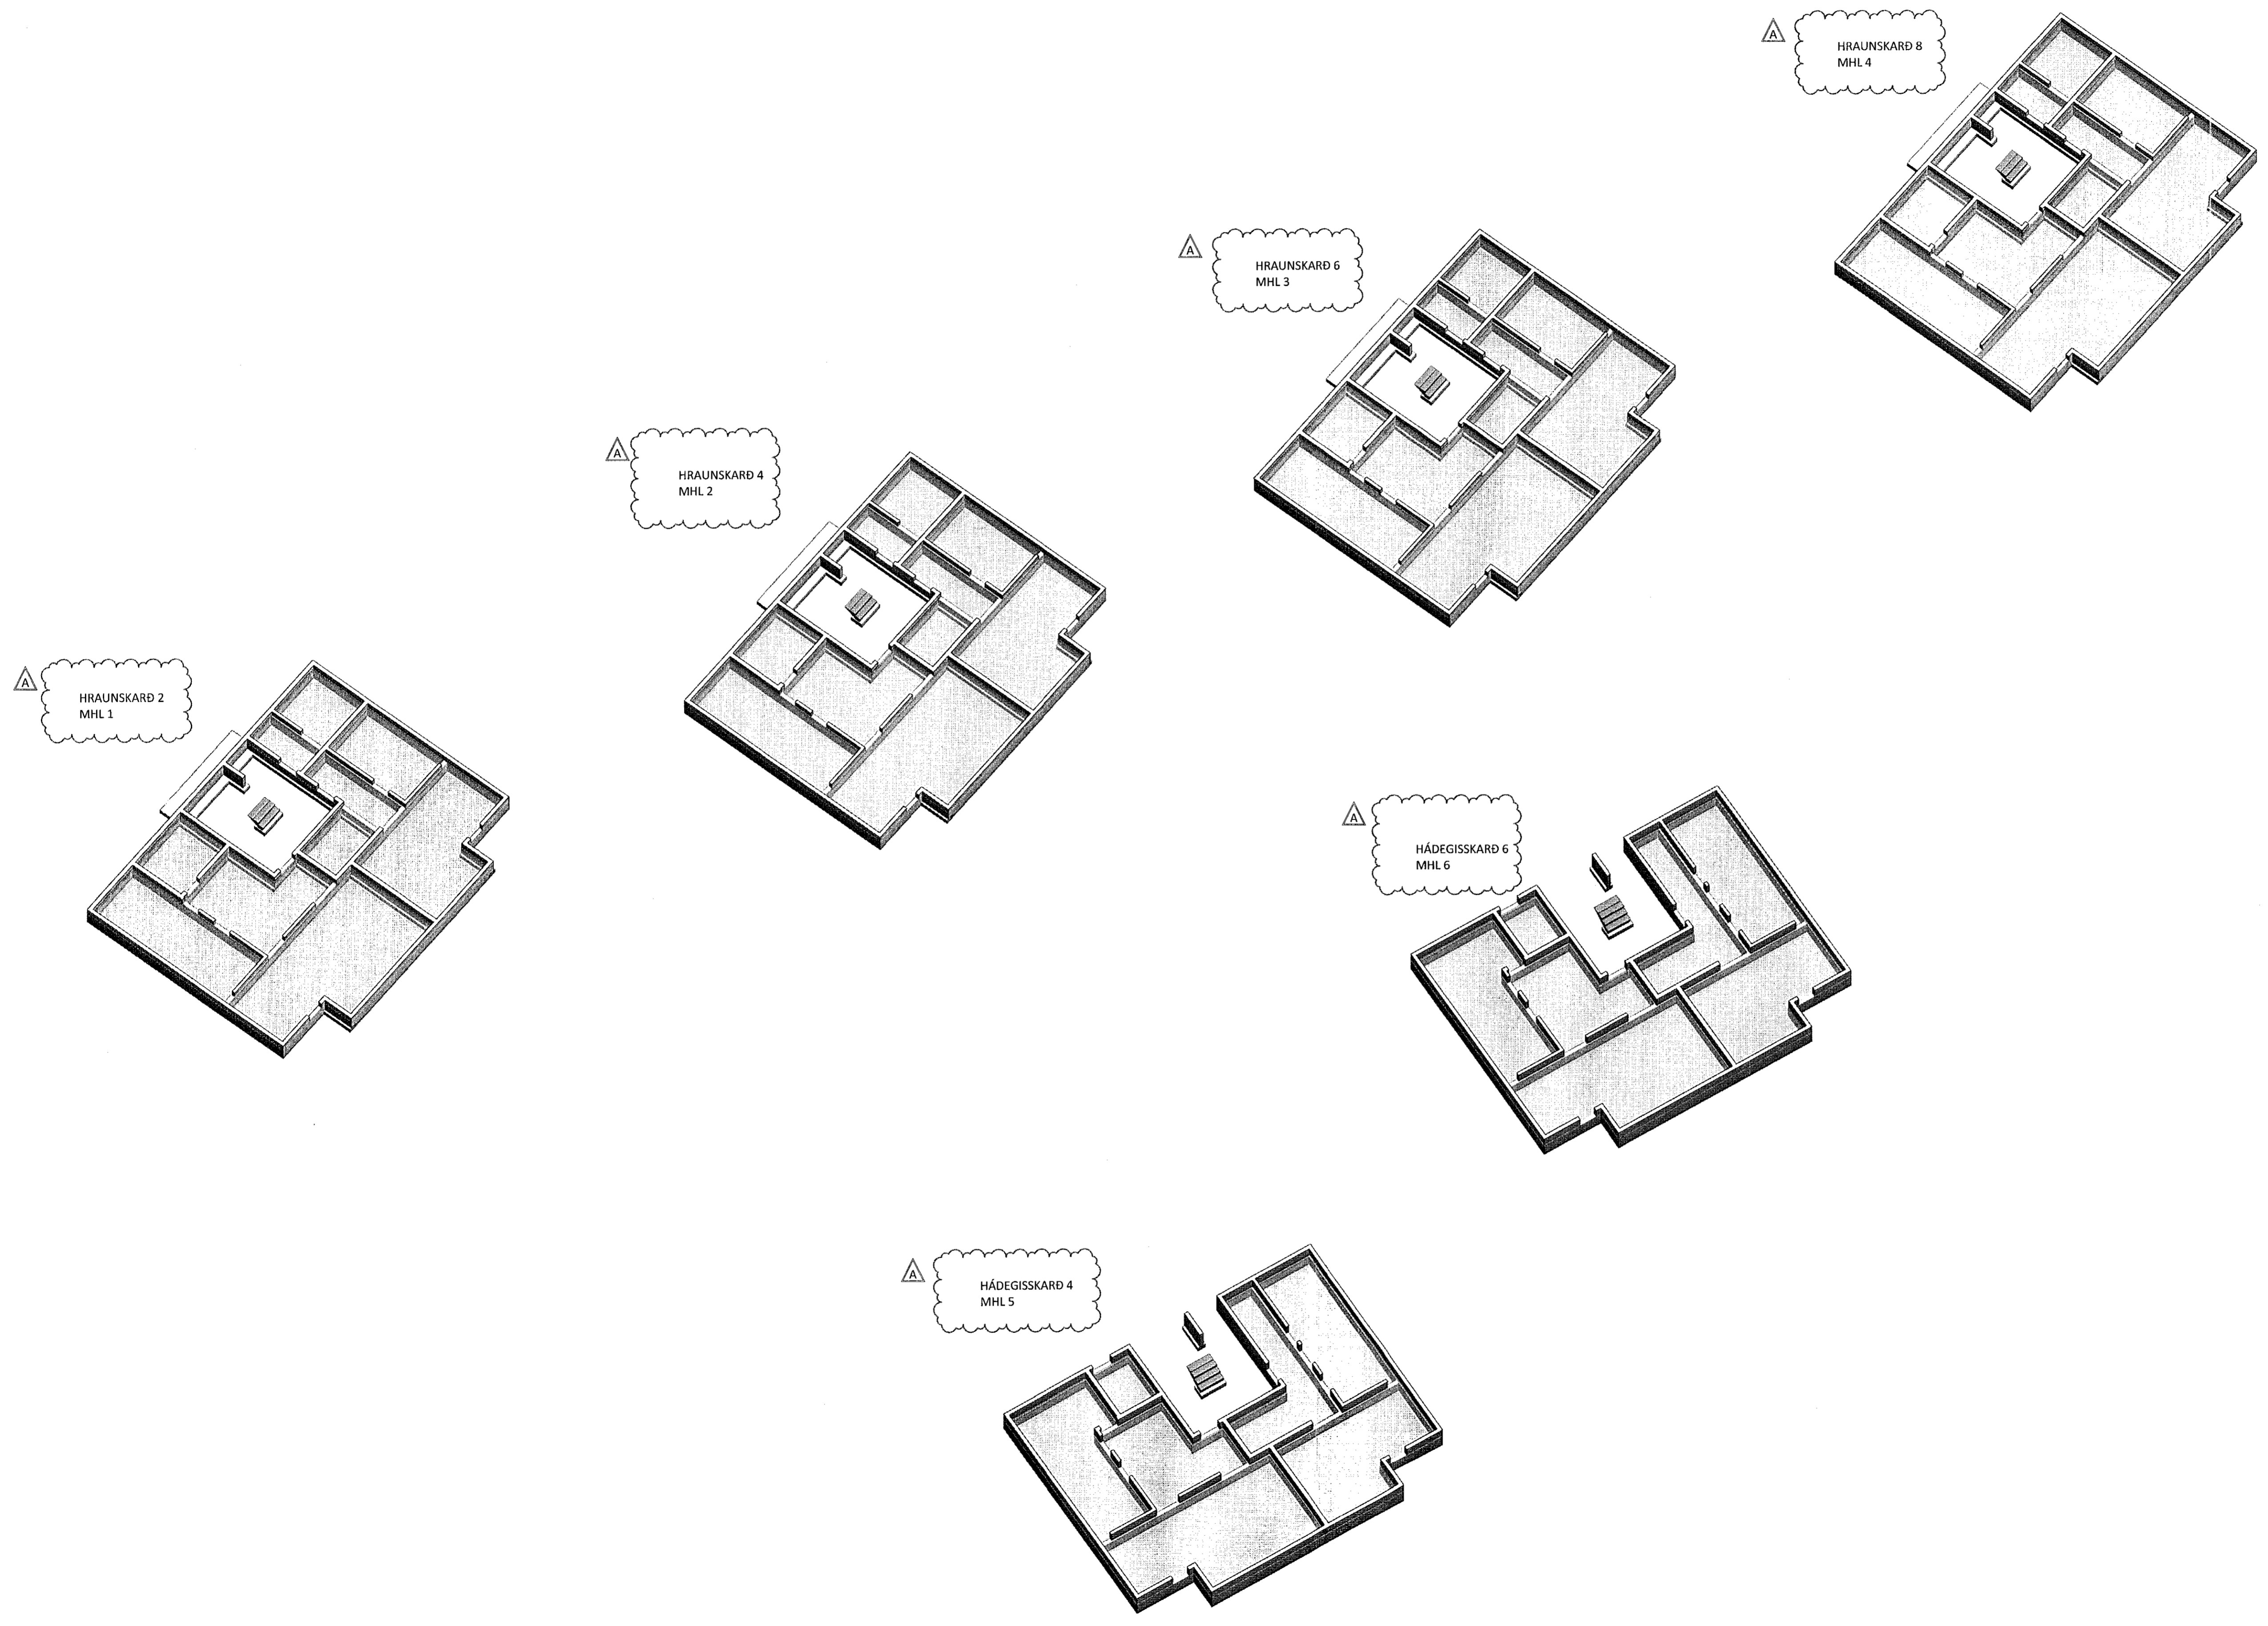

HRAUNSSKARÐ 2-8/HÁDEGISSKARÐ 4-6
 MHL 01-06 HAFNARFJÖRÐUR

BURÐARVIRKI
 UNDIRSTÖÐUR OG BOTNPLATA
 YFIRLITSMYND - 3D

SAMPYKKT:	KT. 260172-3879		
HÖNNUÐUR	YFIRFARIÐ	DAGS. ÚTG.	DAGS. BREYTT.
ÁP ath@ferill.is	PÓ	30.04.20	16.06.20
MKV. (A1)	VERKNR. 20028	TEKNI. NR. B-0100	BREYTT. A