

Sampykkt þann  
03. júlí 2020  
Byggingarfulltrúin í Hafnarfirði

Jökull Ólafur Jónsson  
KT. 090982-3549



ÁRITUN HÖNNUNARSTÓRA KT.  
SERUPPRÁTTUR ER Í SAMRÆMI VÍÐ ADALUPPDRÆTTI.  
VERKNR: 0

SKÝRINGAR:

- ÖLL MÁL ERU Í MILLIMETURUM OG ALLIR KÓTAR ERU Í METURUM - UPPGEFNIR KÓTAR Á GRUNNMYNDUM ERU ALLTAF MIÐADIR VÍÐ EFRIR BRÚN STEYPU
- SJÁ TEIKNINGU 1-0001 FYRIR ALMENNAR SKÝRINGAR
- SJÁ TEIKNINGU 1-0105 FYRIR HNITASKRÁ FYRIR UNDIRSTÖÐUR
- UNDIRSTÖÐUR ERU GRUNÐAÐAR Á BURÐARHÆFRI FYLLINGU SJÁ JARÐVINNUTEIKNINGAR
- SJÁ GATAPLÖN FRÁ FERLI FYRIR STÆRD OG STAÐSETNINGU GATA Í PLÖTUR OG VEGGI
- SÖKKULSKAUT ERU SÝND Á SÖKKULSKAUTS-TEIKNINGUM RAFHÖNNUÐAR (TESLA)

TÁKN:

- TÁKNAR 2K12 VÍÐ VEGGENDA EÐA HURÐARGÖT L=1000 NEMA ANNAD KOMI FRAM Á GRUNNMYND
- TÁKNAR STADSTEYPU
- TÁKNAR FORSTEYPU
- TÁKNAR 40mm PYNNINGU Í PLÖTU FYRIR STURTUBOTNA

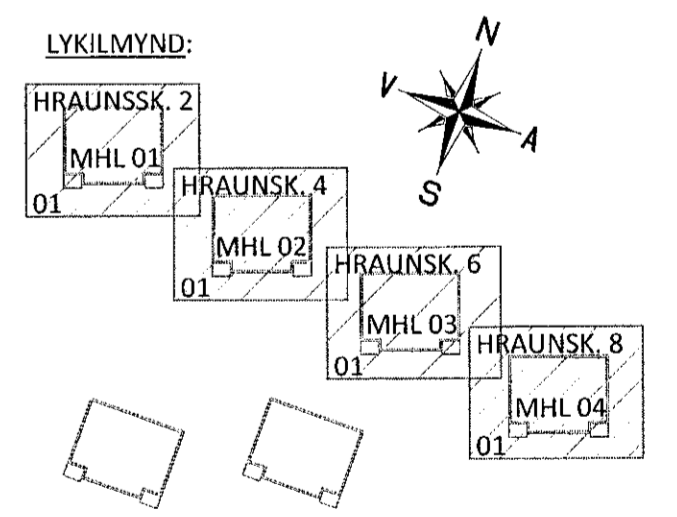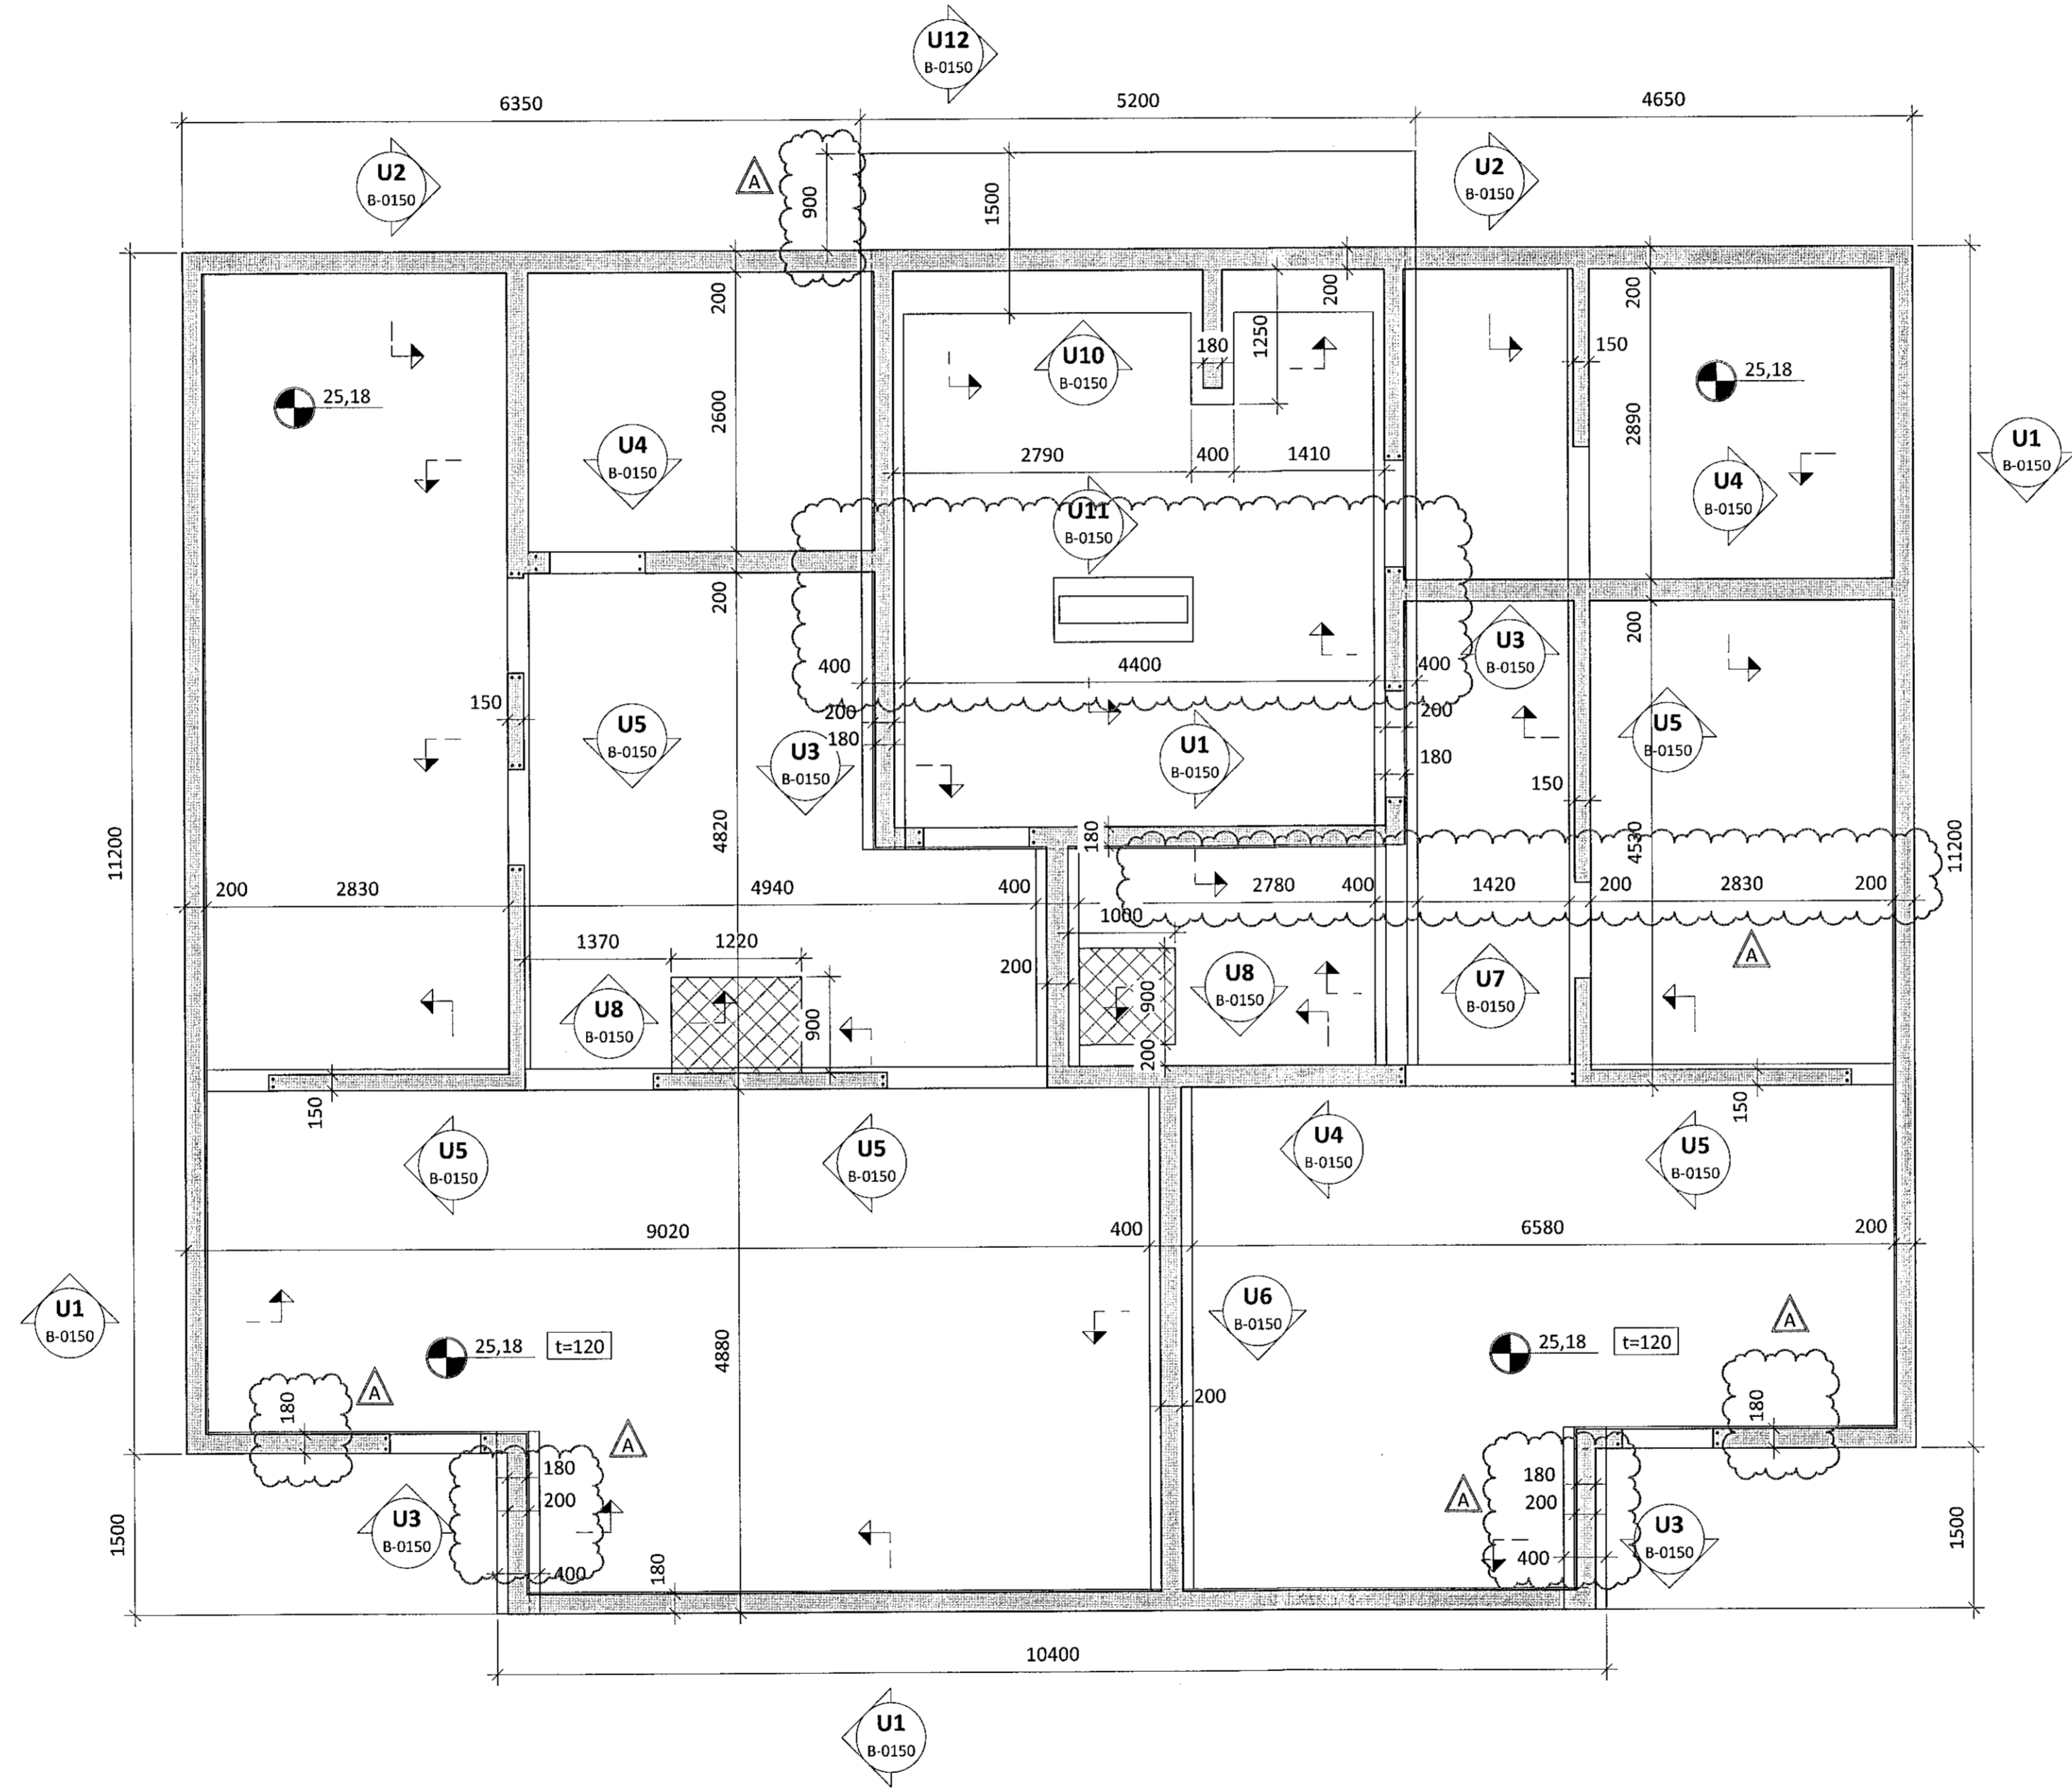

A 16.06.20 MÁLSETNINGAR OG TILVÍSANIR  
NR. DAGS LÝSING



HRAUNSSKARÐ 2-8  
MHL 01-04 HAFNARFJÖRÐUR

BURÐARVIRKI  
UNDIRSTÖÐUR OG BOTNPLATA  
GRUNNMYND

SAMPYKKT: *Jökull Ólafur Jónsson* KT. 260172-3879  
HÖNNUÐUR YFIRFARID DAGS. ÚTG. DAGS. BREYT.  
ÁP ath@ferill.is PÓ 30.04.20 16.06.20  
MRV. (A1) VERKNR. TEIKN. NR. BREYT.  
1 : 50 20028 B-0101 A