

Dóken Ben Jónsson
Kl. 090982-3549 KT.


ÁRITUN HÖNNUNARSTJÓRA KT.
SÉRUPPRÁTTUR ER Í SAMREMI VID ADALUPPDRÆTTI.
VERKNR: 0

SKÝRINGAR:


- ÖLL MÁL ERU Í MILLIMETNUM OG ALLIR KÓTAR ERU Í METNUM - UPPGEFNIR KÓTAR Á GRUNNMYNDUM ERU ALLTAF MIDADIR VID EFRI BRÚN STEYPU
- SJÁ TEIKNINGU 1-001 FYRIR ALMENNAR SKÝRINGAR
- SJÁ TEIKNINGU 1-0105 FYRIR HNOTASKRÁ FYRIR UNDIRSTÖÐUR
- UNDIRSTÖÐUR ERU GRUNDADAR Á BURÐARHÆFRI FYLINGU SJÁ JARÐVINNUTEIKNINGAR
- SJÁ GATAPLÖN FRÁ FERLI FYRIR STÆRD OG STAÐSETNINGU GATA Í PLÖTUR OG VEGGI
- SÖKKULSKAUT ERU SÝND Á SÖKKULSKAUTS-TEIKNINGUM RAFHÖNNUÐAR (TESLA)

TÁKN:

- TÁKNAR 2K12 VID VEGGENDA EDA HURÐARGÖT L=1000 NEMA ANNAD KOMI FRAM Á GRUNNMYND
- TÁKNAR STADSTEYPU
- TÁKNAR FORSTEYPU
- TÁKNAR 40mm PYNNINGU Í PLÖTUR FYRIR STURTUBÖTNA

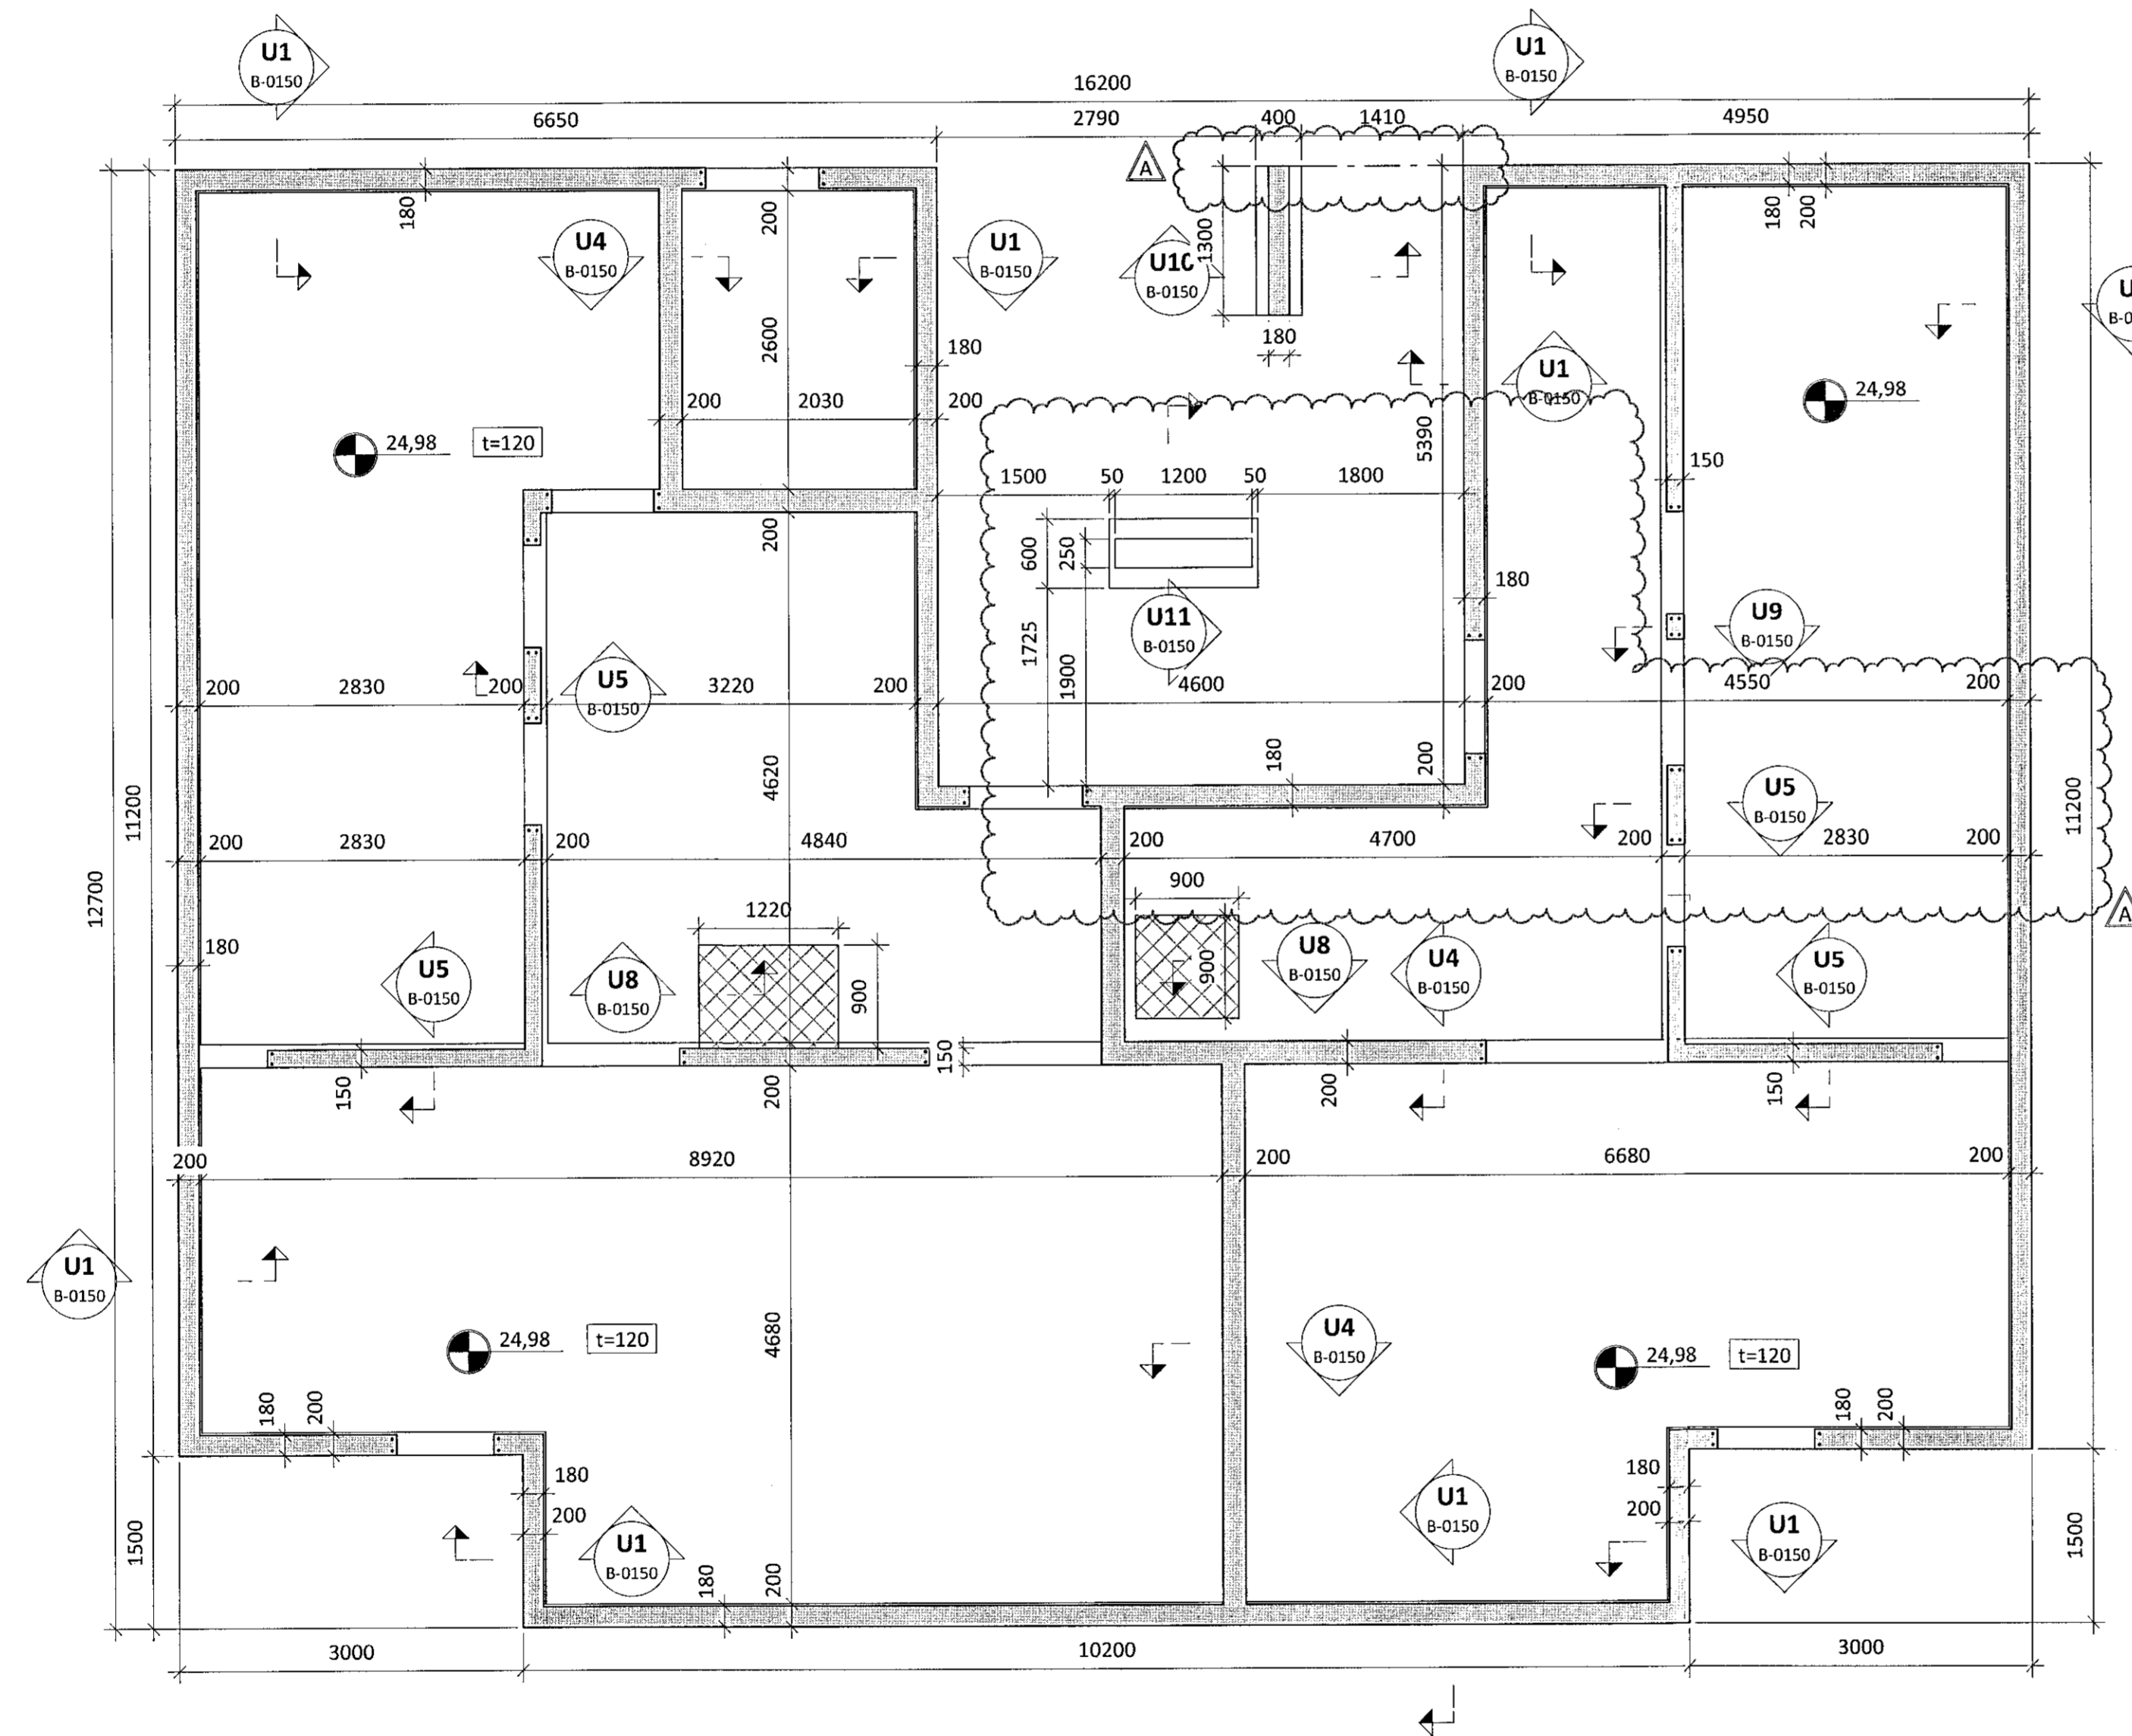

LYKILMYND:

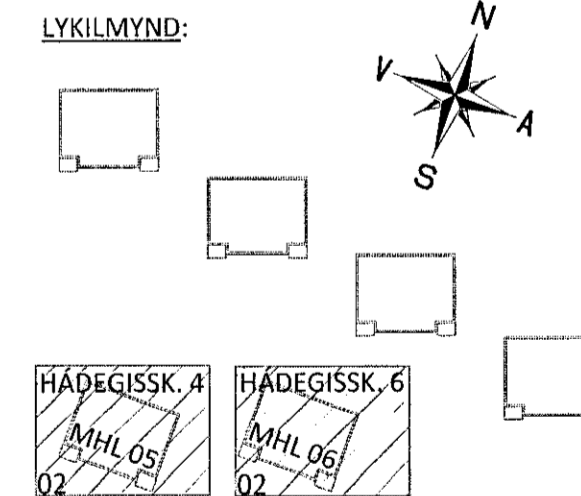

A 16.06.20 MÁLSETNINGAR OG TILVÍSANIR
NR. DAGS LÝSING

ferill
VERKFRÆÐISTOFA

HÁDEGISSKARÐ 4-6

MHL 05-06 HAFNARFJÖRÐUR

BURÐARVIRKI
UNDIRSTÖÐUR OG BOTNPLATA
GRUNNMYND

SAMPYKKT: *[Signature]* KT. 260172-3879
HÖNNUÐUR YFIRFARND DAGS. ÚTG. DAGS. BREYTT.
ÁP ath@ferill.is ÞÓ 30.04.20 16.06.20
MKV. (A1) VERKNR. 20028 TEIKN. NR. B-0102
1 : 50 20028 B-0102 A