

ÁRITUN HÖNNUNARSTJÓRA KT. 090982-3549

SÉRUPPRÁTTUR ER Í SAMRÆMI VÍÐ ADALUPPRÁTTI.
VERKNR: 0

SKÝRINGAR:

- ÖLL MÁL ERU Í MILLIMETURM OG ALLIR KÓTAR ERU Í METURM.
- SIÁ TEIKNINGU 1-0000 FYRIR ALMENNAR SKÝRINGAR
- UNDIRSTÖÐUR ERU GRUNÐAÐAR Á BURÐARHÆFRI FYLINGU SJÁ JARÐVINNUTEIKNINGAR
- SIÁ GATAPLÓN FRÁ FERLU FYRIR STÆRÐ OG STAÐSETNINGU GATA Í PLÖTUR OG VEGGI
- SÖKKULSKAUT ERU SÝND Á SÖKKULSKAUTS-TEIKNINGUM RAFHÖNNUÐAR (TESLA)

TÁKN:

- ✕ TÁKNAR 100mm PLASTEINANGRUN
- ▨ TÁKNAR STAÐSTEYPU
- TÁKNAR FORSTEYPU
- ~ TÁKNAR SJÓNSTEYPU

A 16.06.20 BENDING OG MERKINGAR
NR. DAGS LÝSING


ferill
VERKFRÆÐISTOFA

HRAUNSSKARÐ 2-8/HÁDEGISSKARÐ 4-6
MHL 01-06 HAFNARFÖRÐUR


BURÐARVIRKI
UNDIRSTÖÐUR OG BOTNPLATA
SNÍÐ

SAMPYKKT: *Þórunn* KT. 260172-3879
HÖNNUÐUR YFIRFARID DAGS. ÚTG. DAGS. BREYT.
ÁP ath@ferill.is PÓ 30.04.20 16.06.20
MKV. (A1) VERKNR. TEIKN. NR. BREYT.
1 : 10 20028 B-0150 A


U1 M 1 : 10

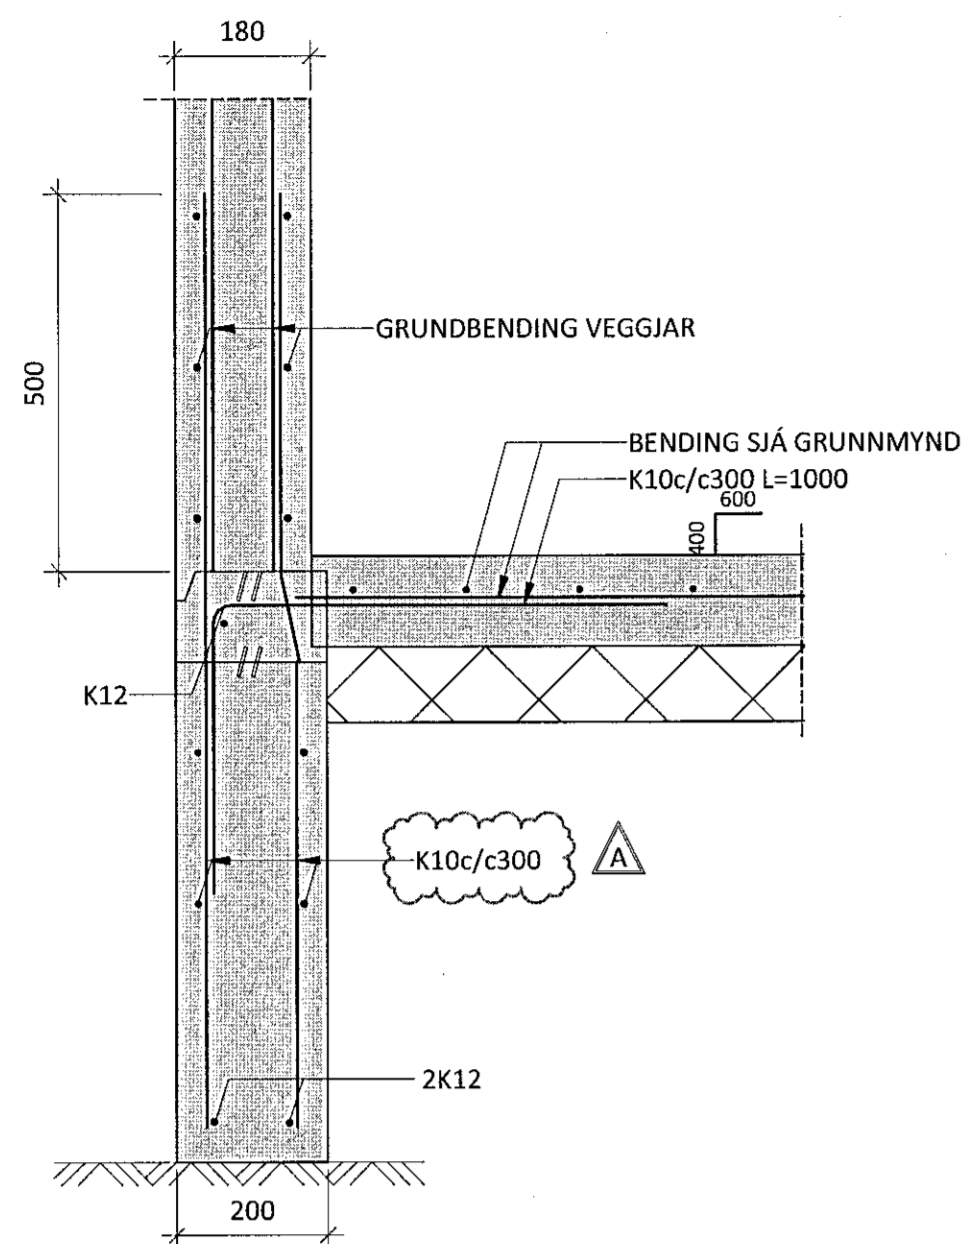


U2 M 1 : 10

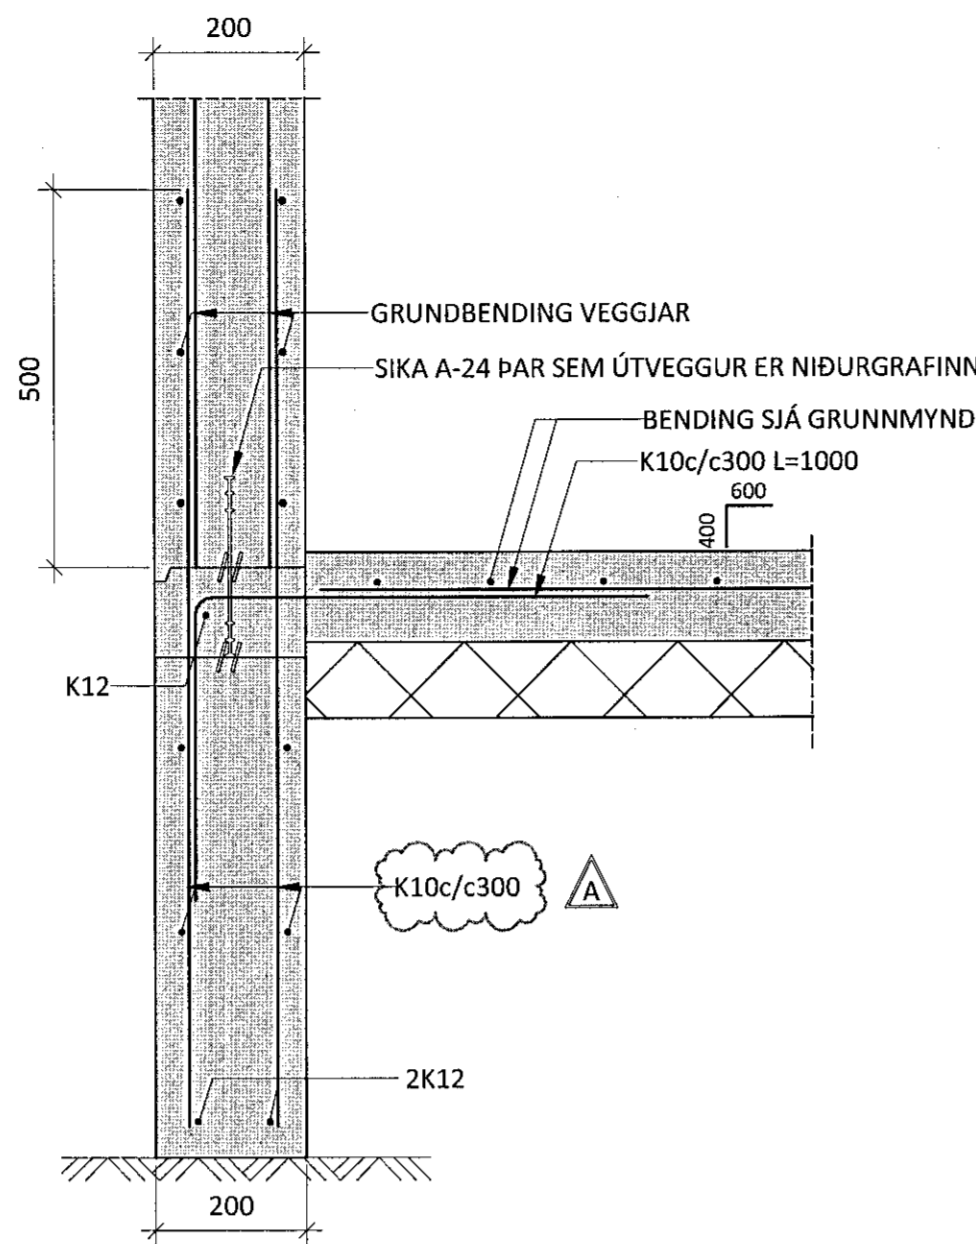


U3 M 1 : 10

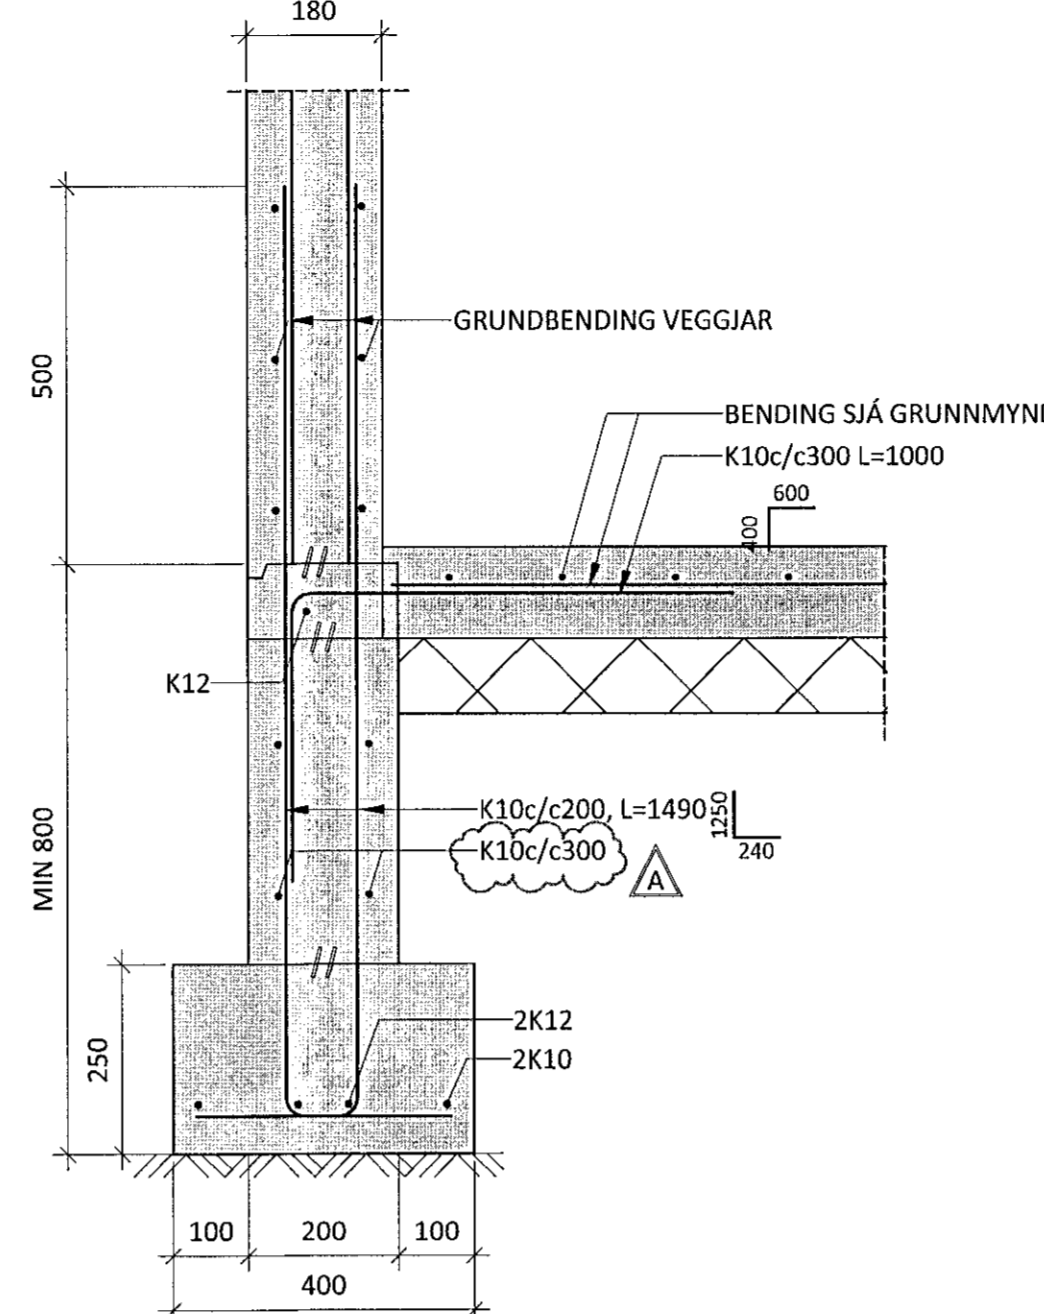


U4 M 1 : 10

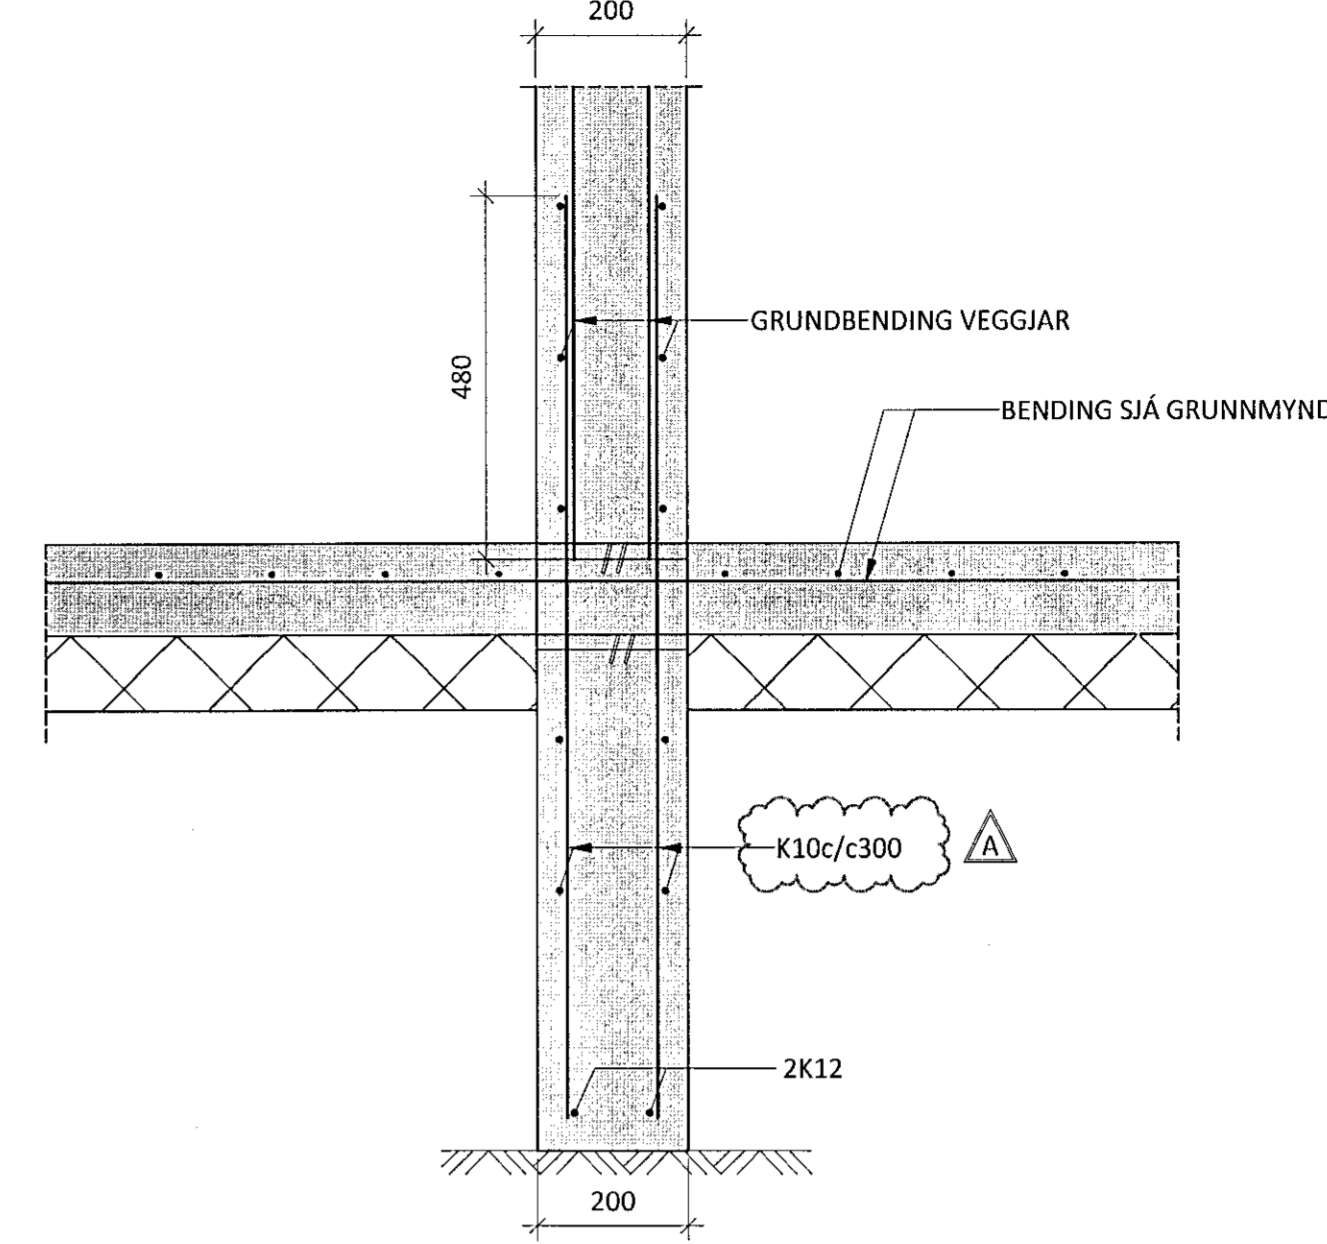


U5 M 1 : 10

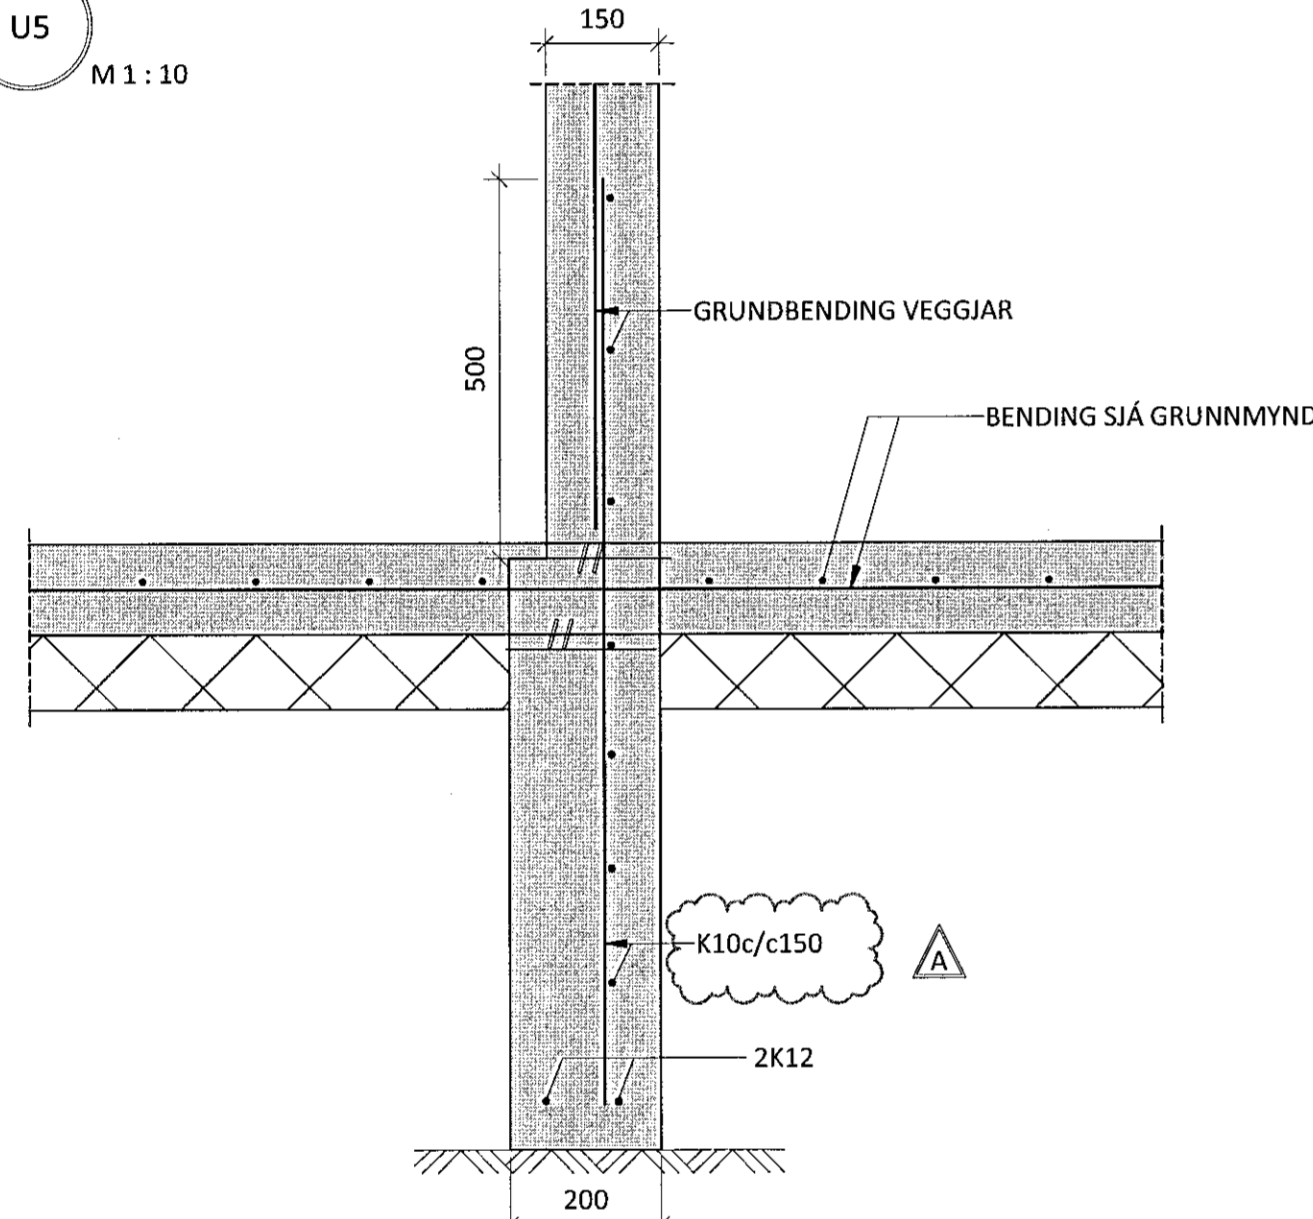


U6 M 1 : 10

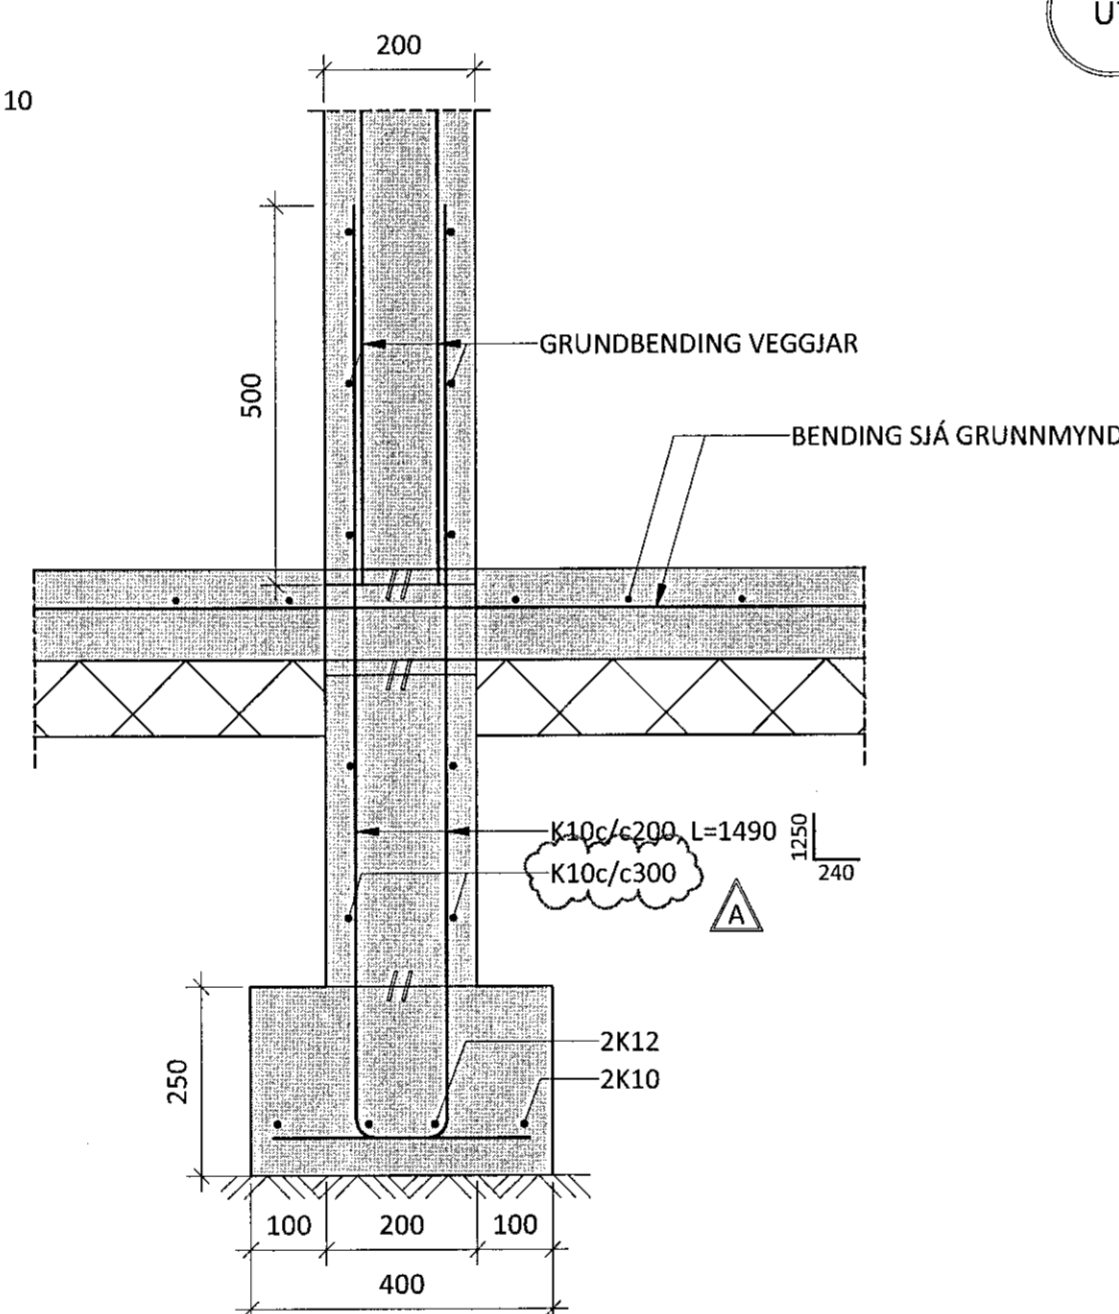


U7 M 1 : 10

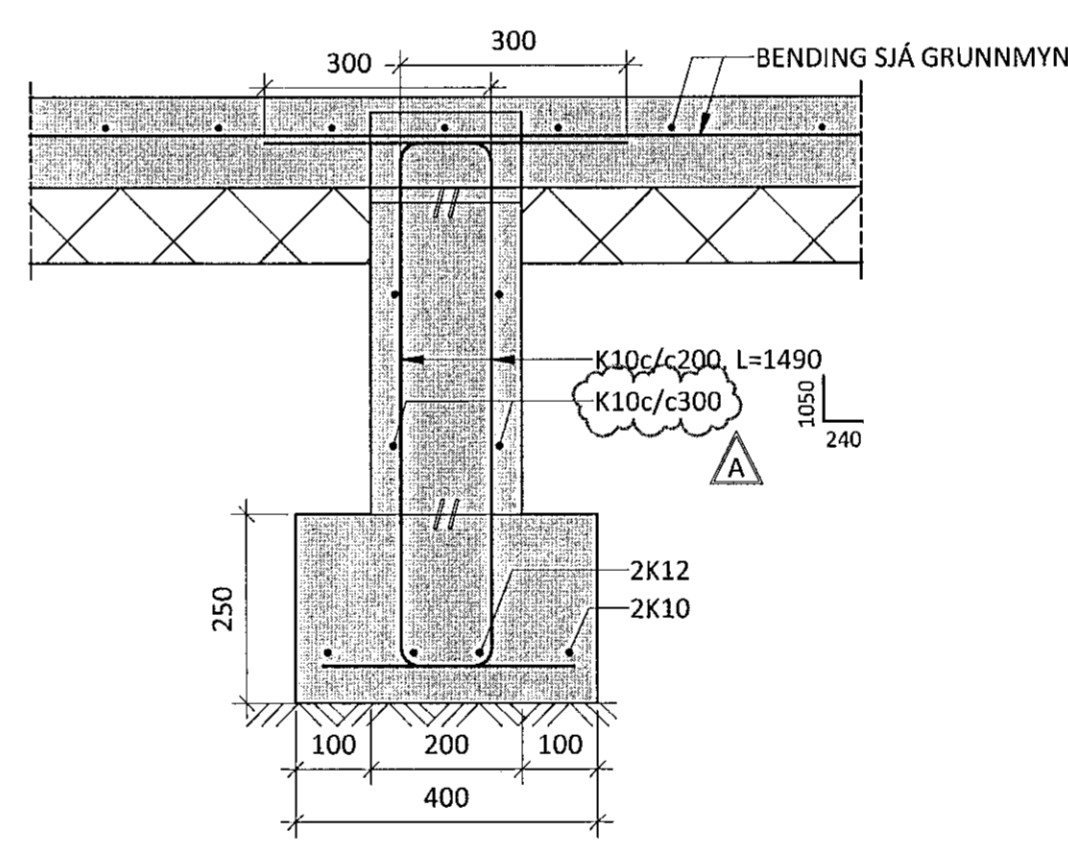


U8 M 1 : 10

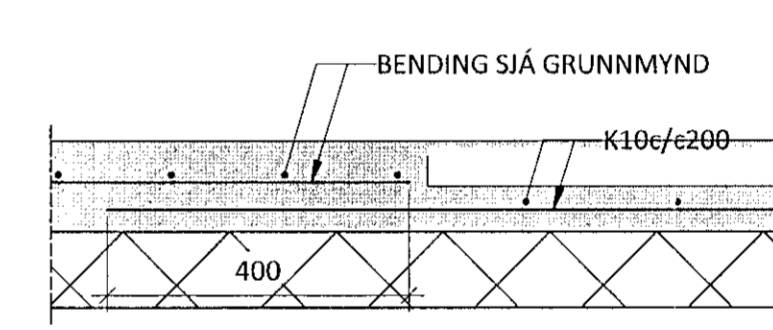


U12 M 1 : 10

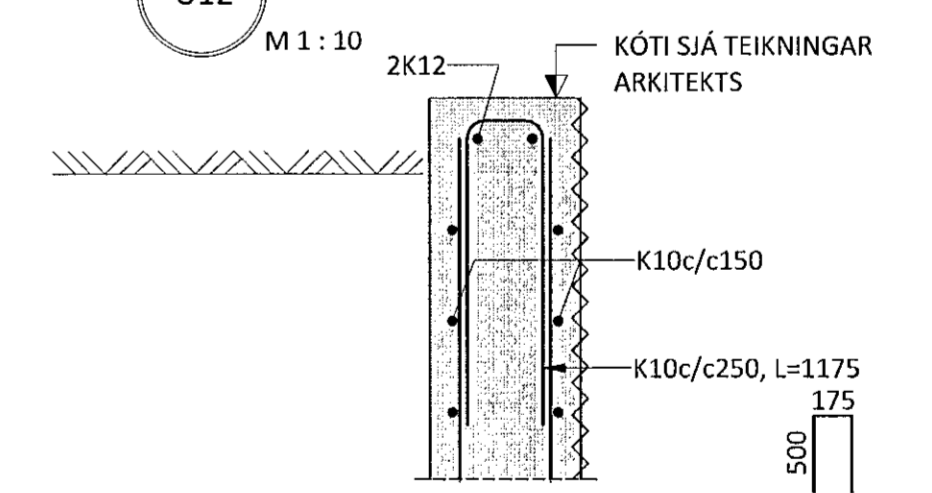

U9 M 1 : 10

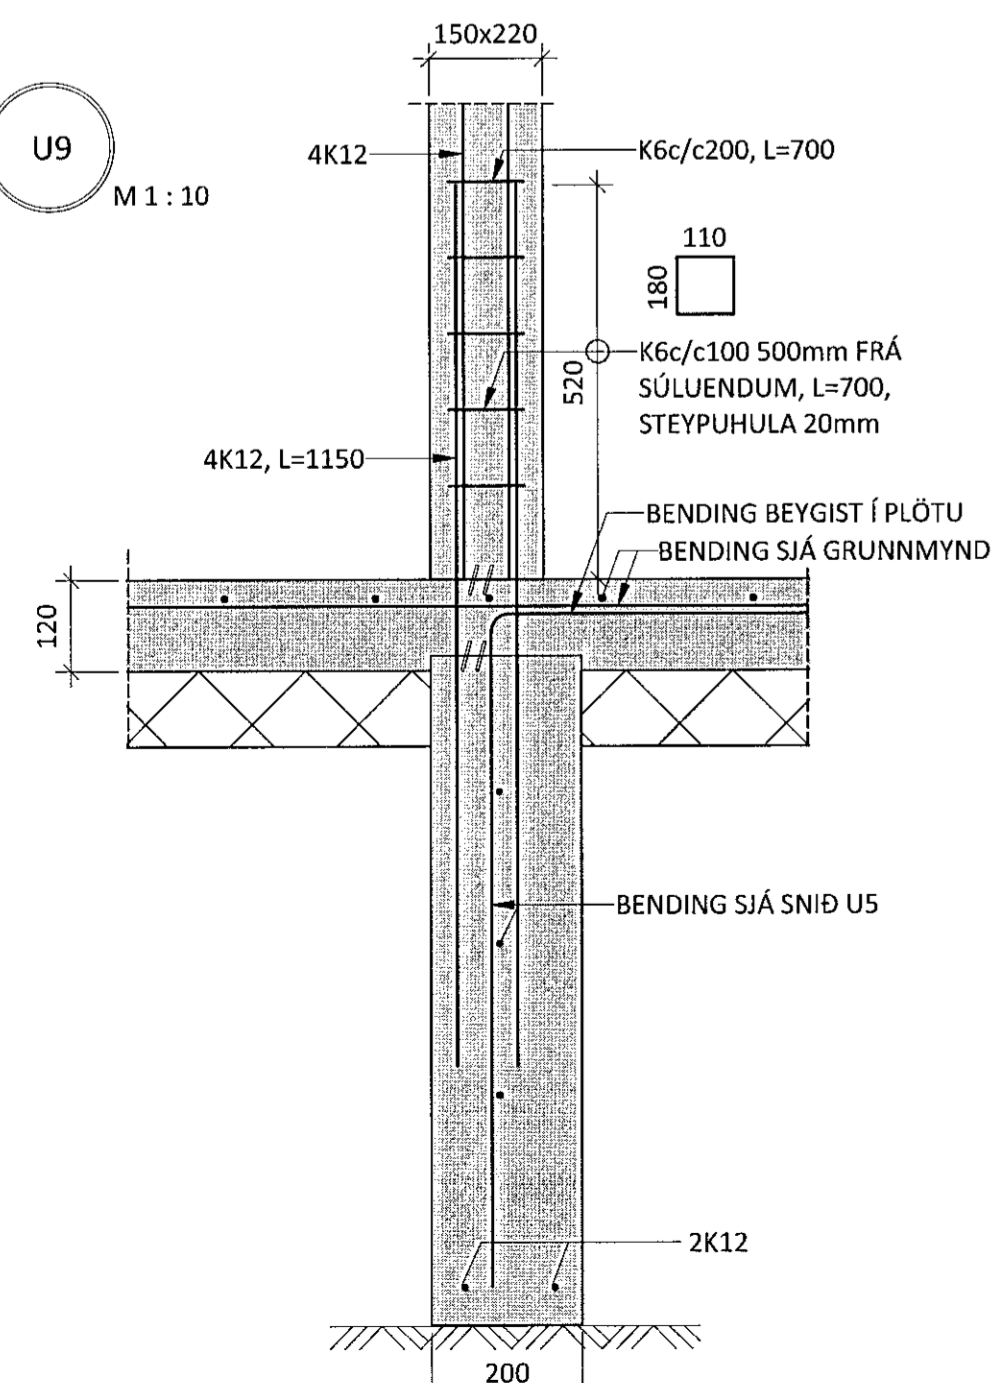

U10 M 1 : 10

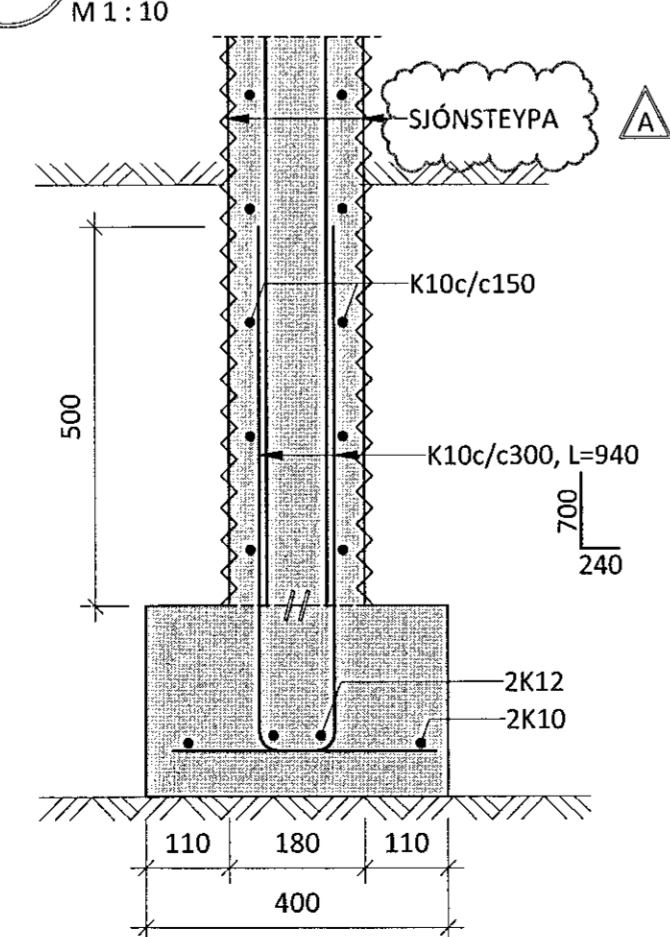

U11 M 1 : 10

