



SNJÓBRÆÐSLUKERFI Í PLANI, GRUNNMYND.1:50

Sambýkt þann
19. Júní 2020
Byggingakultráttinn í Hafnarfirði

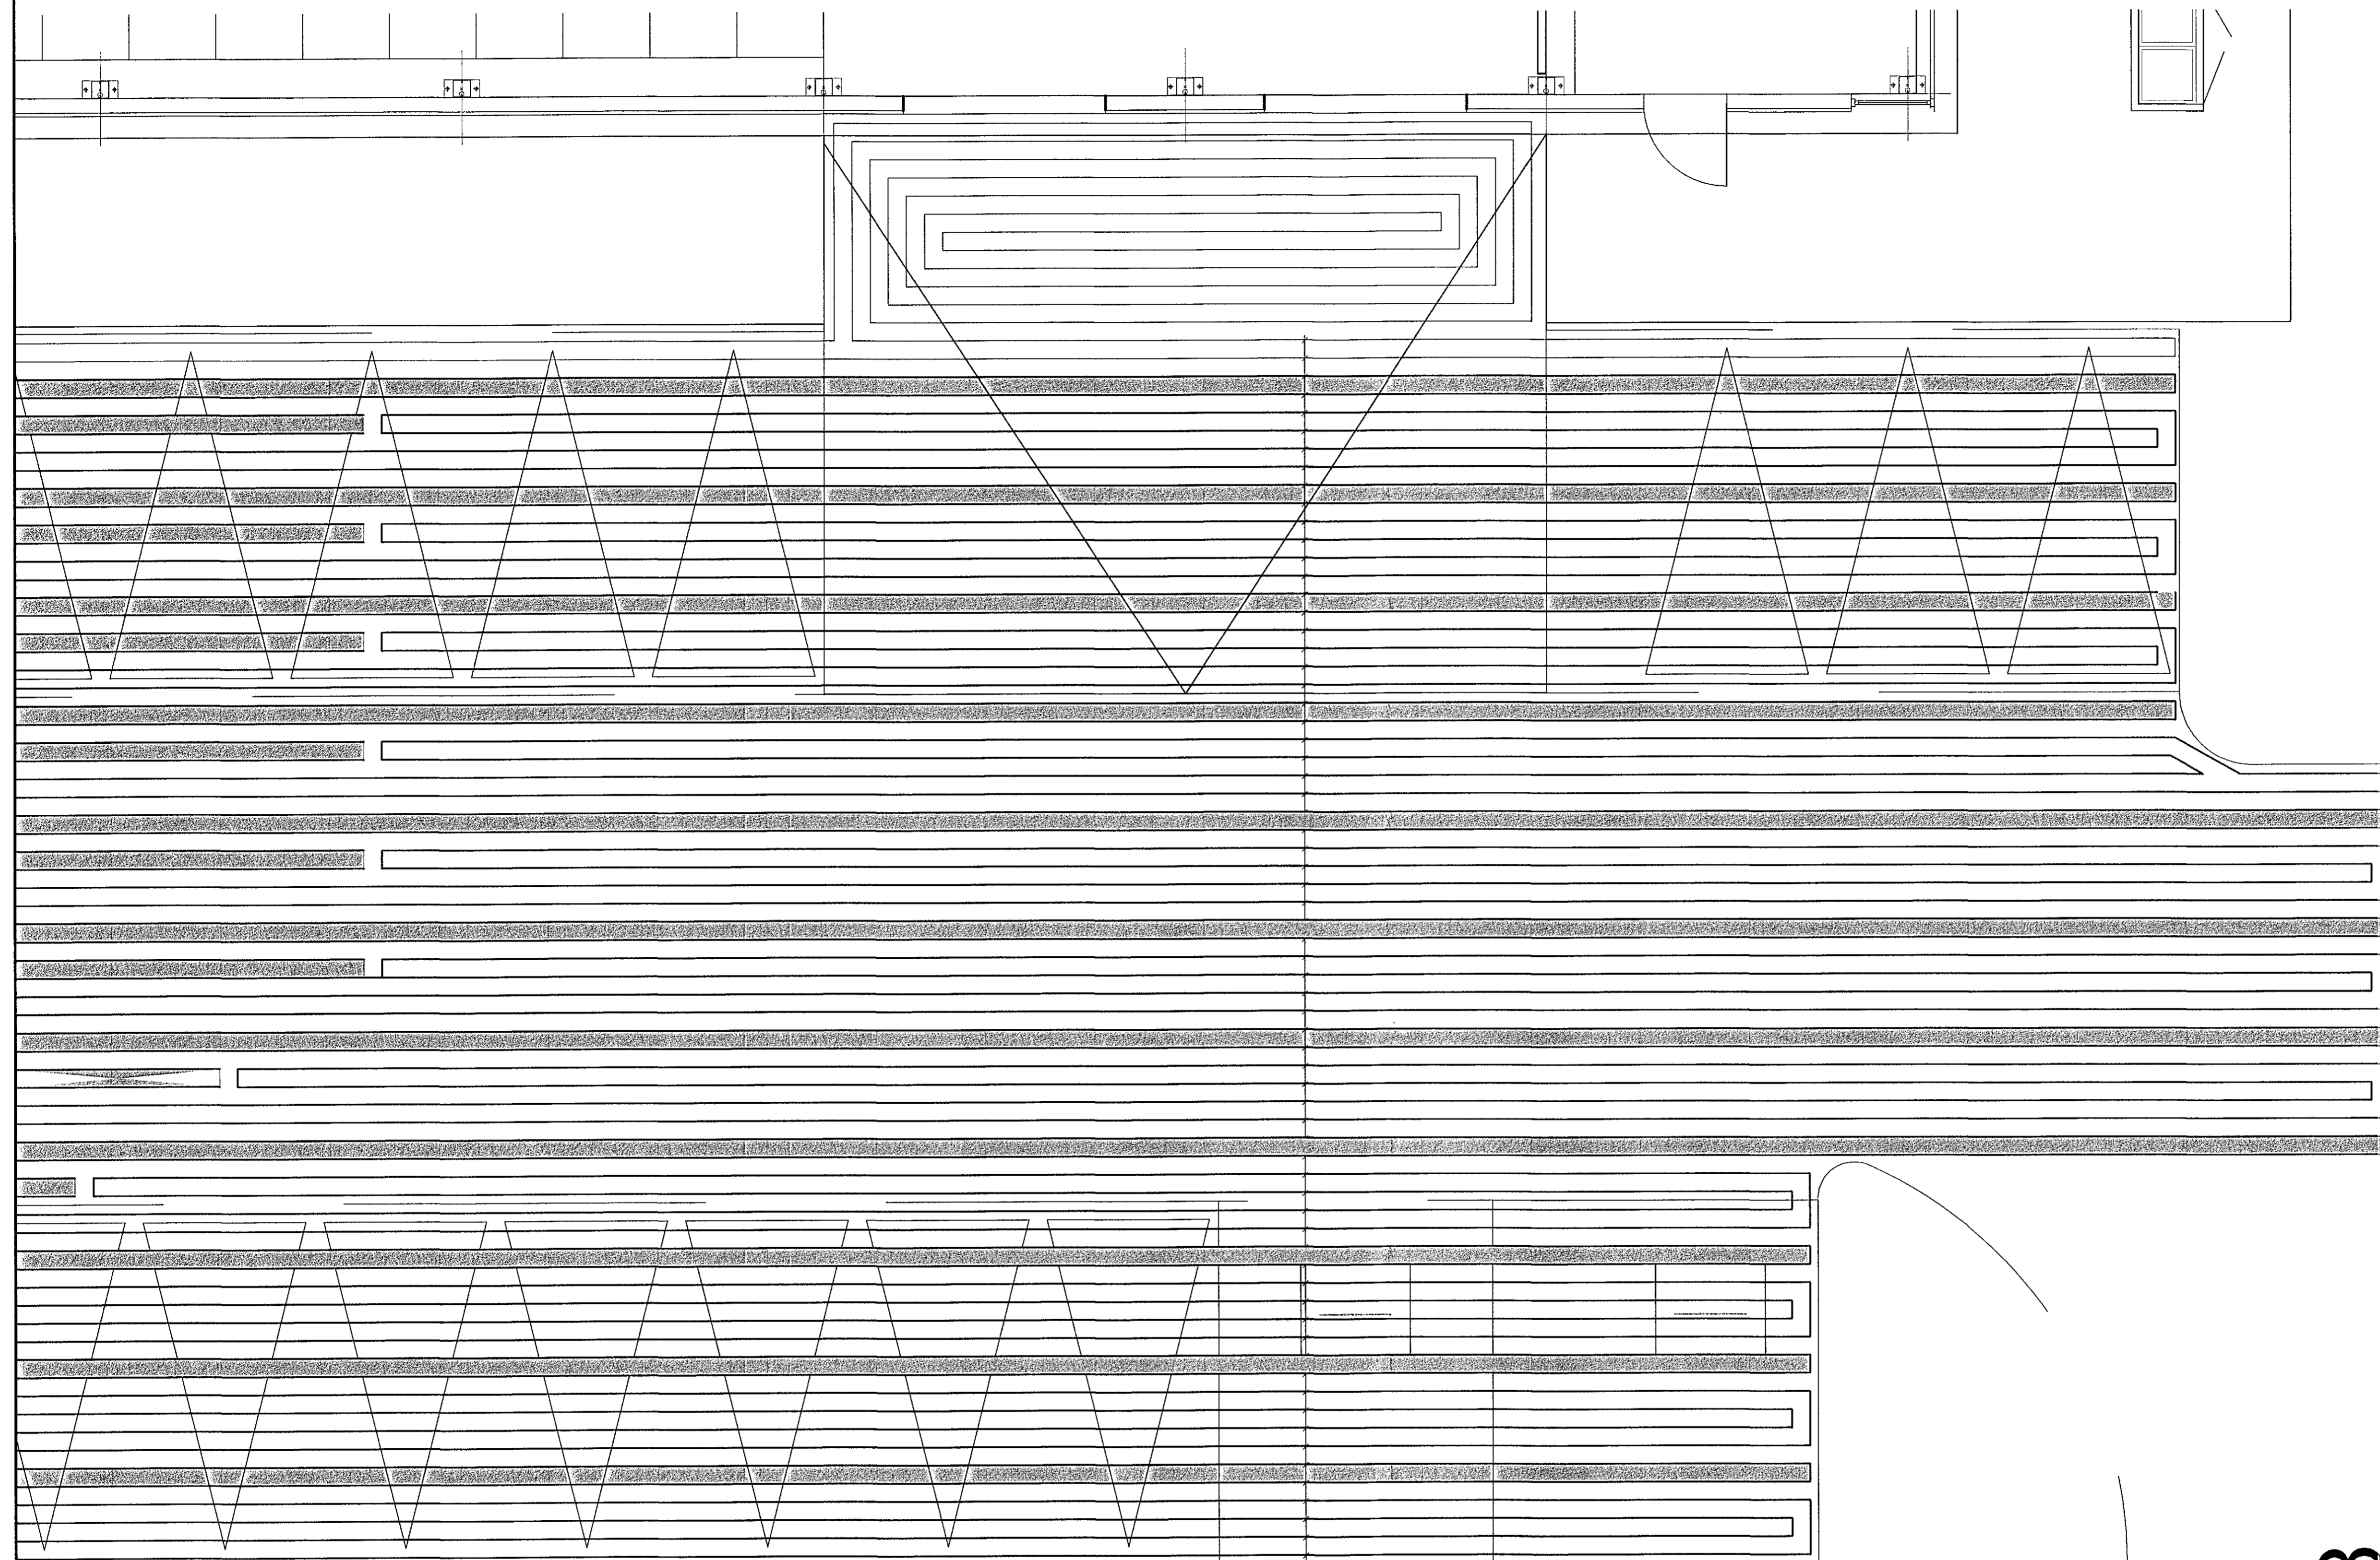

PLø25c/c25 cm
MALBIK

SNJØ Y - Y. 1:10

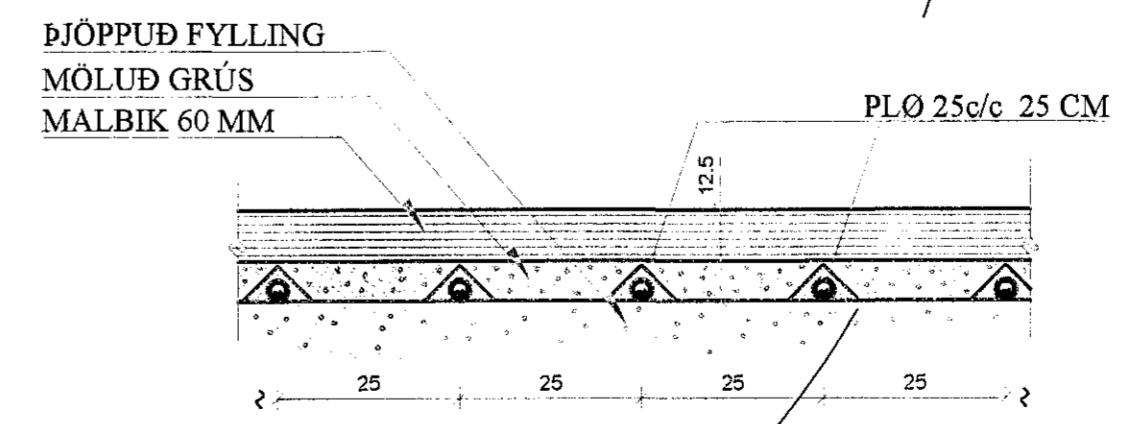

148

0-1-2-3-5

VOR TÓMAS ELLERT TÓMASSON
VERKFRÆÐINGUR M.S.C.E. - VFI
Sími 853 8 358 - tomasellert@gmail.com

SELHELLA 4 - HAFNARFIRÐI

SNJÓBRÆÐSLUKERFI-REYNDARTEIKNING	MEV
GRUNNMYND	MEV 1:50
SKÝRINGAR, SNJØ	MEV 1:10
25.01.2020	2-10

TÓMAS ELLERT TÓMASSON - 201170-3979