


SNJÓBRÆÐSLUKERFI Í PLANI, GRUNNMYND.1:50

Samþykkt þann  
19. APR 2020  
Byggingaáskilningur í Hafnarfirði.

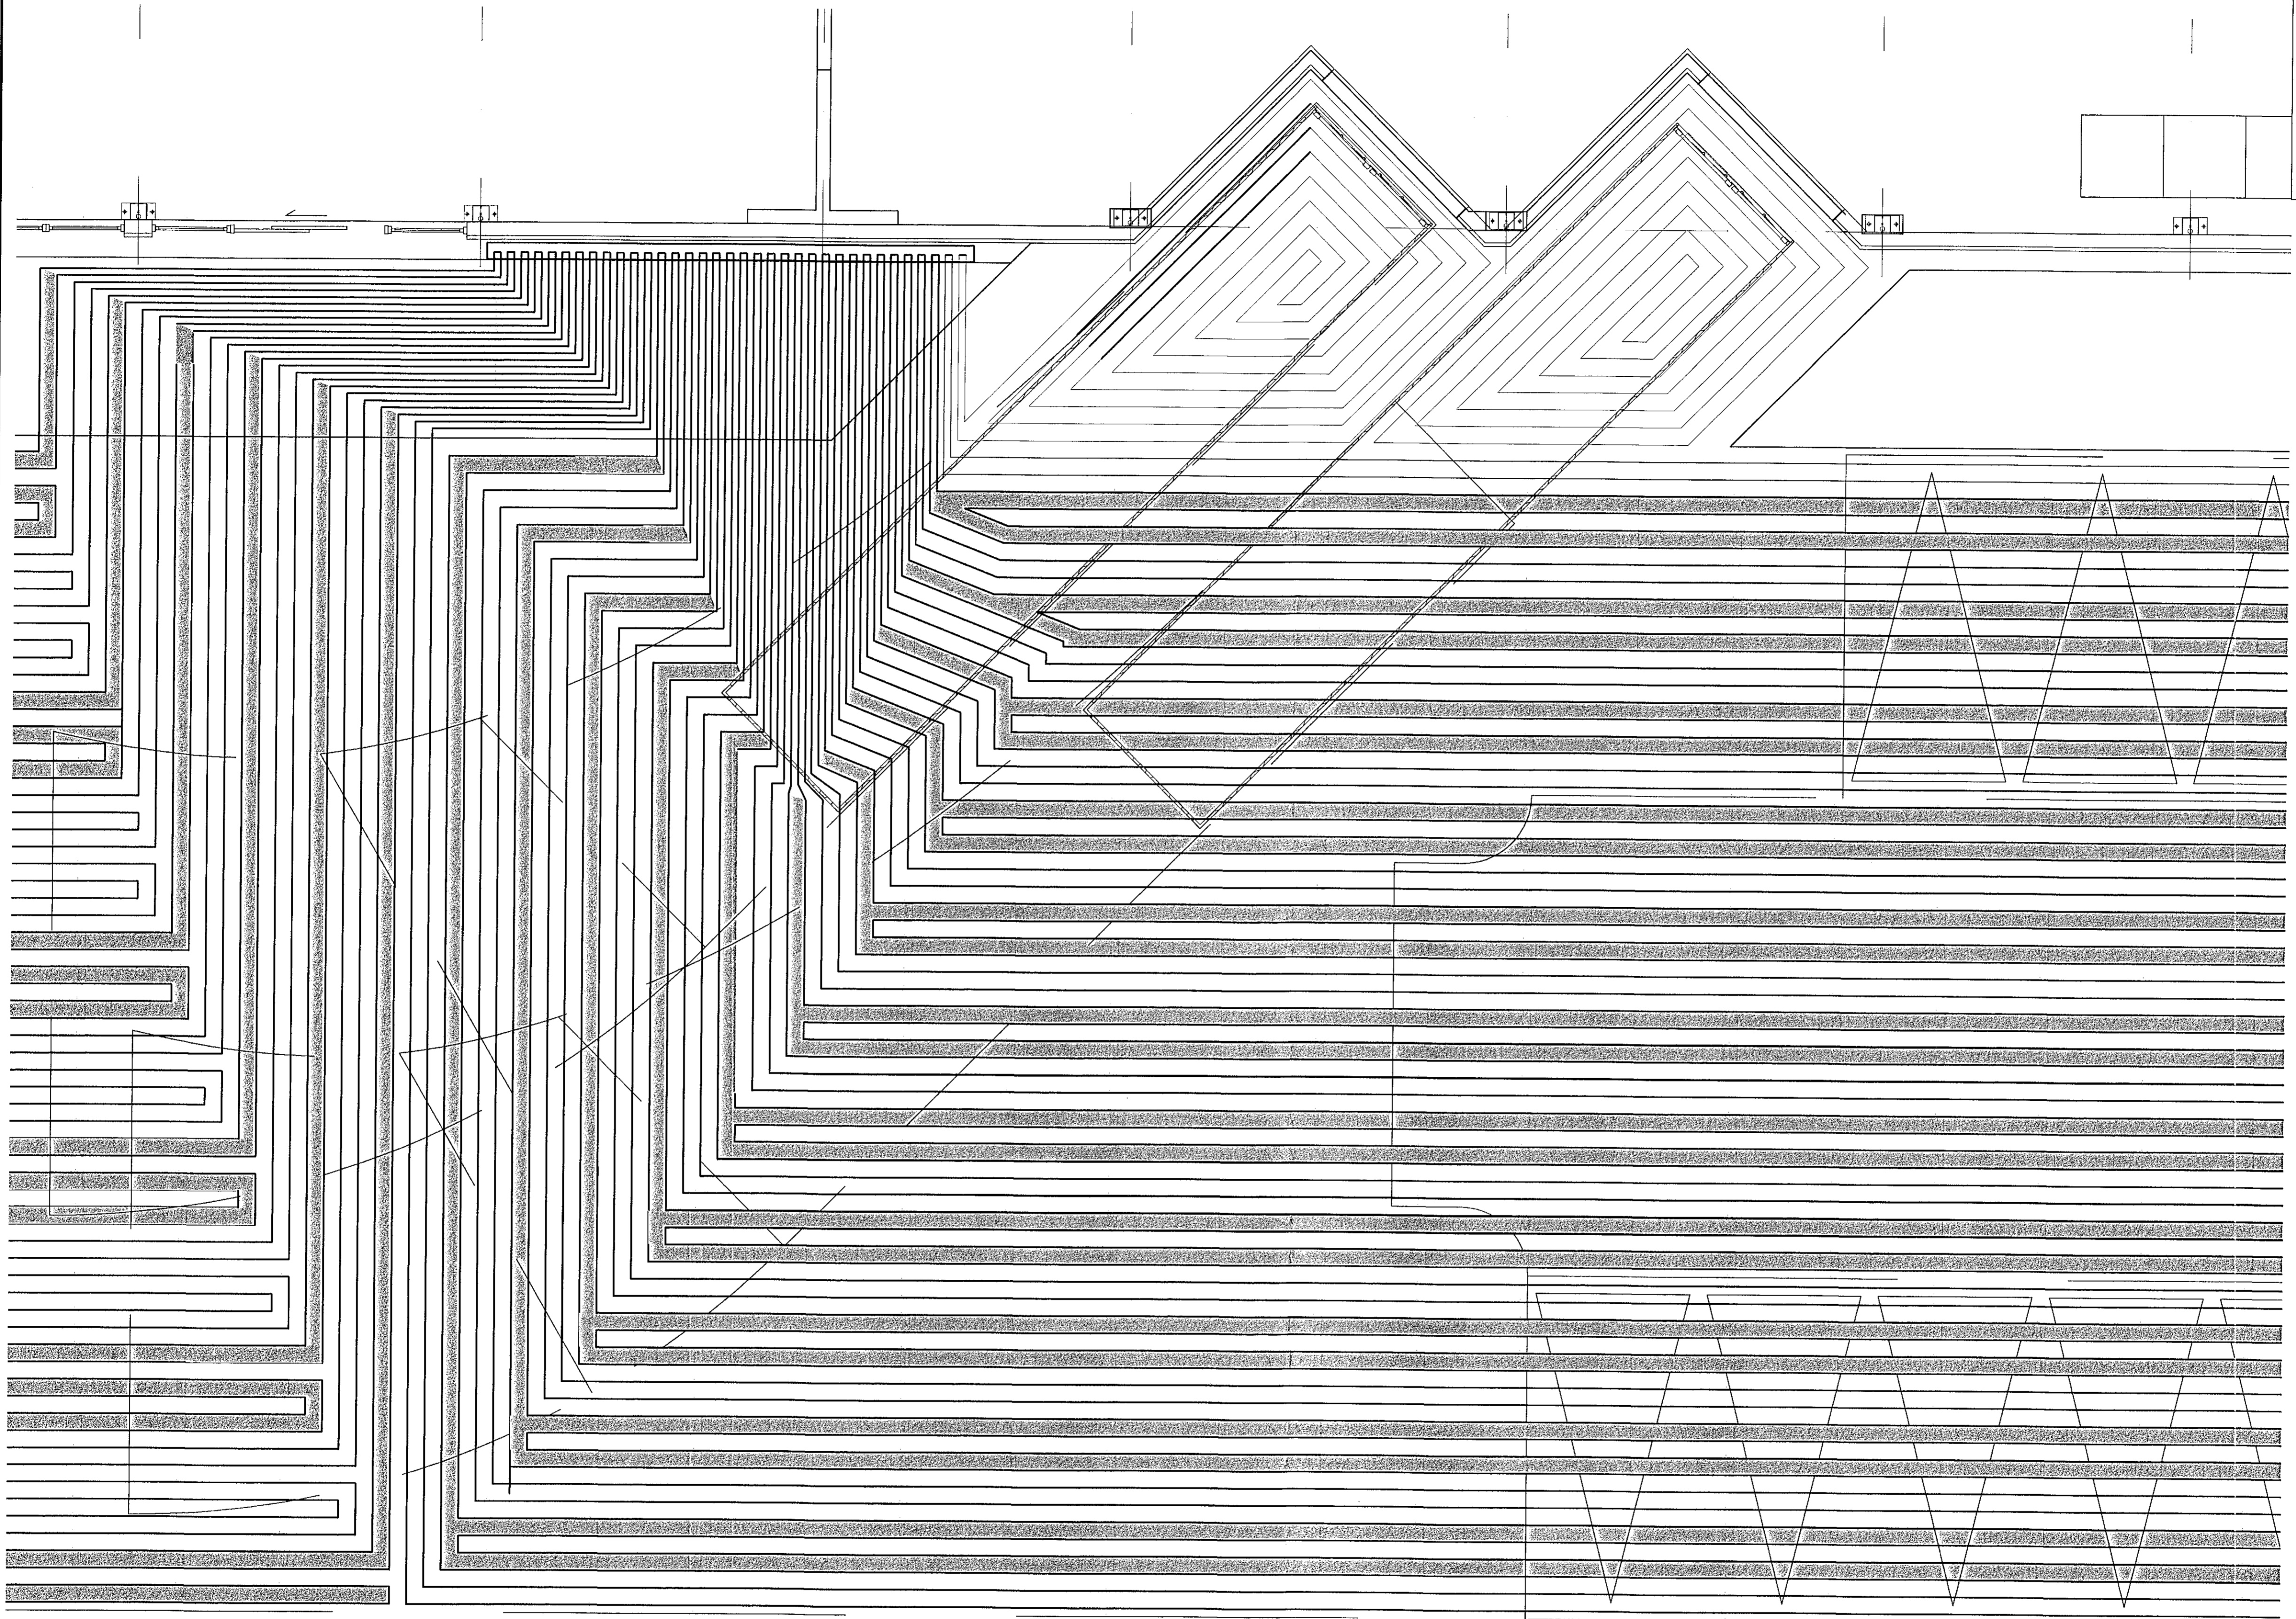

**VOR**  
VERKFRÆÐINGUR M.S.C.E. - VFI  
SÍMI 863 8 358 - tomaselliert@gmail.com

SELHELLA 4 - HAFNARFIRÐI

SNJÓBRÆÐSLUKERFI - REYNDARTEIKNING	ÁR:	
GRUNNMYND	ÁR:	1:50
SKÝRINGAR, SNID	ÁR:	1:10
DRÖG: TET/JG	DRÖG: JG	
VERKAMÁL: 17001	VERKAMÁL:	
DRÖG: 25.01.2020	DRÖG: 2-09	

TÓMAS ELLERT TÓMASSON - 201170-3979