


SNJÓBRÆDSLUKERFI Í PLANI, GRUNNMYND.1:50

Samþykkt þann
19. APR. 2020
Byggingafulltrúiinn í Hafnarfirði

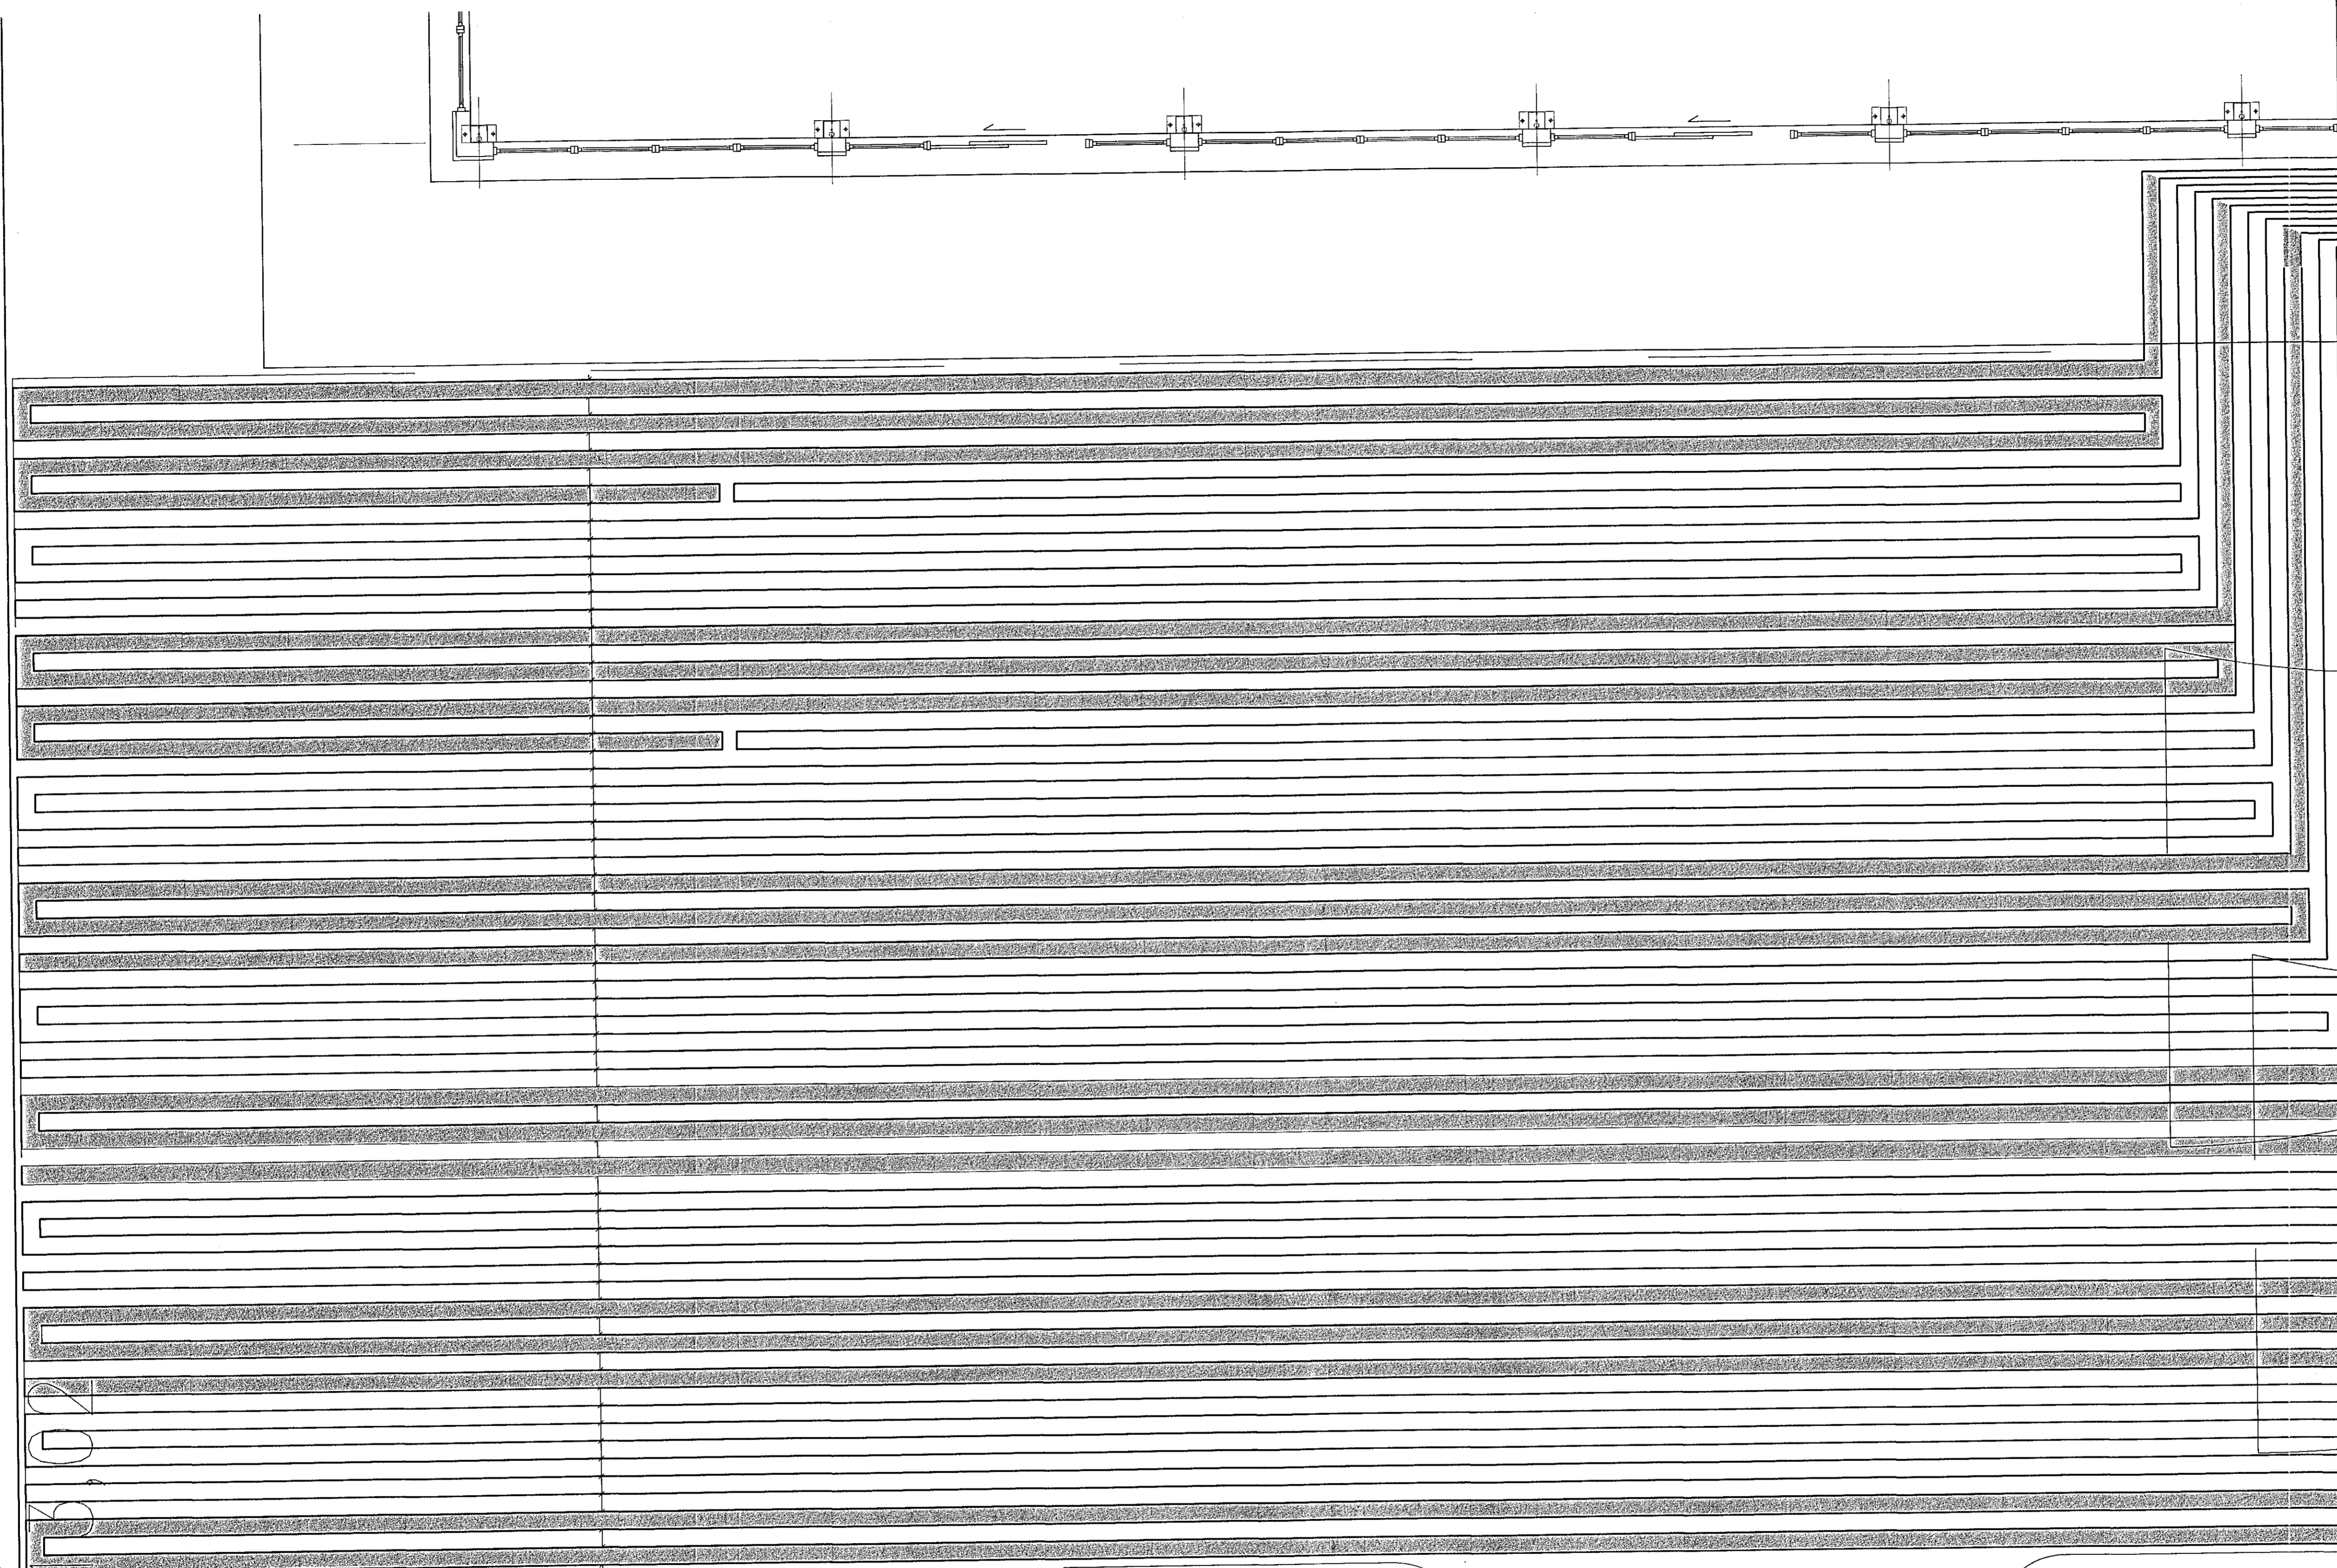

PLø25c/c25 cm
MALBIK

VOR
VERKFRÆÐINGUR OG ALCYR

TÓMAS ELLERT TÓMASSON
VERKFRÆÐINGUR M.S.C.E. - VFI
SÍMI 863 8 358 - tomasellert@gmail.com

SELHELLA 4 - HAFNARFIRÐI

SNJÓBRÆDSLUKERFI-REYNDARTEIKNING	MEY
GRUNNMYND	MEY 1:50
SKÝRINGAR, SNID	MEY 1:10
HEIMAB: TET/JG	ERKAD: JG
SKYRSLA: T7001	SKYRSLA: JG
DRÖGNAING	DRÖGNAING
25.01.2020	2-08

TÓMAS ELLERT TÓMASSON - 201170-3979