

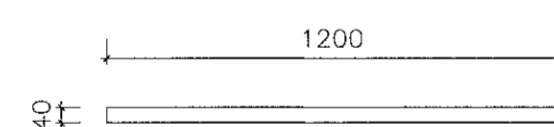
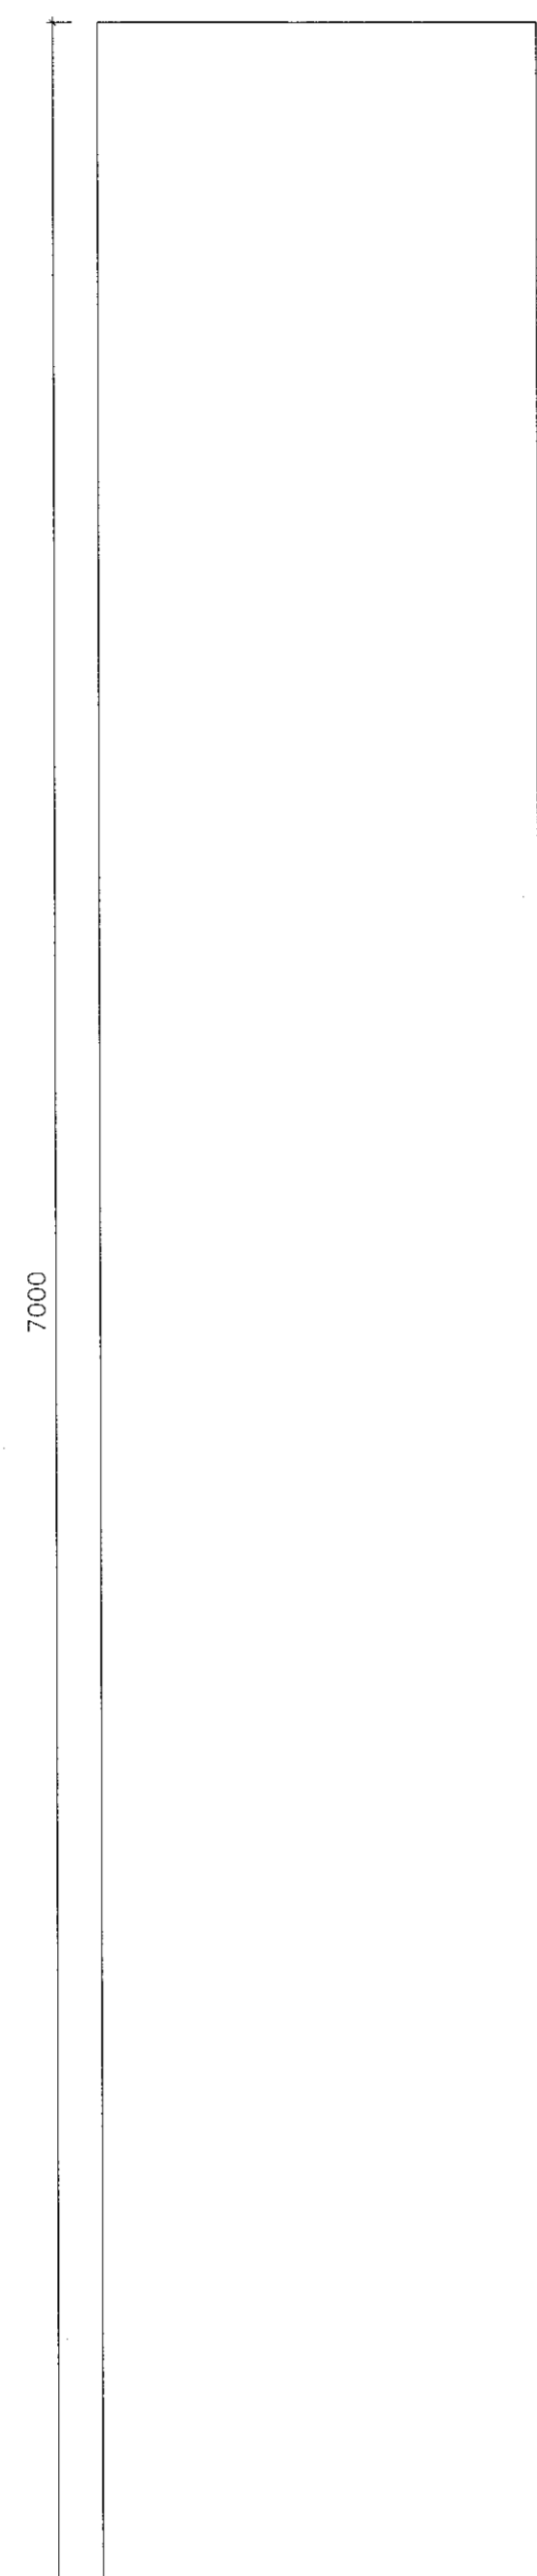


Samþykkt þann
05 AUG 2020
Byggingarfulltrúinn í Hafnarfirði
F.h. Sigurður Steinar Jónsson

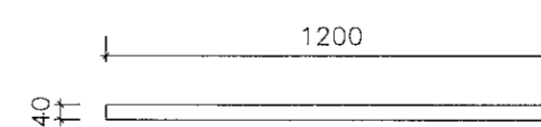

LG1 - 8 stykki
Reyklosun - ofanljós
Polycarbonate 40mm

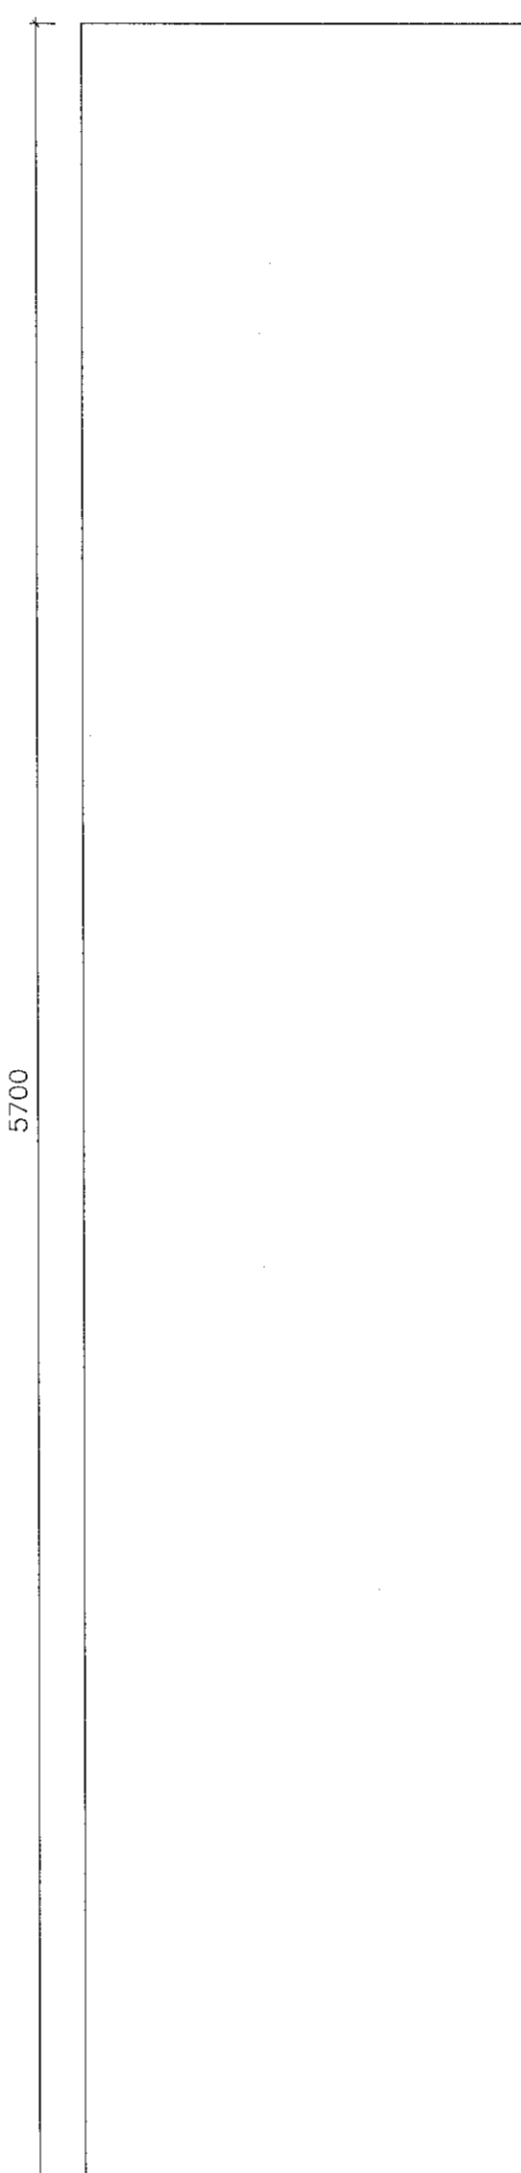

LG2 - 11 stykki
Reyklosun - ofanljós
Polycarbonate 40mm

Breyting dags.: A 11.06.2020
Uppfærsla á málsetningu
vegna lengdar byggingar.
B
C

Einhella 11
Staðsetning: Einhella 11
221, Hafnarjörður
Verkkaupt: Eignatak ehf.
Tengiliður hönnuða: Gunnar Sigurðsson
gunnar@tvihorf.is
S: 692-1251

Aðalteikningar
Teikning: Gluggayfirir Reyklosun
Mkv.: 1:20
Verkm.: 1909 Teikning nr.: V4-02
Teiknað: G.S. Yfirforið: H.S.H.

ÚTGEFIÐ 11.06.2020
Breyting dags.: A
B
C

 **TVÍHORF**
arkitektar
Brúarvogi 1-3
104 Reykjavík
tvihorf@tvihorf.is
www.tvihorf.is
kt.: 691209-1480

Gunnar Sigurðsson arkitekt FAÍ Kt.: 080877-4719

Helgi Steinar Helgason arkitekt FAÍ Kt.: 030482-3445

TEKNINGU ÞESSA MÁ EKKI AFRITA MEÐ NEINUM HÆTTI,
AÐ HLUTA TIL EDA Í HEILD ÁN SKRIFLEGS LEYFIS
HÖFUNÐAR.