


Samþykkt þann
07 SEP 2020
Byggingarfulltrúinn í Hafnarfjörðum
F.H. Sigurðir Steinar Jónsson

ÁRITUN HÖNNUNARSTJÓRA: KT.
SÉRUPPRÁTTUR ER Í SAMRÆMI VÍÐ ABALUPPRÆTTI.
VERKNR: 0

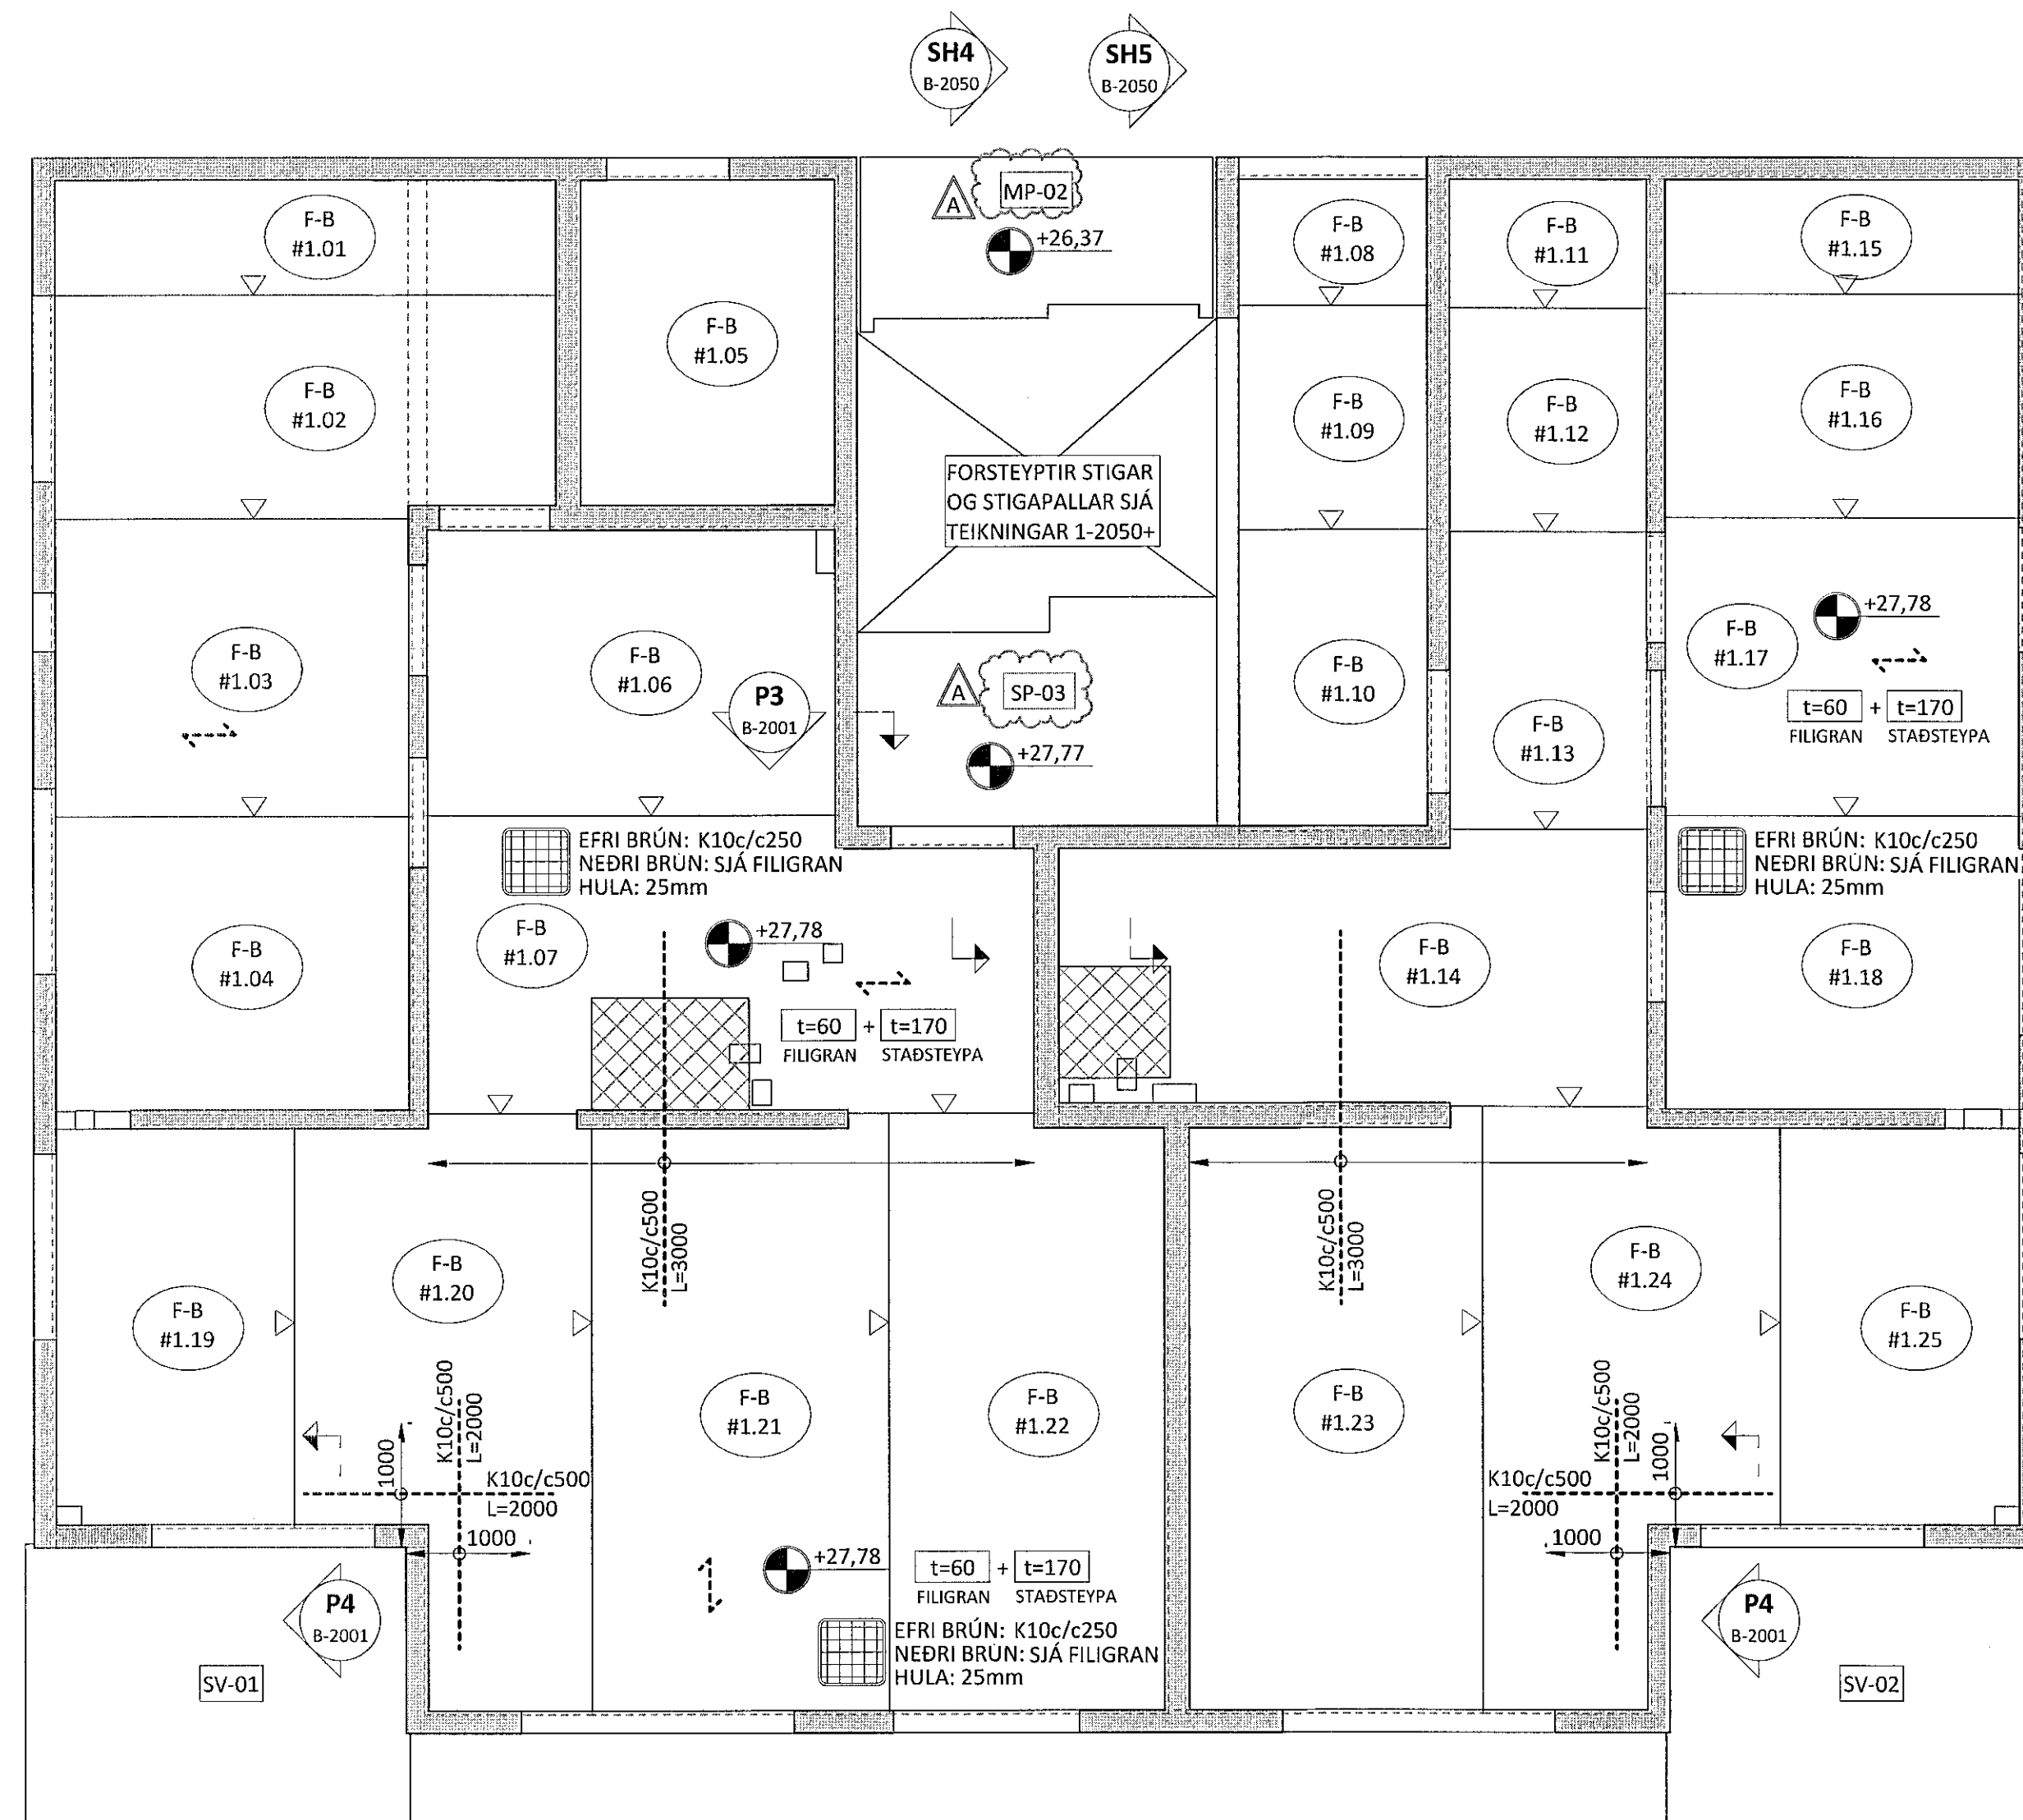

SKÝRINGAR:

- ÖLL MÁL ERU Í MILLIMETURUM OG ALLIR KÓTAR ERU Í METRUM - UPPGEFNIR KÓTAR Á GRUNNMYNDUM ERU ALLTAF MIÐADIR VÍÐ EFRÍ BRÚN STEYPU
- SJÁ TEIKNINGU 1-0001 FYRIR ALMENNAR SKÝRINGAR
- SJÁ TEIKNINGU 1-2000 FYRIR ALMENN SNÍÐ Í PLÖTUR OG VEGGI OG GRUNNBENDINGU VEGGJA.
- SJÁ TEIKNINGU 1-4500+ FYRIR INNSTEYPTAR FESTINGAR IF01, IF02...
- EF STAÐSETNING JÄRNABENDINGAR ER EKKI MÁLSETT Á GRUNNMYND SKAL GERA RÁÐ FYRIR AD HÜN SÉ MIÐJUSETT YFIR ÁSETUM EDA MITT Á MILLI ÁSETA.
- SJÁ GATAPLÖN LAGNAHÖNNUDA FYRIR STÆRDIR OG STAÐSETNINGAR GATA Í PLÖTUR OG VEGGI.

TÁKN:


- BENDING Í EFRÍ BRÚN
- VEGGUR EDA BITI OFAN Á PLÖTU EDA BRÖT Í EFRÍ BRÚN PLÖTU
- > TÁKNAR STEFNU YTRI JÄRNA
- XXXX TÁKNAR ÚRTÖK FYRIR STURTUBOTNA

FORSTEYPTAR EININGAR:


- SJÁ TEIKNINGU 1-5000+ FYRIR STIGAHLAUP SH-01, SH-02...
- SJÁ TEIKNINGU 1-5010+ FYRIR STIGAPALLA SP-01, SP02, ... OG MP-01, MP-02...
- SJÁ TEIKNINGU 1-5020+ FYRIR SVALIR SV-01, SV-02...

FILIGRAN PLÖTUR:

- SJÁ TEIKNINGU 1-2000 FYRIR ALMENN SNÍÐ FYRIR FILIGRANPLÖTUR OG TEIKN. 1-2001+ FYRIR SÉRBENDINGU Í FILIGRANPLÖTUM
- EFRA YFIRBORD FILIGRAN PLATNA SKAL VERA HRJÚFT
- ALLAR FILIGRANPLÖTUR SKULI HAFA SKERKAMBA (K5-K7)/c600 HÆÐ = 140mm MED K10 Á TOPNUM
- GRUNNBENDING FILIGRANPLATNA ER: K257 BENDINET + K10c/c1000 Í BÄÐAR ÁTTIR
- Á SAMSEYJUM FILIGRANPLATNA SKAL LEGGJA K10c/c250 L=1200 NEMA ANNAD SÉ TEKID FRAM Á GRUNNMYND (SJÁ SKÝRINGARMYND)

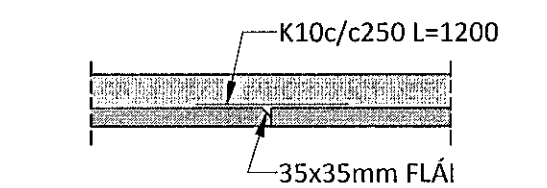

LYKILMYND:

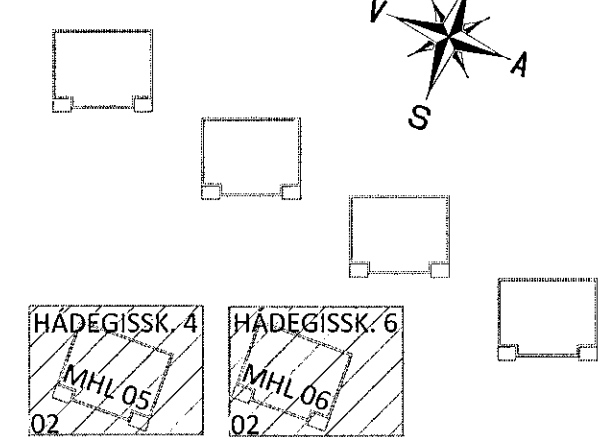

A 28.08.20 MERKINGAR
NR. DAGS LÝSING



HÁDEGISSKARD 4-6

MHL 05-06 HAFNARFJÖRÐUR

BURÐARVIRKI
PLATA YFIR 1. HÆÐ
GRUNNMYND

SAMÞYKKT:	KT.	260172-3879
HÖNNUDUR	YFIRFARID	DAGS. ÚTG.
ÁP	ath@ferill.is	PÖ
MKV. (A3)	VERKNR.	TEIKN. NR.
1:50	20028	B-1102
		BREYT.
		A