

Jóna Ása Jónsson
Kt. 090982-3549


ÁRITUN HÖNNUNARSTJÓRA KT.
SÉRUPPRÁTTUR ER Í SAMRÆMI VÍÐ ADALUPPRÁTTI.
VERKNR. 0

SKÝRINGAR:


- ÖLL MÁL ERU Í MILLIMETURUM OG ALLIR KÓTAR ERU Í METURUM - UPPGEFNIR KÓTAR Á GRUNNMYNDUM ERU ALLTAF MIÐADIR VÍÐ EFNIR BRÚN STEYPU
- SJÁ TEIKNINGU 1-0001 FYRIR ALMENNAR SKÝRINGAR
- SJÁ TEIKNINGU 1-0105 FYRIR HNITASKRÁ FYRIR UNDIRSTÖÐUR
- UNDIRSTÖÐUR ERU GRUNÐAÐAR Á BURÐARHÆFRI FYLLINGU SJÁ JARÐVINNUTEIKNINGAR
- SJÁ GATAPLÖN FRÁ FERLI FYRIR STÆRD OG STAÐSETNINGU GATA Í PLÖTUR OG VEGGI
- SÖKKULSKAUT ERU SÝND Á SÖKKULSKAUTS-TEIKNINGUM RAFHÖNNUÐAR (TESLA)

TÁKN:

- TÁKNAR 2K12 VÍÐ VEGGENDA EÐA HURDARGÖT L=1000 NEMA ANNAD KOMI FRAM Á GRUNNMYND
- TÁKNAR STAÐSTEYPU
- TÁKNAR FORSTEYPU
- TÁKNAR 40mm PYNNINGU Í PLÖTU FYRIR STURTUBOTNA

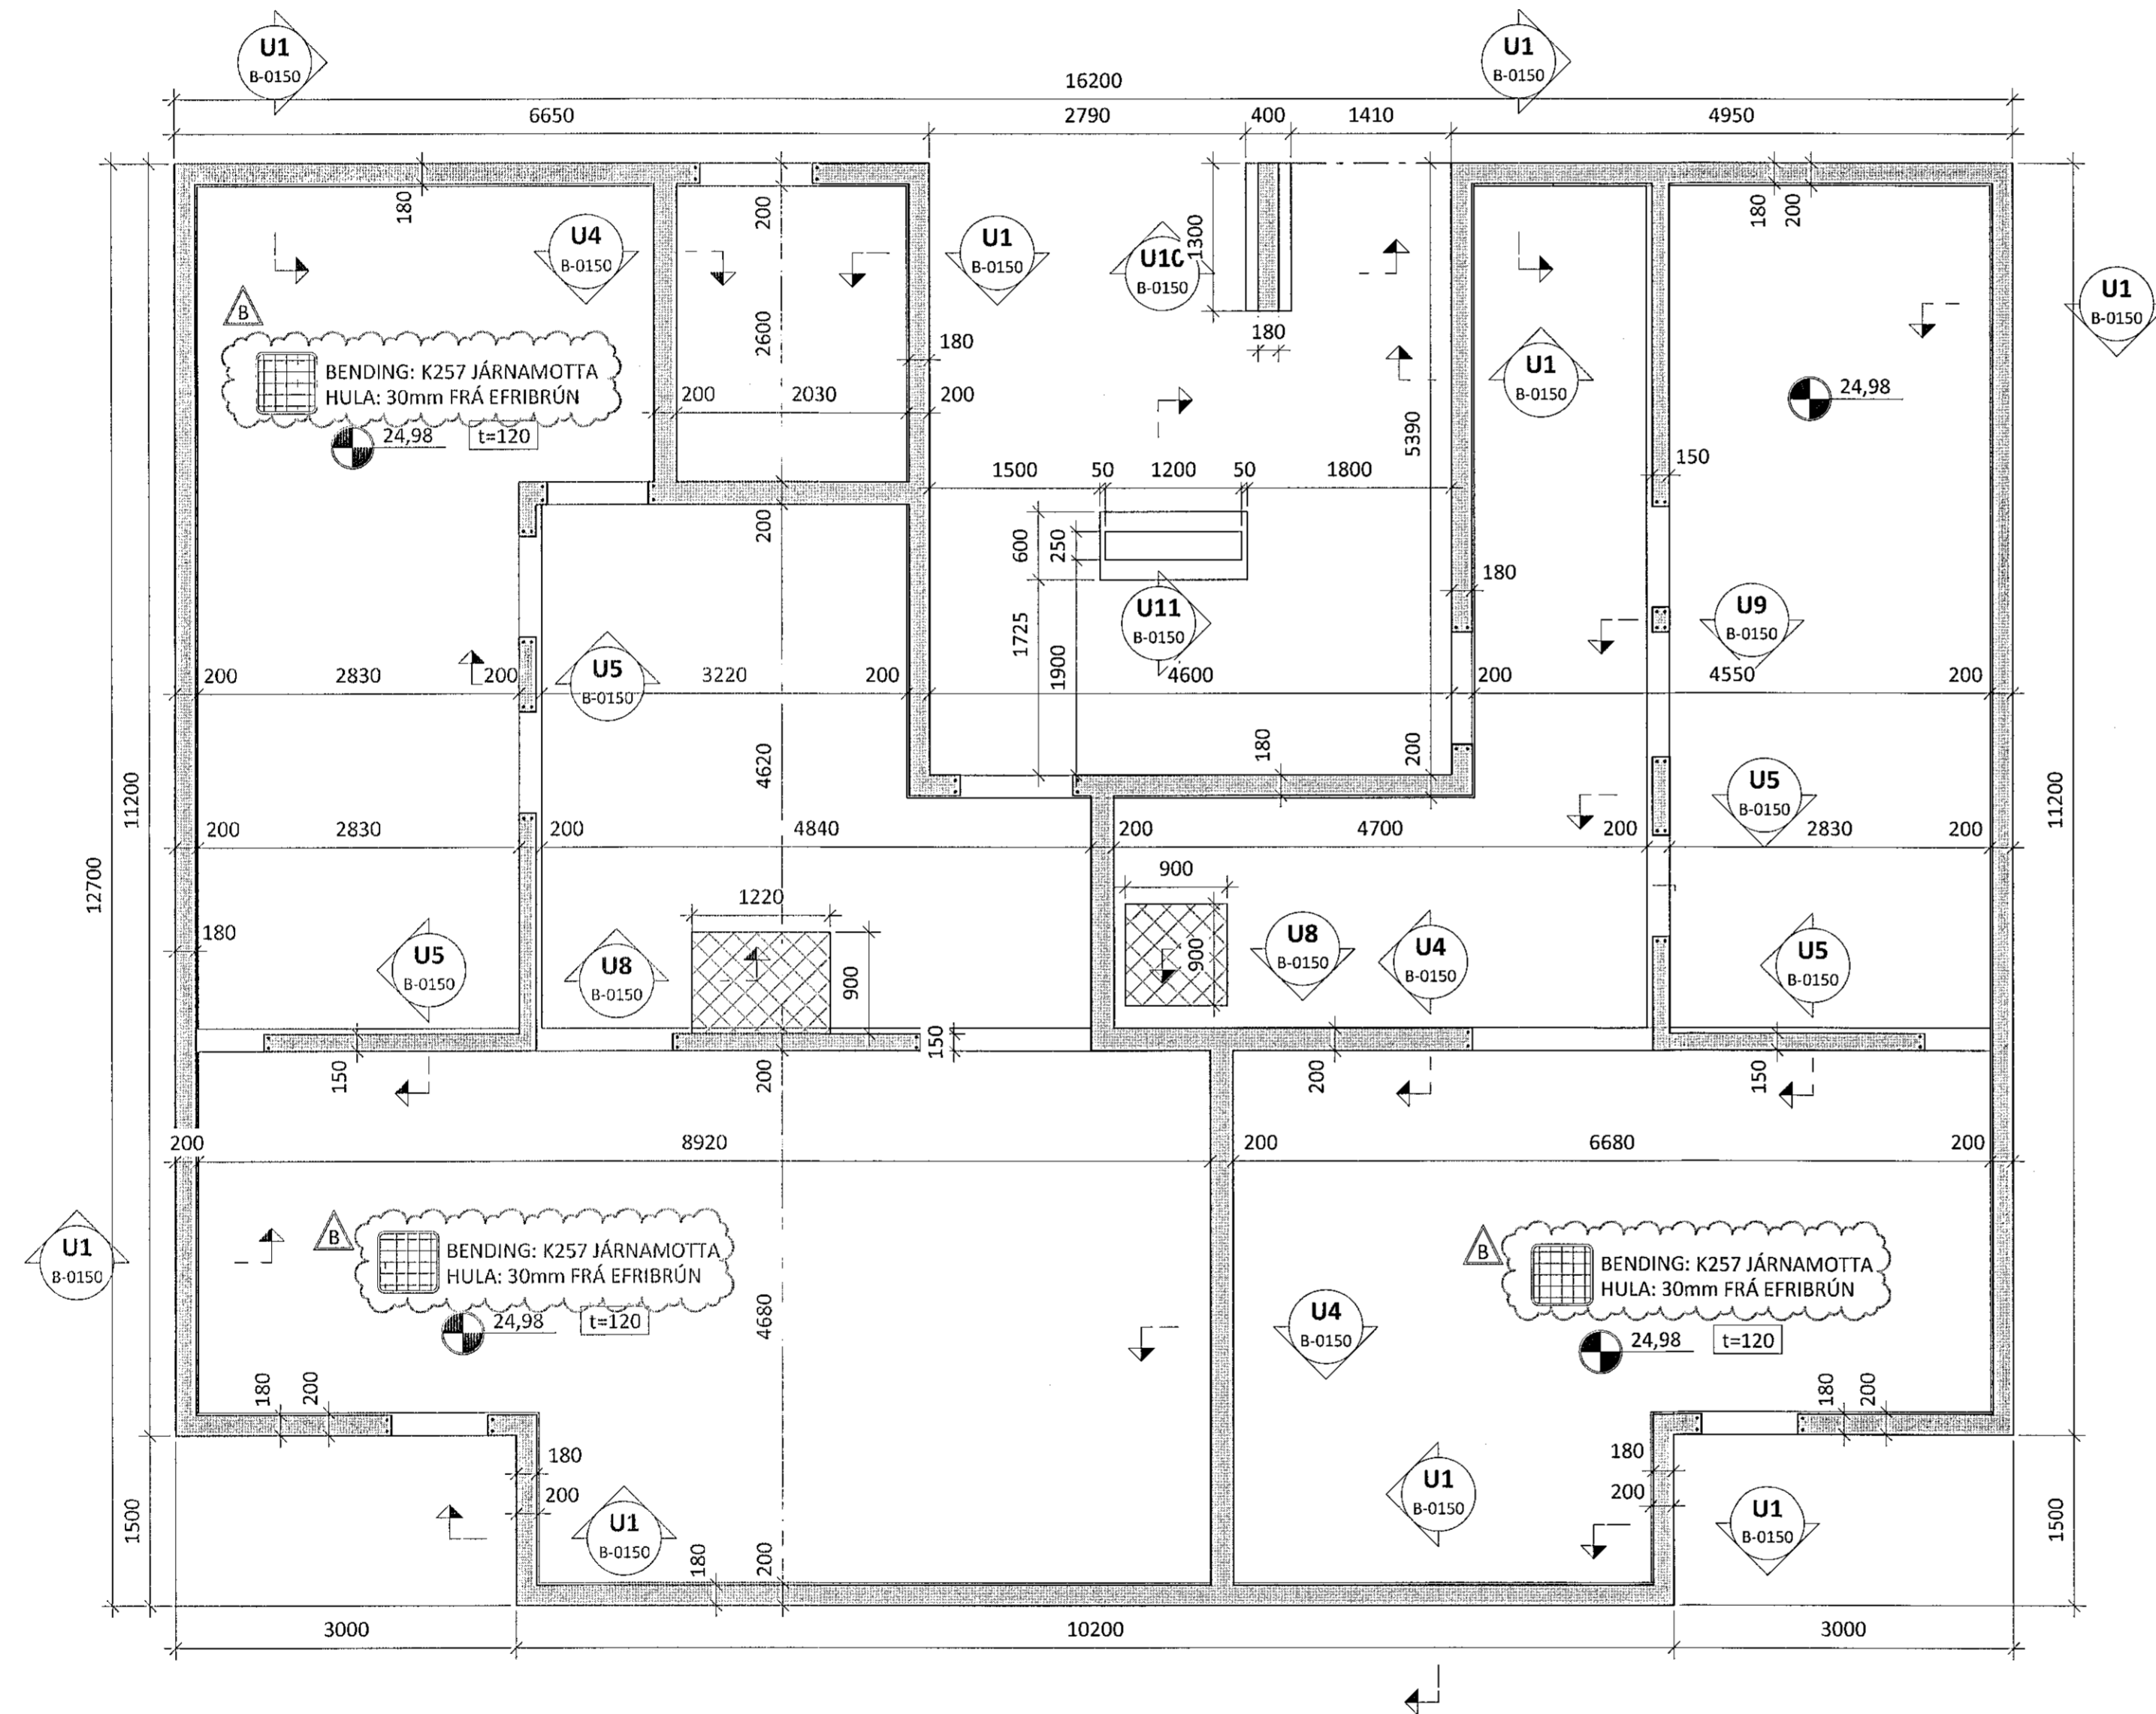

LYKILMYND:

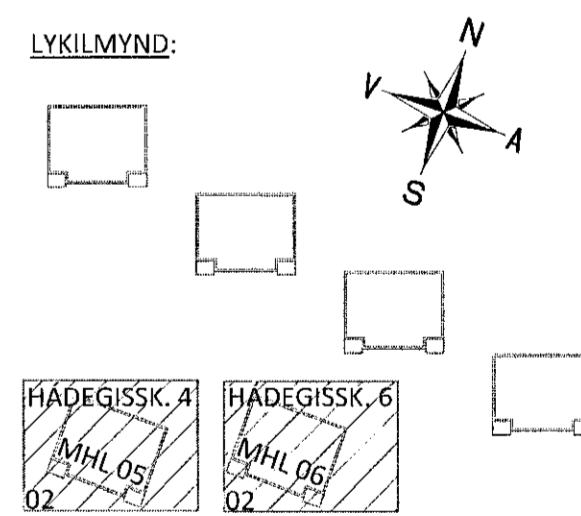

B 25.08.20 BENDING BOTNPLÖTU
A 16.06.20 MÁLSETNINGAR OG TILVÍSANIR
NR. DAGS LÝSING



HÁDEGISSKARD 4-6 HAFNARFJÖRDUR

BURÐARVIRKI
UNDIRSTÖÐUR OG BOTNPLATA
GRUNNMYND

SAMÞYKKT: *[Signature]* KT. 260172-3879
HÖNNUÐUR YRIFARÍÐ DAGS ÚTG. DAGS BREYT.
Áp ath@ferill.is ÞÓ 30.04.20 25.08.20
MKV. (A1) VERKNR. TEIKN. NR. BREYT.
1 : 50 20028 B-0102 B