

Jónas Ólaf Jónsson
Kt. 090982-3549

ÁRITUN HÖNNUNARSTJÓRA: KT.
SÉRUPPRÁTTUR ER Í SAMRÆMI VÍÐ ADALUPPDRETTI.
VERKNR: 0

SKÝRINGAR:

- ÖLL MÁL ERU Í MILLIMETNUM OG ALLIR KÓTAR ERU Í METRUM - UPPGEFNIR KÓTAR Á GRUNNMYNDUM ERU ALLTAF MIÐADIR VÍÐ EFRÍ BRÚN STEYPU
- SJÁ TEIKNINGU 1-0001 FYRIR ALMENNAR SKÝRINGAR
- SJÁ TEIKNINGU 1-2000 FYRIR ALMENN SNÍÐ Í PLÖTUR OG VEGGI OG GRUNNBENDINGU VEGGJA.
- SJÁ TEIKNINGU 1-4500+ FYRIR INNSTEYPTAR FESTINGAR IF01, IF02...
- EF STABSETNING JÁRNABENDINGAR ER EKKI MÁLSETT Á GRUNNMYND SKAL GERA RÁÐ FYRIR AD HÚN SÉ MIÐJUSETT YFIR ÁSETUM EDA MITT Á MILLI ÁSETA.
- SJÁ GATAPLÖN LAGNAHÖNNUDA FYRIR STÆRÐIR OG STABSETNINGAR GATA Í PLÖTUR OG VEGGI.

TÁKN:


- BENDING Í EFRÍ BRÚN
- VEGGUR EDA BITI OFAN Á PLÖTU EDA BROT Í EFRÍ BRÚN PLÖTU
- TÁKNAR STEFNU YTRI JÁRNA
- ☒ TÁKNAR ÚRTÖK FYRIR STURTUBOTNA

FORSTEYPTAR EININGAR:



- SJÁ TEIKNINGU 1-5000+ FYRIR STIGAHLAUP SH-01, SH-02...
- SJÁ TEIKNINGU 1-5010+ FYRIR STIGAPALLA SP-01, SP02,... OG MP-01, MP-02...
- SJÁ TEIKNINGU 1-5020+ FYRIR SVALIR SV-01, SV-02...

FILIGRAN PLÖTUR:

- SJÁ TEIKNINGU 1-2000 FYRIR ALMENNT SNÍÐ FYRIR FILIGRANPLÖTUR OG TEIKN. 1-2001+ FYRIR SÉRRENDINGU Í FILIGRANPLÖTUR
- EFRÁ YFIRBORÐ FILIGRAN PLATNA SKAL VERA HRJÚFT
- ALLAR FILIGRANPLÖTUR SKULI HAFNA SKERKAMBA (K5-K7)/c600 HÆÐ = 140mm MED K10 Á TOPNUM
- GRUNNBENDING FILIGRANPLATNA ER: K257 BENDINET + K10c/c1000 Í BÁÐAR ÁTTIR
- Á SAMSKYTTUM FILIGRANPLATNA SKAL LEGGJA K10c/c250 L=1200 NEMA ANNAD SÉ TEKID FRAM Á GRUNNMYND (SJÁ SKÝRINGARMYND)

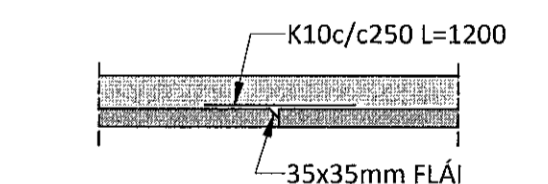

LYKILMYND:

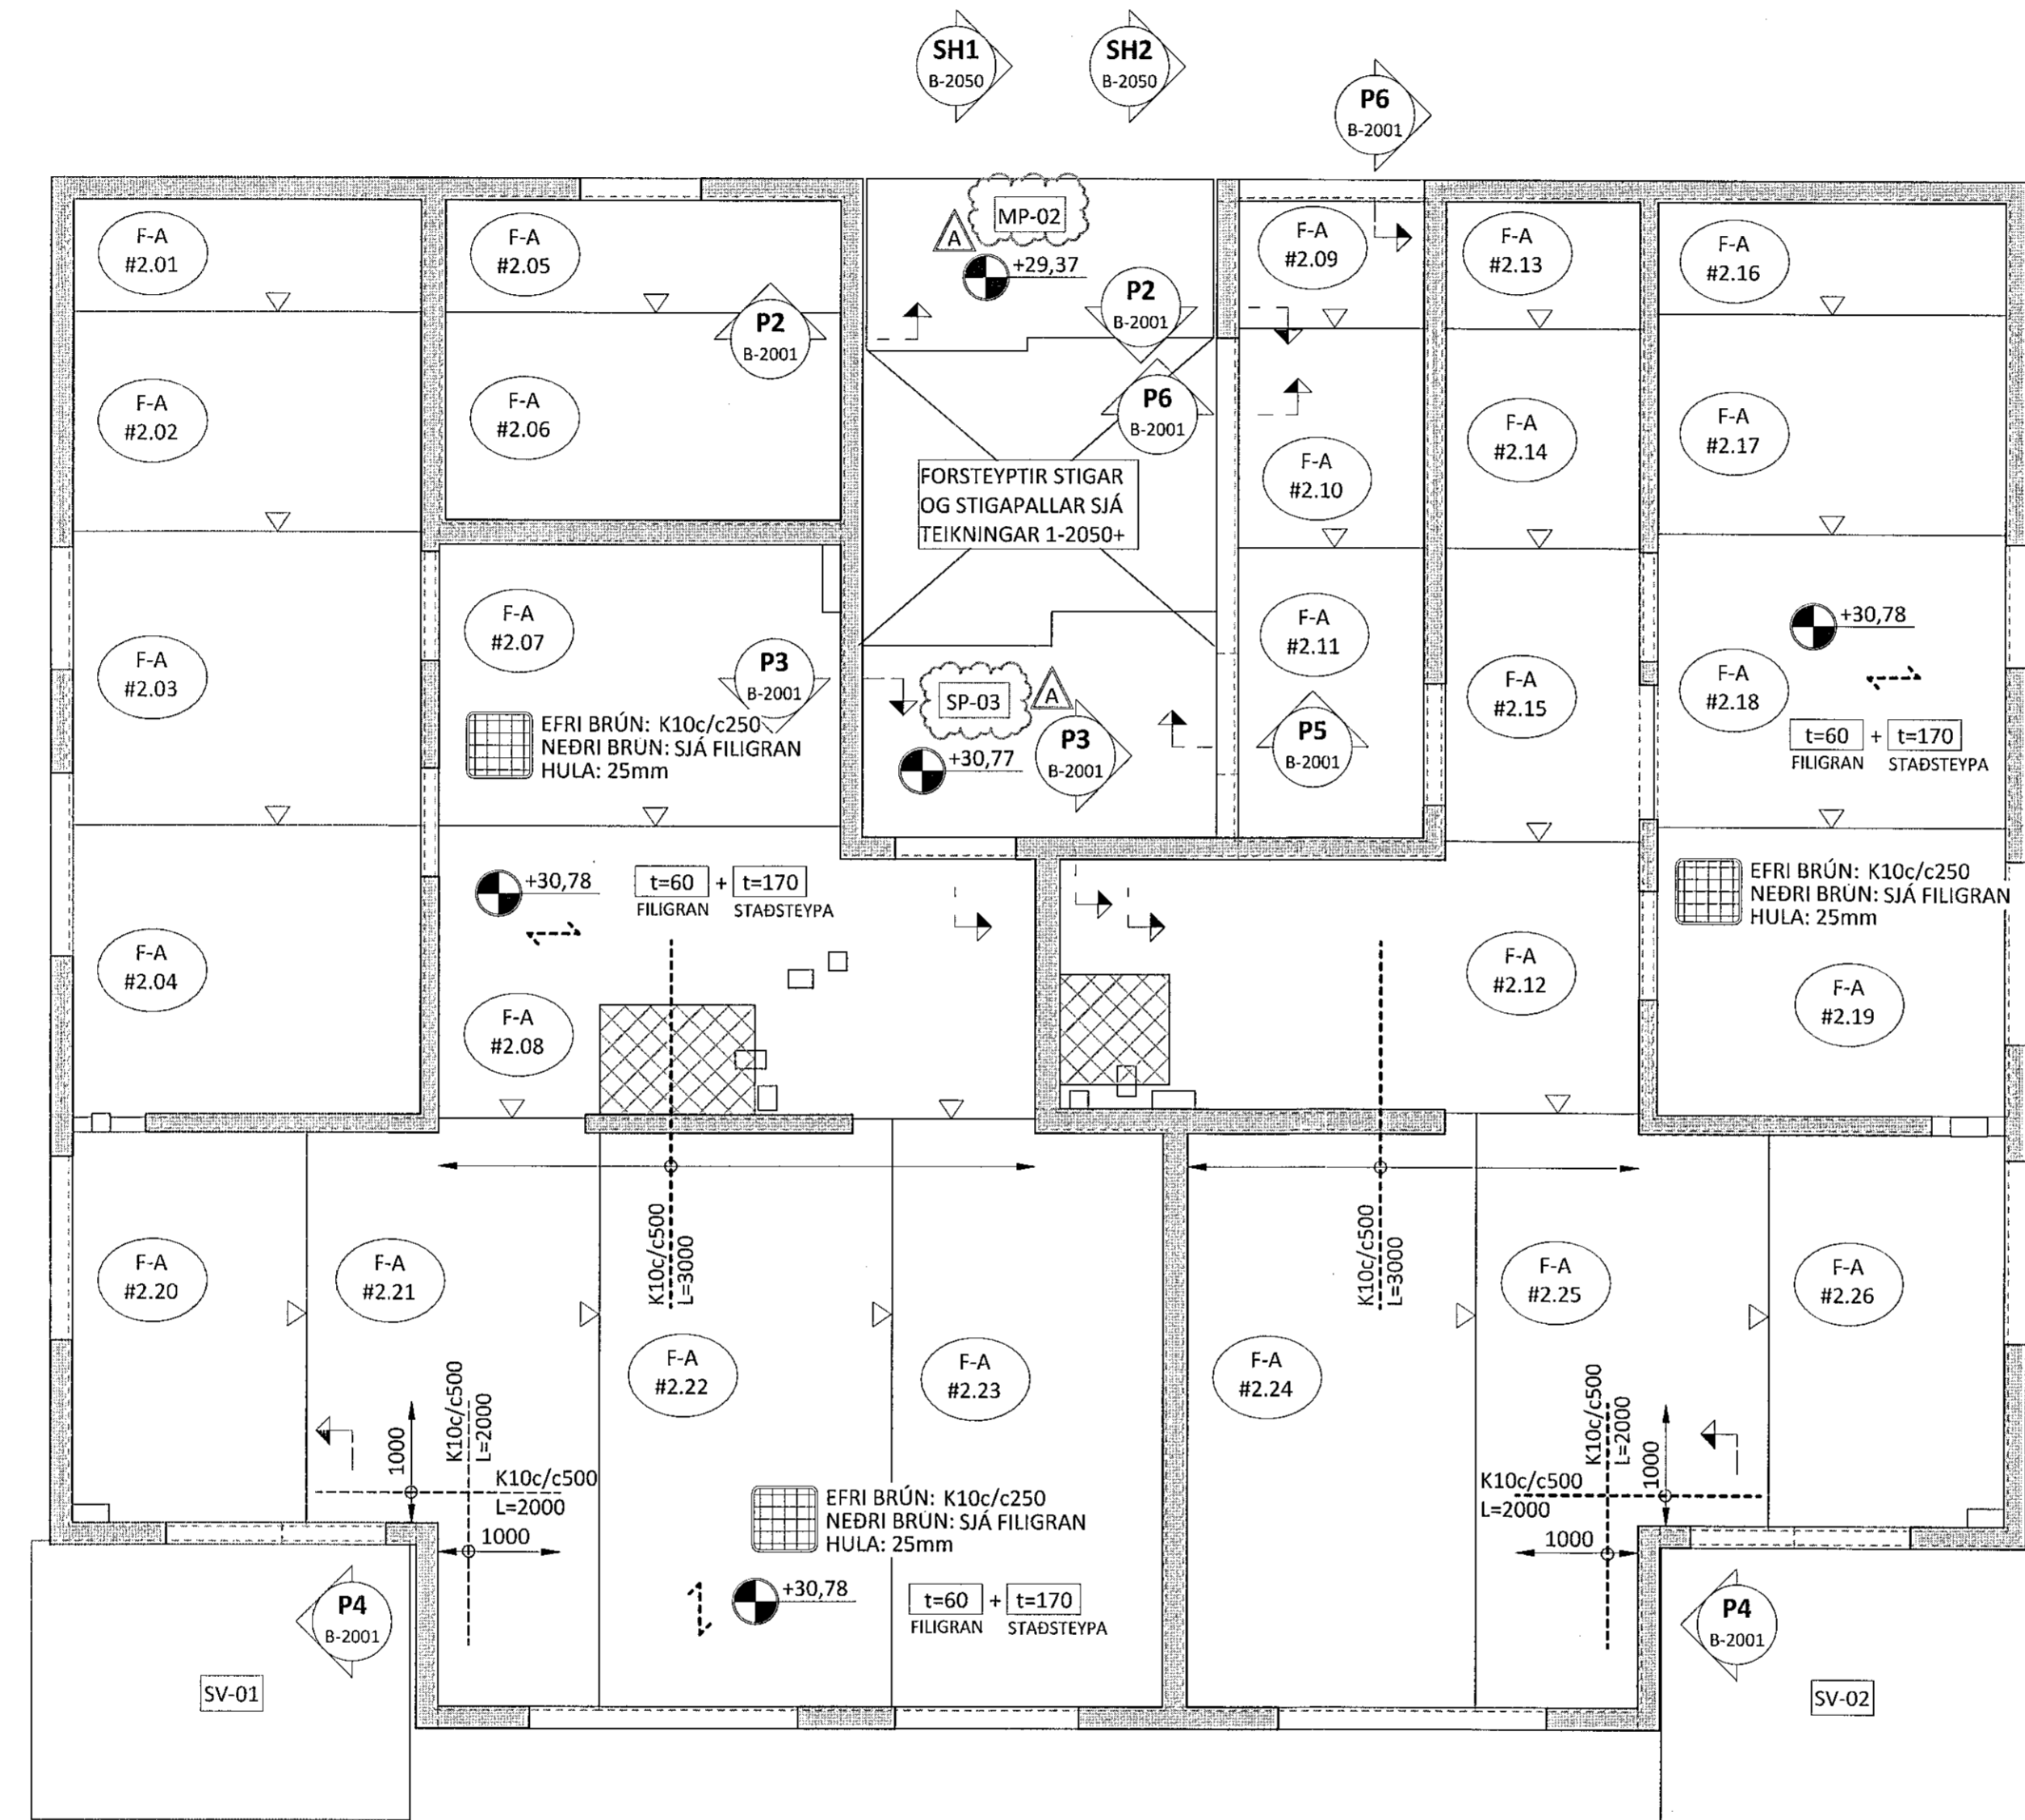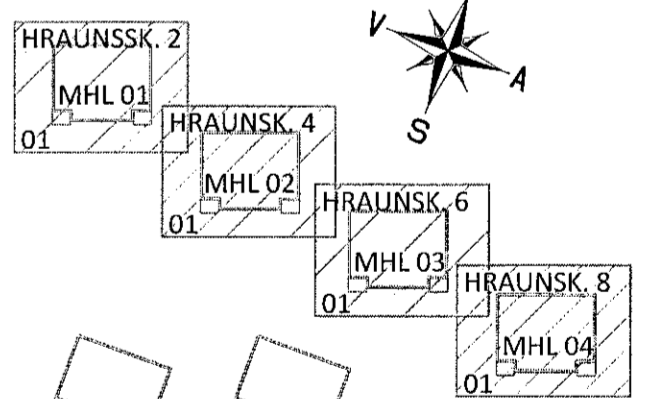

A 28.08.20 MERKINGAR
NR. DAGS LYSING



HRAUNSSKARD 2-8
MHL 01-04 HAFNARFJÖRÐUR
BURDARVIRKI
PLATA YFIR 2. HÆÐ
GRUNNMYND

SAMÞYKKT:	KT. 260172-3879		
HÖNNUÐUR	YFIRFARID	DAGS. ÚTG.	DAGS. BREYT.
ÁP ath@ferill.is	PÓ	16.06.20	28.08.20
MKV. (A1)	VERKNR.	TEKN. NR.	BREYT.
1 : 50	20028	B-1201	A