UNDIRSTÖÐUR OG BOTNPLATA - GRUNNMYND - M 1 : 50

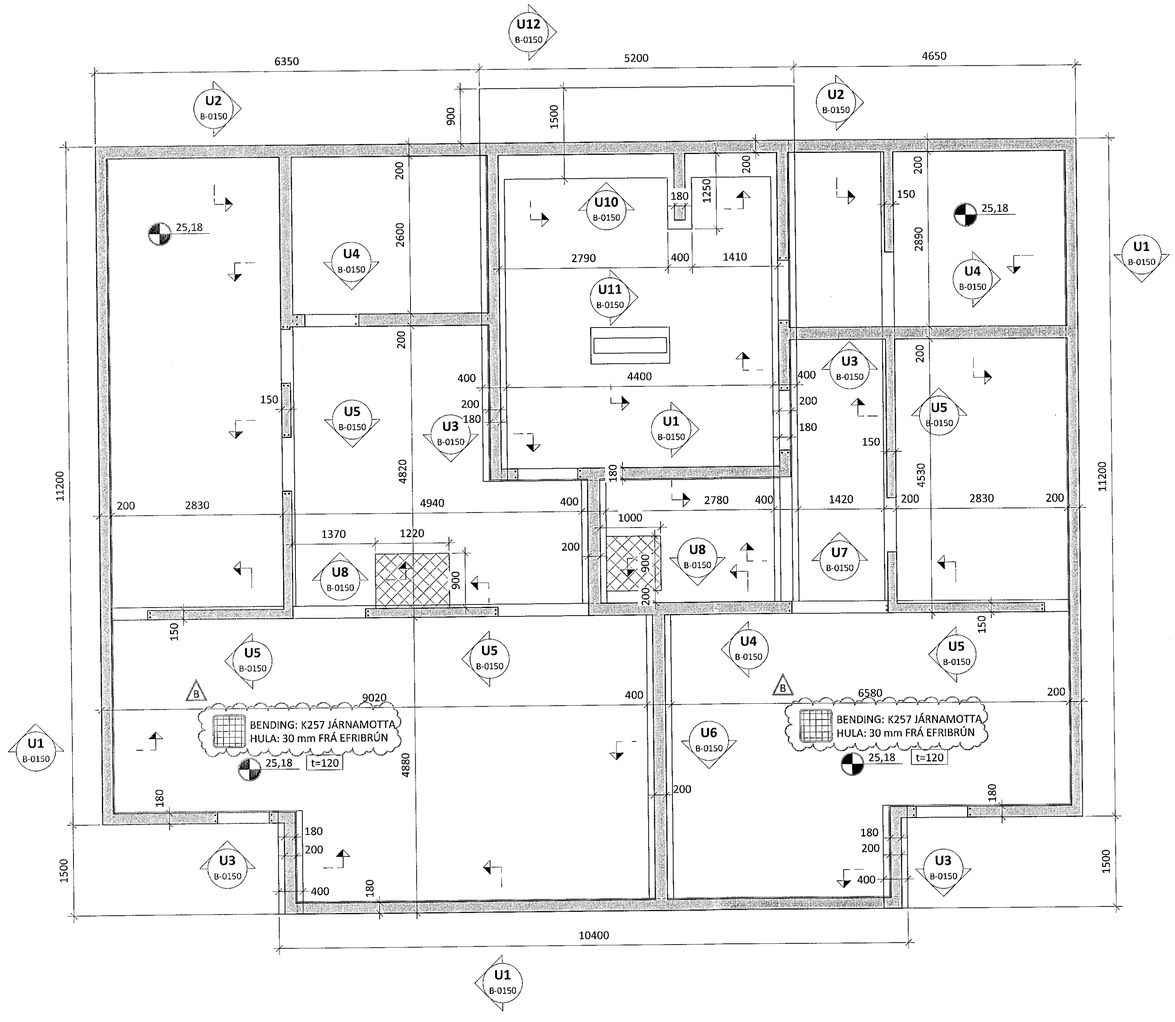

ÁRITUN BYGGINGARFULLTRÚA

Samþykkt þann
07 SEP 2020
Byggingarfulltrúinn í Hafnarfirði
F.h. Sigurður Steinar Jónsson

Jóhann Einar Jónsson
Kt. 090982-3549

ÁRITUN HÖNNUNARSTJÓRA: KT.

SÉRUPPDRÁTTUR ER Í SAMRÆMI VIÐ AÐALUPPDRÆTTI.
VERKNR: 0

SKÝRINGAR:

- ÖLL MÁL ERU Í MILLIMETRUM OG ALLIR KÓTAR ERU Í METRUM - UPPGEFNIR KÓTAR Á GRUNNMYNDUM ERU ALLTAF MIÐAÐIR VIÐ EFRI BRÚN STEYPU
- SJÁ TEIKNINGU 1-0001 FYRIR ALMENNAR SKÝRINGAR
- SJÁ TEIKNINGU 1-0105 FYRIR HNITASKRÁ FYRIR UNDIRSTÖÐUR
- UNDIRSTÖÐUR ERU GRUNDAÐAR Á BURÐARHÆFRI FYLLINGU SJÁ JARÐVINNUTEIKNINGAR
- SJÁ GATAPLÖN FRÁ FERLI FYRIR STÆRÐ OG STAÐSETNINGU GATA Í PLÖTUR OG VEGGI
- SÖKKULSKAUT ERU SÝND Á SÖKKULSKAUTS-TEIKNINGUM RAFHÖNNUÐAR (TESLA)

TÁKN:

- TÁKNAR 2K12 VIÐ VEGGENDA EÐA HURÐARGÖT L=1000 NEMA ANNAÐ KOMI FRAM Á GRUNNMYND
- TÁKNAR STAÐSTEYPU
- TÁKNAR FORSTEYPU
- TÁKNAR 40mm ÞYNNINGU Í PLÖTU FYRIR STURTUBOTNA

LYKILMYND:

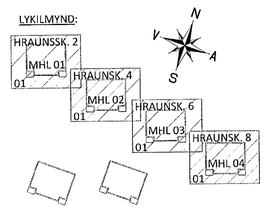

NR.	DAGS	LÝSING
B	25.08.20	BENDING BOTNPLÖTU
A	16.06.20	MÁLSETNINGAR OG TILVÍSANIR

ferill VERKFRÆÐISTOFA

HRAUNSSKARÐ 2-8
MHL 01-04 HAFNARFJÖRÐUR

BURÐARVIRKI
UNDIRSTÖÐUR OG BOTNPLATA
GRUNNMYND

SAMÞYKKT: KT. 260172-3879

HÖNNUÐUR	YFIRFARIÐ	DAGS. ÚTG.	DAGS. BREYT.
ÁÞ ath@ferill.is	ÞÓ	30.04.20	25.08.20
MKV. (A1)	VERKNR.	TEIKN. NR.	BREYT.
1 : 50	20028	B-0101	B

Ferill ehf Mörkin 1, 108 Reykjavík Sími: 575 1600 www.ferill.is