PLATA YFIR 1. HÆÐ - GRUNNMYND - M 1 : 50

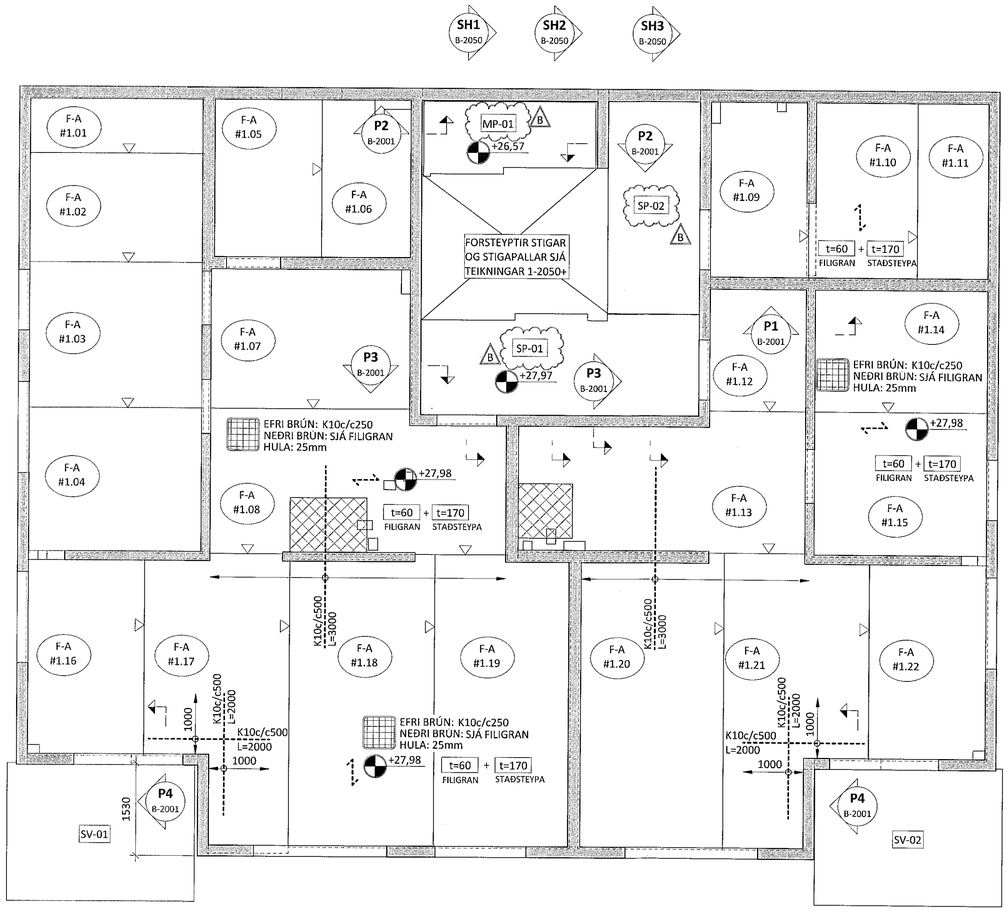

ÁRITUN BYGGINGARFULLTRÚA

Samþykkt þann
07 SEP 2020
Byggingarfulltrúinn í Hafnarfirði
F.h. Sigurður Steinar Jónsson

Kt. 090982-3549

ÁRITUN HÖNNUNARSTJÓRA: KT.

SÉRUPPDRÁTTUR ER Í SAMRÆMI VIÐ AÐALUPPDRÆTTI.
VERKNR: 0

SKÝRINGAR:

- ÖLL MÁL ERU Í MILLIMETRUM OG ALLIR KÓTAR ERU Í METRUM - UPPGEFNIR KÓTAR Á GRUNNMYNDUM ERU ALLTAF MIÐAÐIR VIÐ EFRI BRÚN STEYPU
- SJÁ TEIKNINGU 1-0001 FYRIR ALMENNAR SKÝRINGAR
- SJÁ TEIKNINGU 1-2000 FYRIR ALMENN SNIÐ Í PLÖTUR OG VEGGI OG GRUNNBENDINGU VEGGJA.
- SJÁ TEIKNINGU 1-4500+ FYRIR INNSTEYPTAR FESTINGAR IF01, IF02...
- EF STAÐSETNING JÁRNABENDINGAR ER EKKI MÁLSETT Á GRUNNMYND SKAL GERA RÁÐ FYRIR AÐ HÚN SÉ MIÐJUSETT YFIR ÁSETUM EÐA MITT Á MILLI ÁSETA.
- SJÁ GATAPLÖN LAGNAHÖNNUÐA FYRIR STÆRÐIR OG STAÐSETNINGAR GATA Í PLÖTUR OG VEGGI.

TÁKN:

- BENDING Í EFRI BRÚN
- VEGGUR EÐA BITI OFAN Á PLÖTU EÐA BROT Í EFRI BRÚN PLÖTU
- TÁKNAR STEFNU YTRI JÁRNA
- TÁKNAR ÚRTÖK FYRIR STURTUBOTNA

FORSTEYPTAR EININGAR:

- SJÁ TEIKNINGU 1-5000+ FYRIR STIGAHLAUP SH-01, SH-02...
- SJÁ TEIKNINGU 1-5010+ FYRIR STIGAPALLA SP-01, SP02,... OG MP-01, MP-02...
- SJÁ TEIKNINGU 1-5020+ FYRIR SVALIR SV-01, SV-02...

FILIGRAN PLÖTUR:

- SJÁ TEIKNINGU 1-2000 FYRIR ALMENNT SNIÐ FYRIR FILIGRANPLÖTUR OG TEIKN. 1-2001+ FYRIR SÉRBENDINGU Í FILIGRANPLÖTUM
- EFRA YFIRBORÐ FILIGRAN PLATNA SKAL VERA HRJÚFT
- ALLAR FILIGRANPLÖTUR SKULI HAFA SKERKAMBA *(K5-K7)c/c600 HÆÐ = 140mm MEÐ K10 Á TOPNUM*
- GRUNNBENDING FILIGRANPLATNA ER:
  K257 BENDINET +
  K10c/c1000 Í BÁÐAR ÁTTIR
- Á SAMSKEYTUM FILIGRANPLATNA SKAL LEGGJA K10c/c250 L=1200 NEMA ANNAÐ SÉ TEKIÐ FRAM Á GRUNNMYND (SJÁ SKÝRINGARMYND)

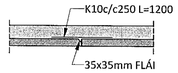

LYKILMYND:

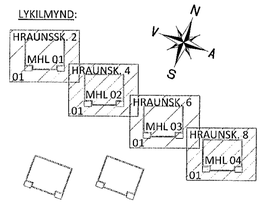

NR.	DAGS	LÝSING
B	28.08.20	MERKINGAR
A	30.06.20	FILIGRAN NÚMER

ferill VERKFRÆÐISTOFA

HRAUNSSKARÐ 2-8

MHL 01-04 HAFNARFJÖRÐUR

BURÐARVIRKI
PLATA YFIR 1. HÆÐ
GRUNNMYND

SAMÞYKKT:		KT. 260172-3879	
HÖNNUÐUR ÁÞ ath@ferill.is	YFIRFARIÐ ÞÓ	DAGS. ÚTG. 16.06.20	DAGS. BREYT. 28.08.20
MKV. (A1) 1 : 50	VERKNR. 20028	TEIKN. NR. B-1101	BREYT. B

Ferill ehf Mörkin 1. 108 Reykjavík Sími: 575 1600 www.ferill.is