



HÖNNUNARSTJÓRI KT. NETFANG Sími
 G. ODDUR VÍÐISSON 220564-4369 Oddur@dap.is 660 4200
 + kt. 220564-4369

ÁRITUN HÖNNUNARSTJÓRA:
 Séruppráttur er í samræmi við aðalupprættli dags.útg.
 VERKNR. DAGS.ÚTG.

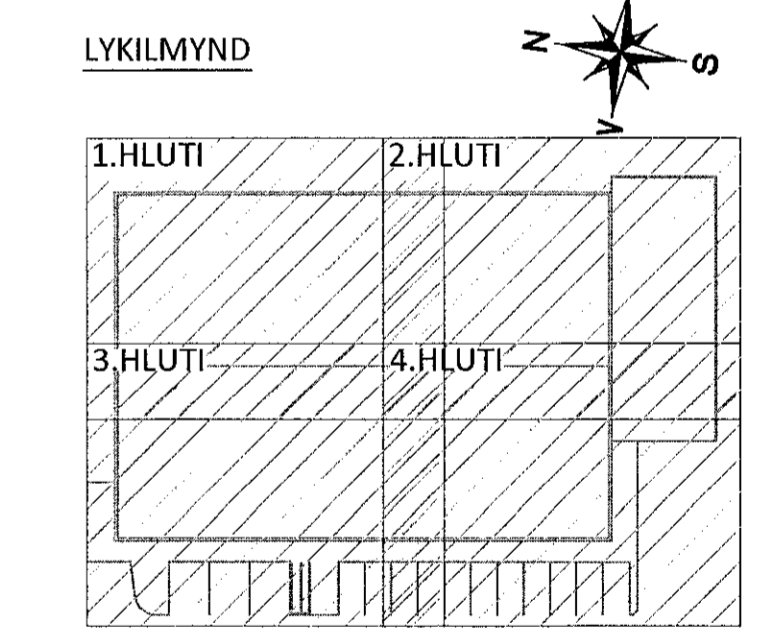

C 20.07.20 NF FÆRT
 B 02.12.19 NÝTT SKIPULAG, DN FÆRD OG BÆTT VID NF
 A 17.10.19 GRJÓTPÚKK FÆRT OG LEGU LAGNA BREYTT
 NR. DAGS. LYSING

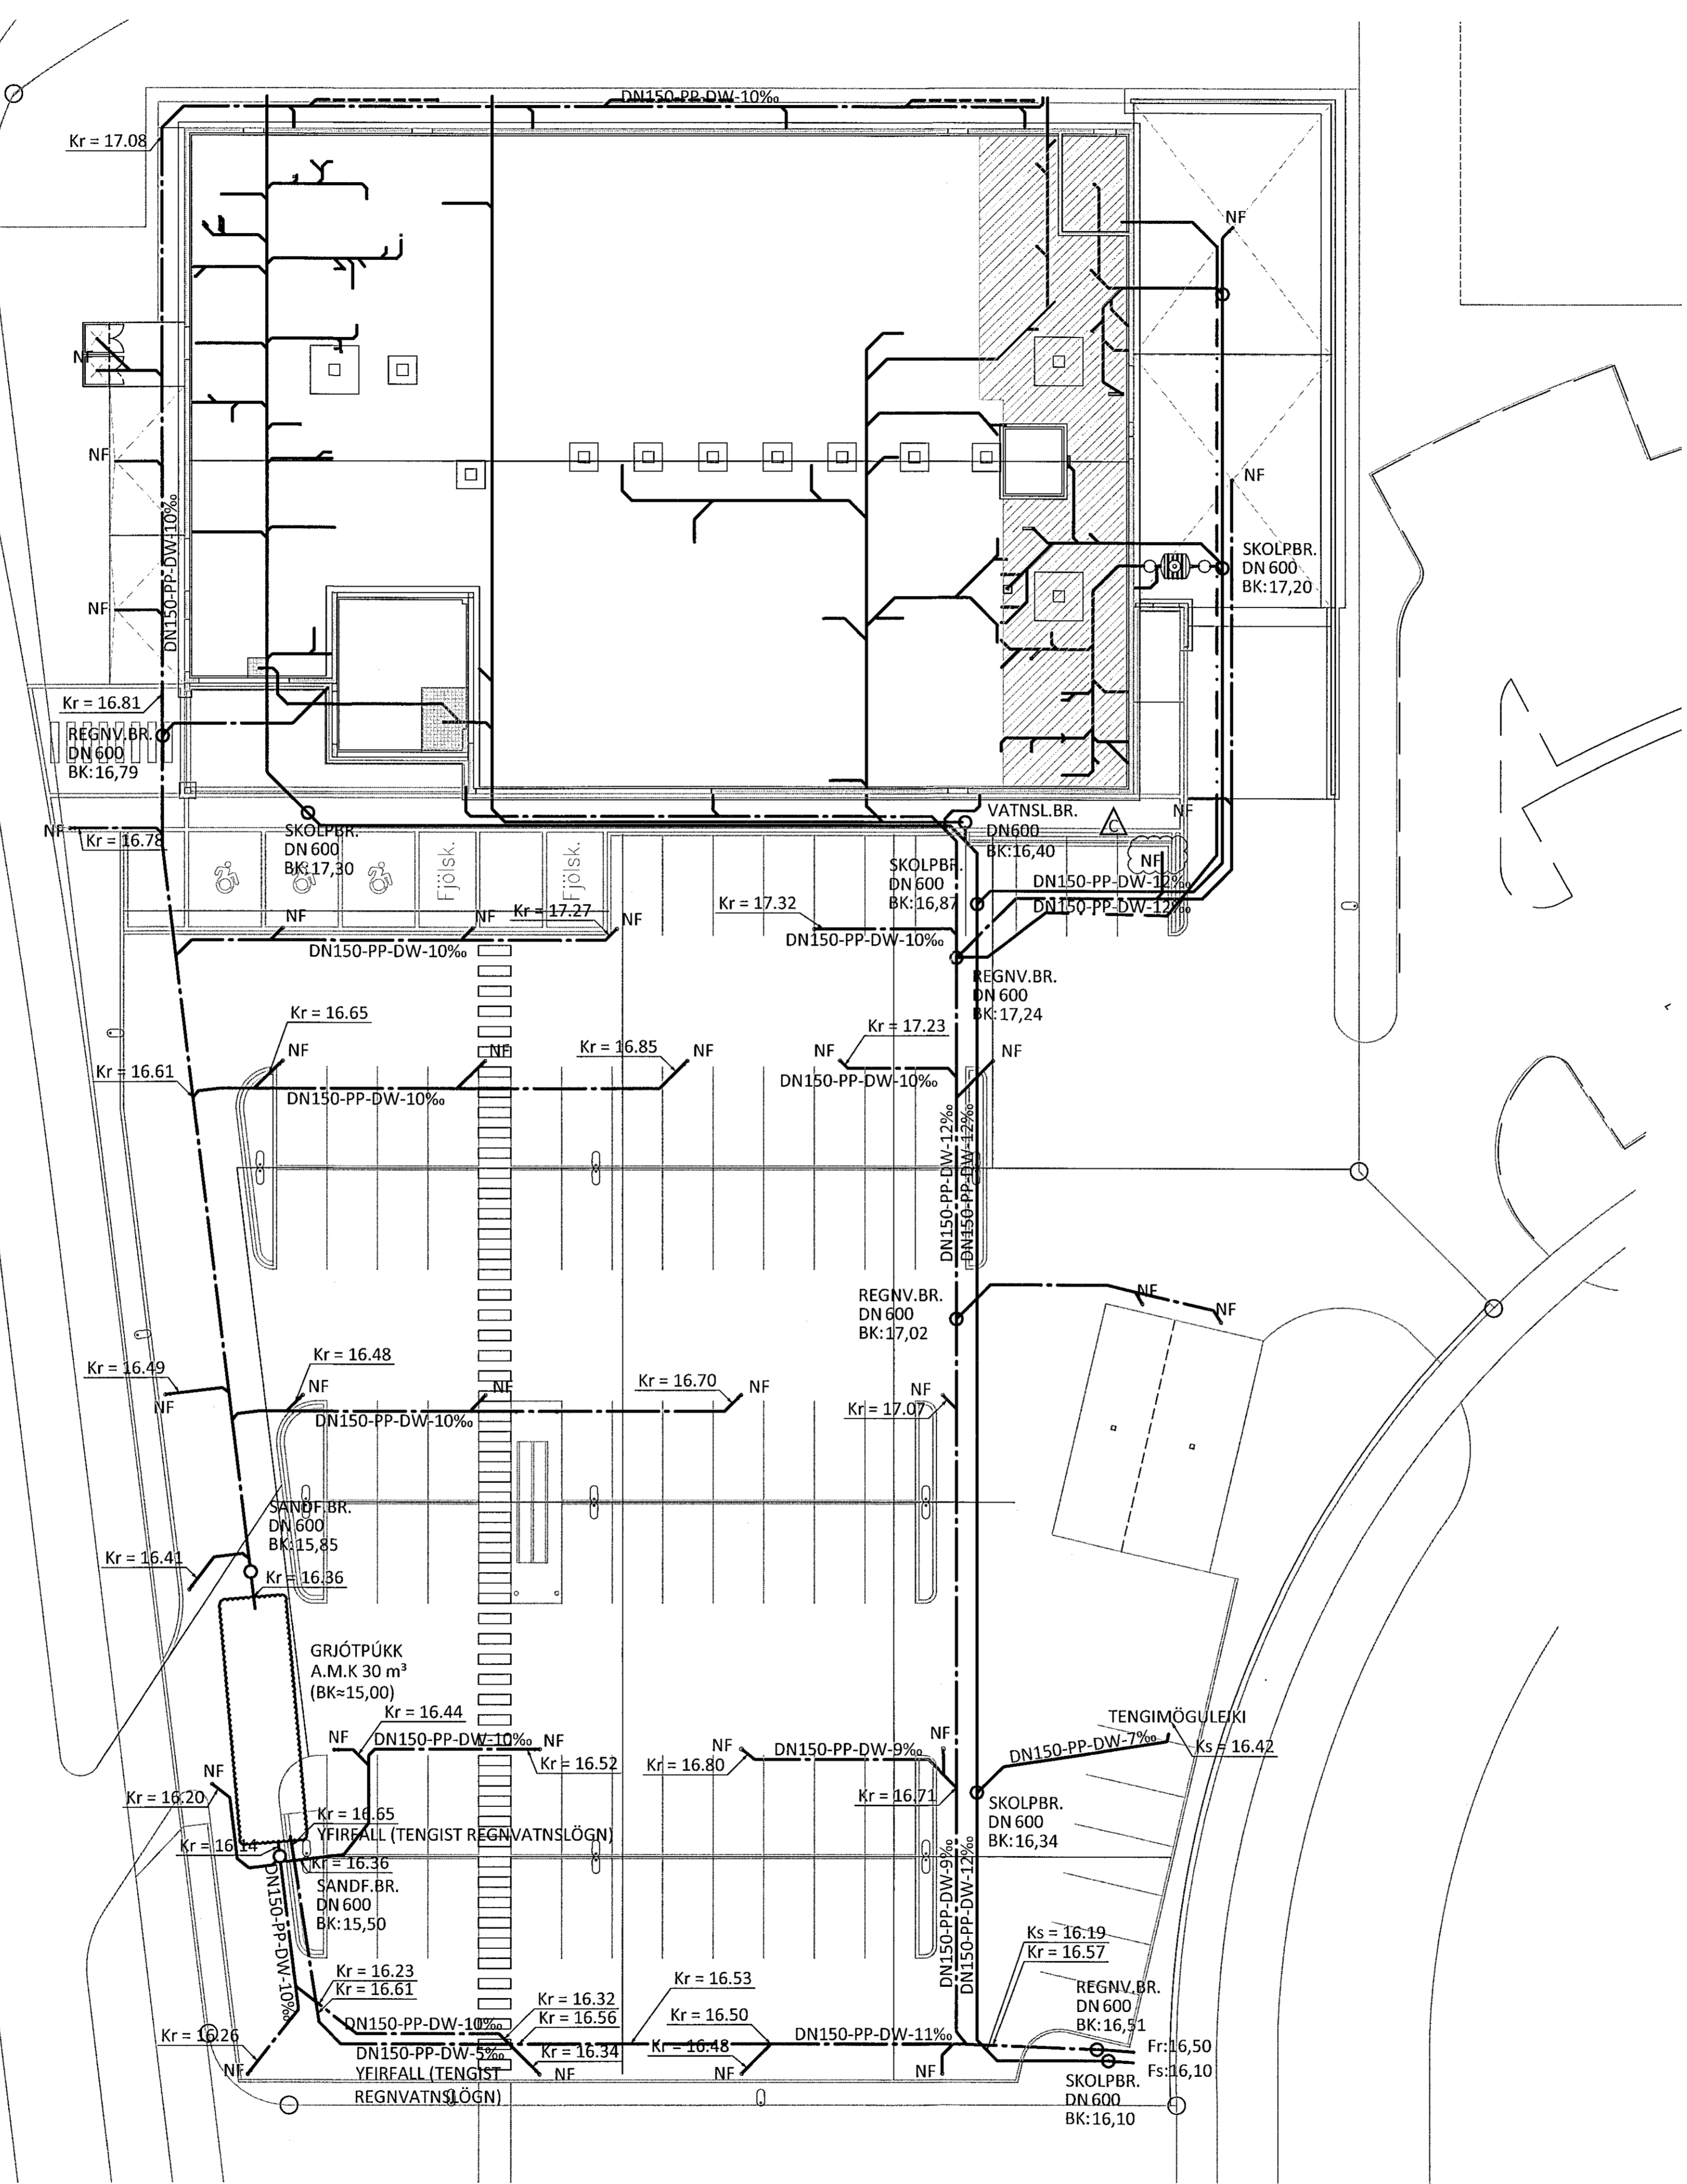

NORDURHELLA 1
 KRÓNAN - MATVÖRUVERSLUN HAFNARFJÖRDUR
 FRÁVEITUKERFI
 LAGNIR Í LÓÐ
 GRUNNMYND - YFIRLITSMYND

SAMÞYKKT: **Þótt Gunnars** KT. 270760-4229
 DAGS. ÚTG. 09.09.19 DAGS. BREYTT. 20.07.20 YFIRFARID. ÞAG
 HÖNNUÐUR GUDMUNDUR PÉTURSSON 020672-5539 gummi@ferill.is 575 1600
 NETFANG Sími
 VERKNR. TEKN. NR. BREYTT.
 1:200 **19040 2-0100** C
 Ferill ehf Mörkin 1 108 Reykjavík Sími: 575 1600 www.ferill.is