
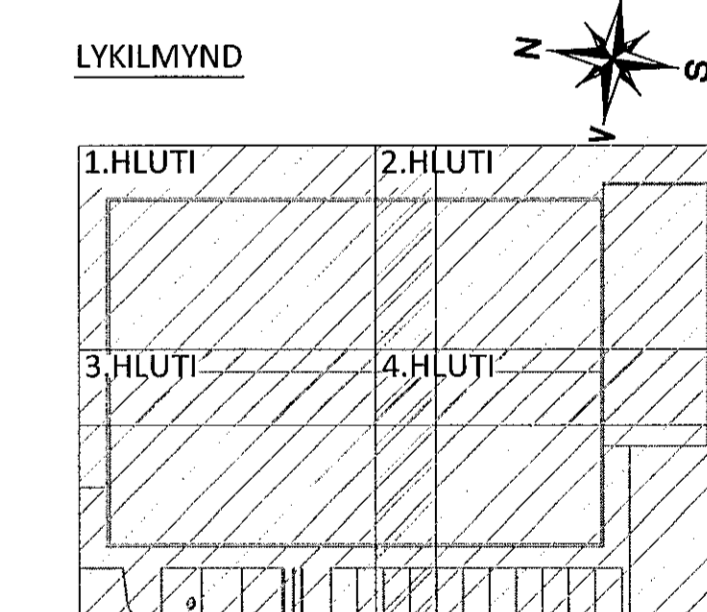


HÖNNUNARSTJÓRI KT. NETFANG SIMI
 G. ODDUR VÍÐISSON 220564-4369 Oddur@dap.is 660 4200
 ÁRITUN BYGGINGARFULLTRÚA KT. 220564-4369
 SÉLUPPDRIÐTÚR ER Í SAMRÆMI VÍÐ ADALUPPDRIÐTÚR. DAGS.ÚTG.
 VERKNR: 19040 2-0100 C

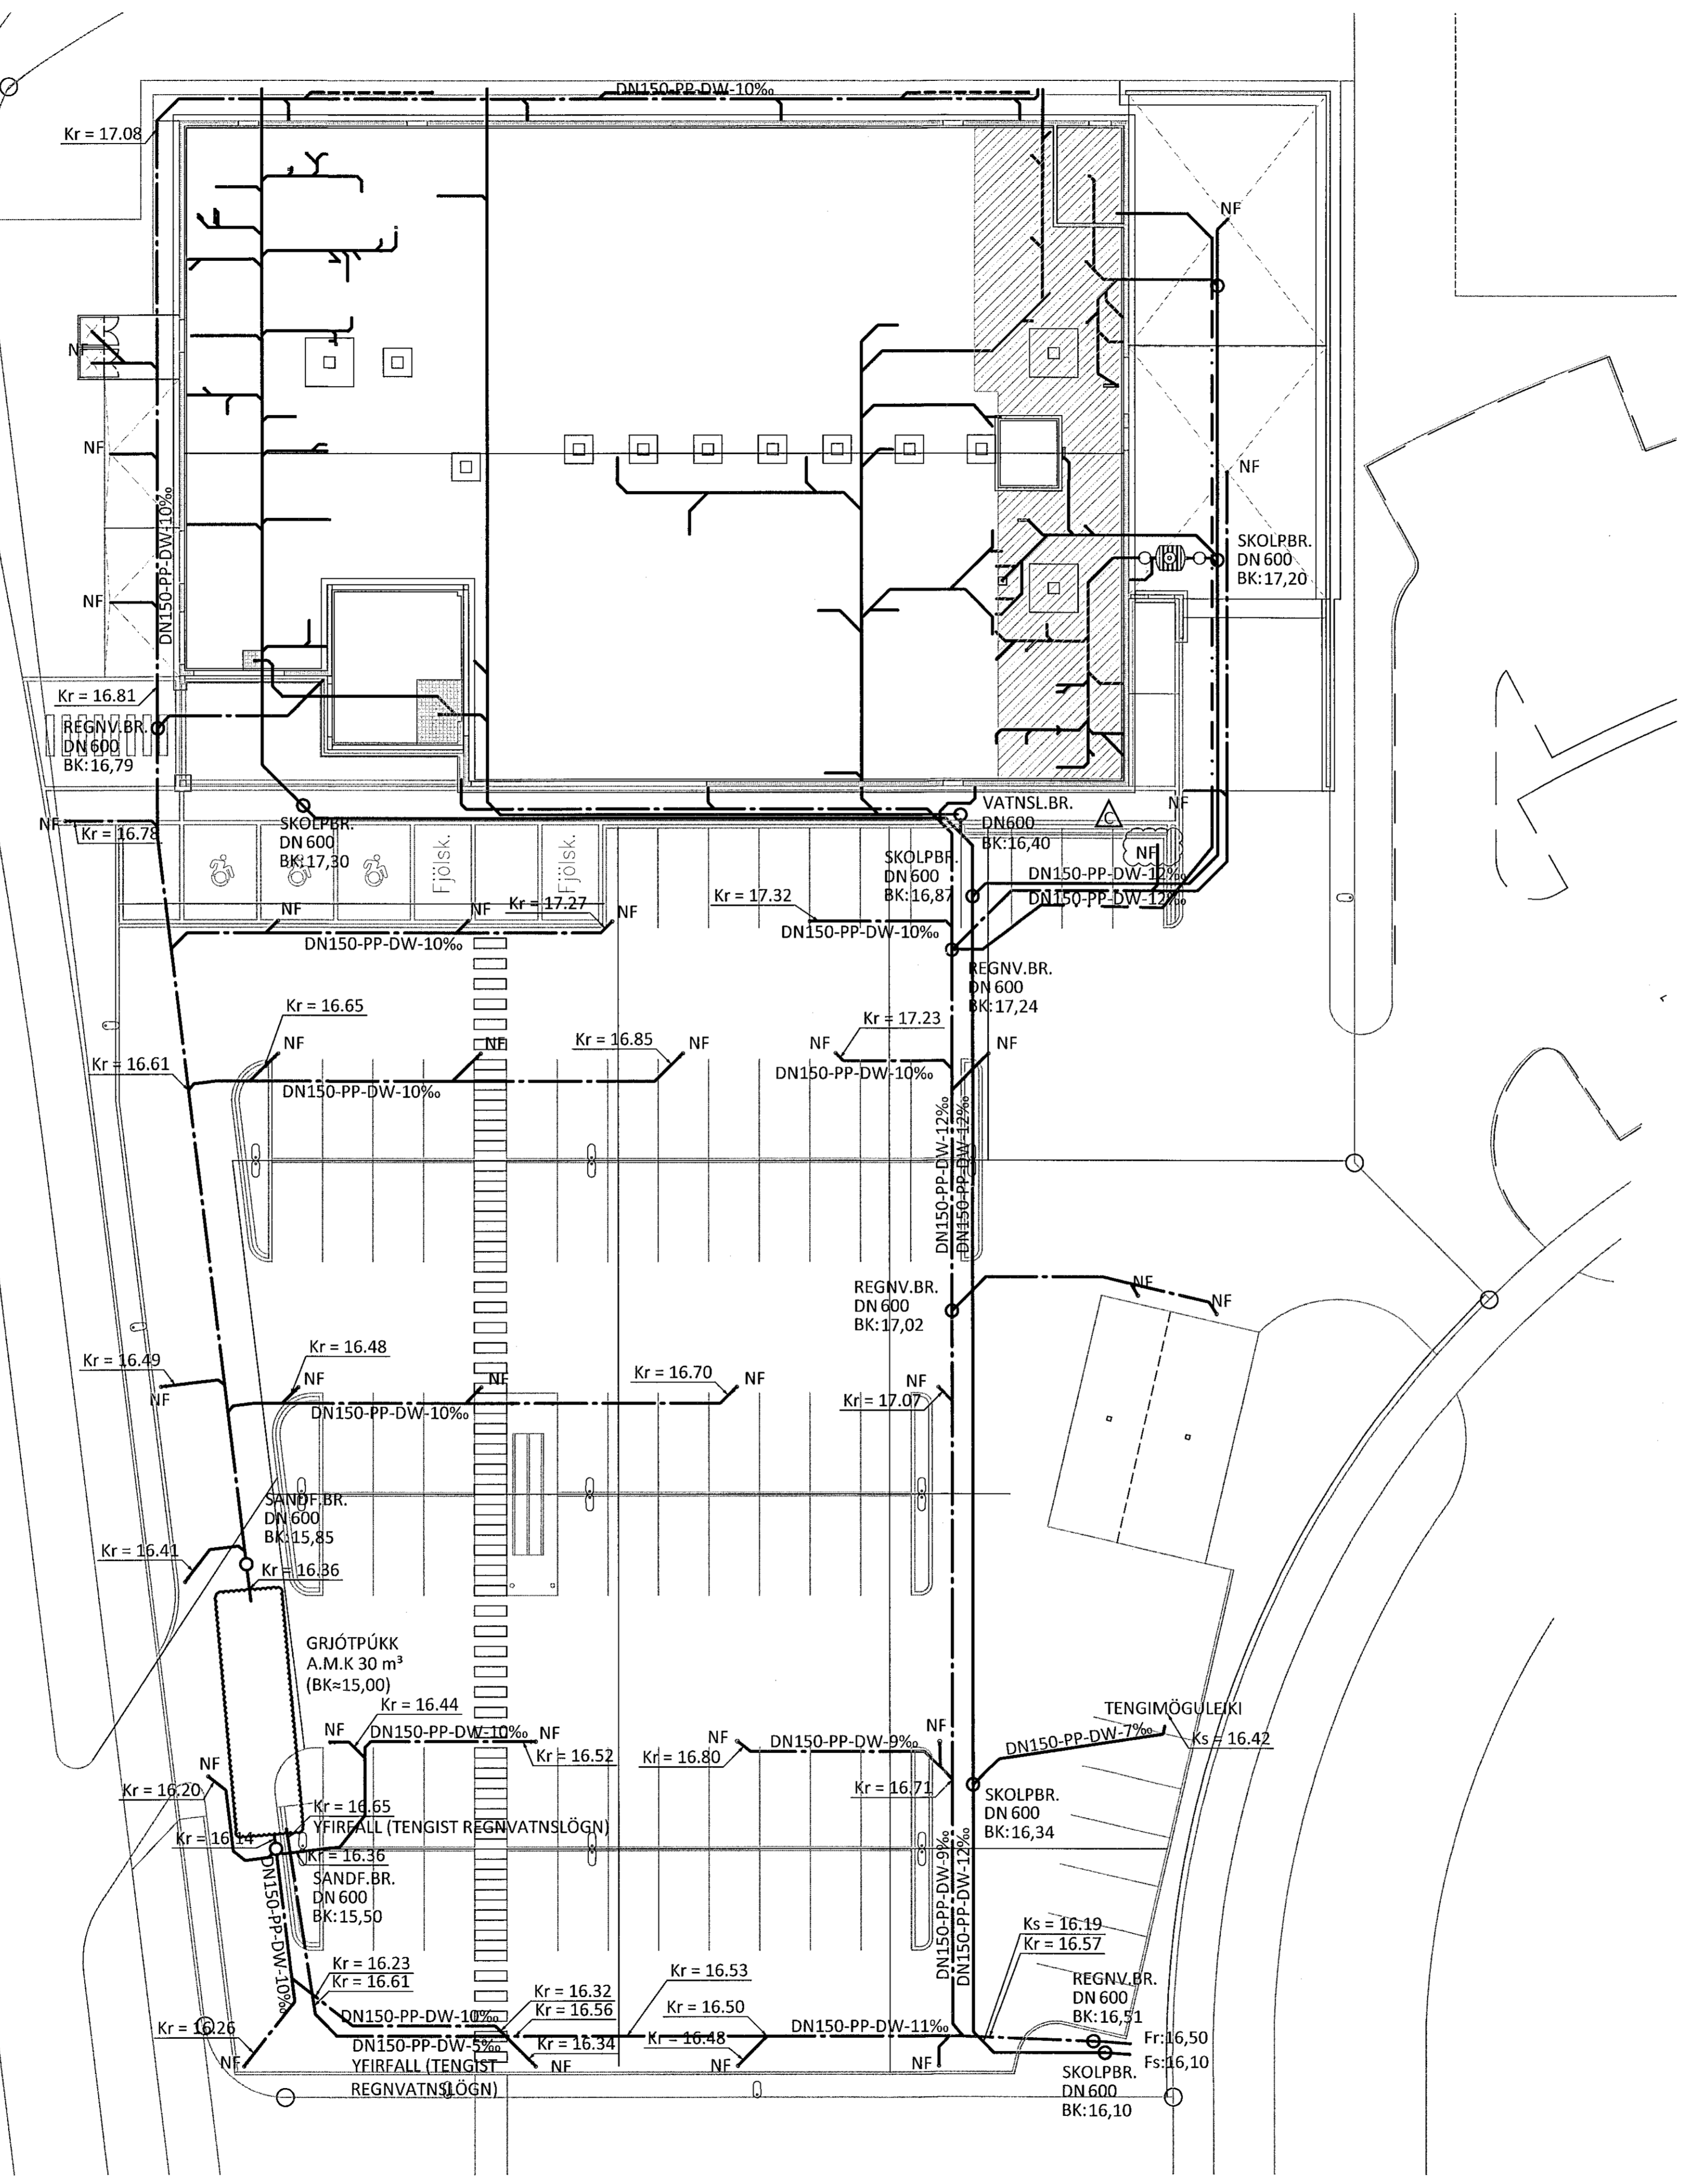

- C 20.07.20 NF FÆRT
- B 02.12.19 NYTT SKIPULAG, ÞN FÆRD OG BÆTT VID NF
- A 17.10.19 GRJÓTPÚKK FÆRT OG LEGU LAGNA BREYTT NR. DAGS. LYSING

ferill
 VERKFRÆÐISTOFA

NORÐURHELLA 1
 KRÓNAN - MATVÖRUVERSLUN HAFNARFJÖRDUR

FRÁVEITUKERFI
 LAGNIR Í LÖÐ
 GRUNNMÝND - YFIRLITSMYND

SAMÞYKKT: **Þórunnars** KT. 270760-4229 **ÞAG**

DAGS. ÚTG. 09.09.19 DAGS. BREYTT. 20.07.20 YFIRFARND. ÞAG

HÖNNUNDIR KT. NETFANG SIMI
 GUDMUNDUR PÉTURSSON 020672-5539 gummi@ferill.is 575 1600
 MKV. (A1) VERKNR. TEIKN. NR. BREYTT.
 1:200 19040 2-0100 C
 Ferill ehf. Mörkín 1 108 Reykjavík Sími: 575 1600 www.ferill.is