



F SNIEMYND - TÆKNIRÝMI
303 | 302
MÆLIKVARÐI 1:50

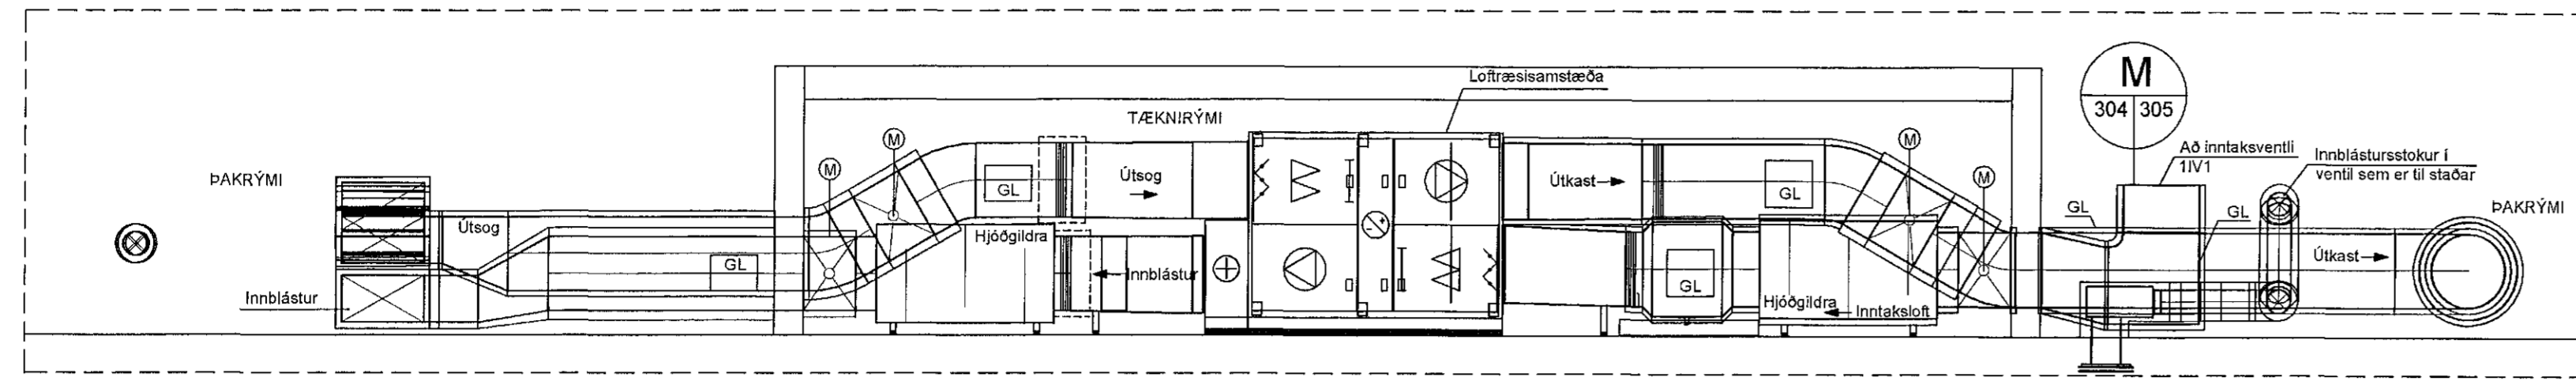

Samþykkt þann
07 SEP 2020
Byggingarfulltrúinn í Hafnarfirði
F.h. Sigurður Steinar Jónsson

I FERSKLOFTSINNTAK OG ÚTKAST SUD - AUSTURHL
304 | 304
MÆLIKVARÐI 1:100

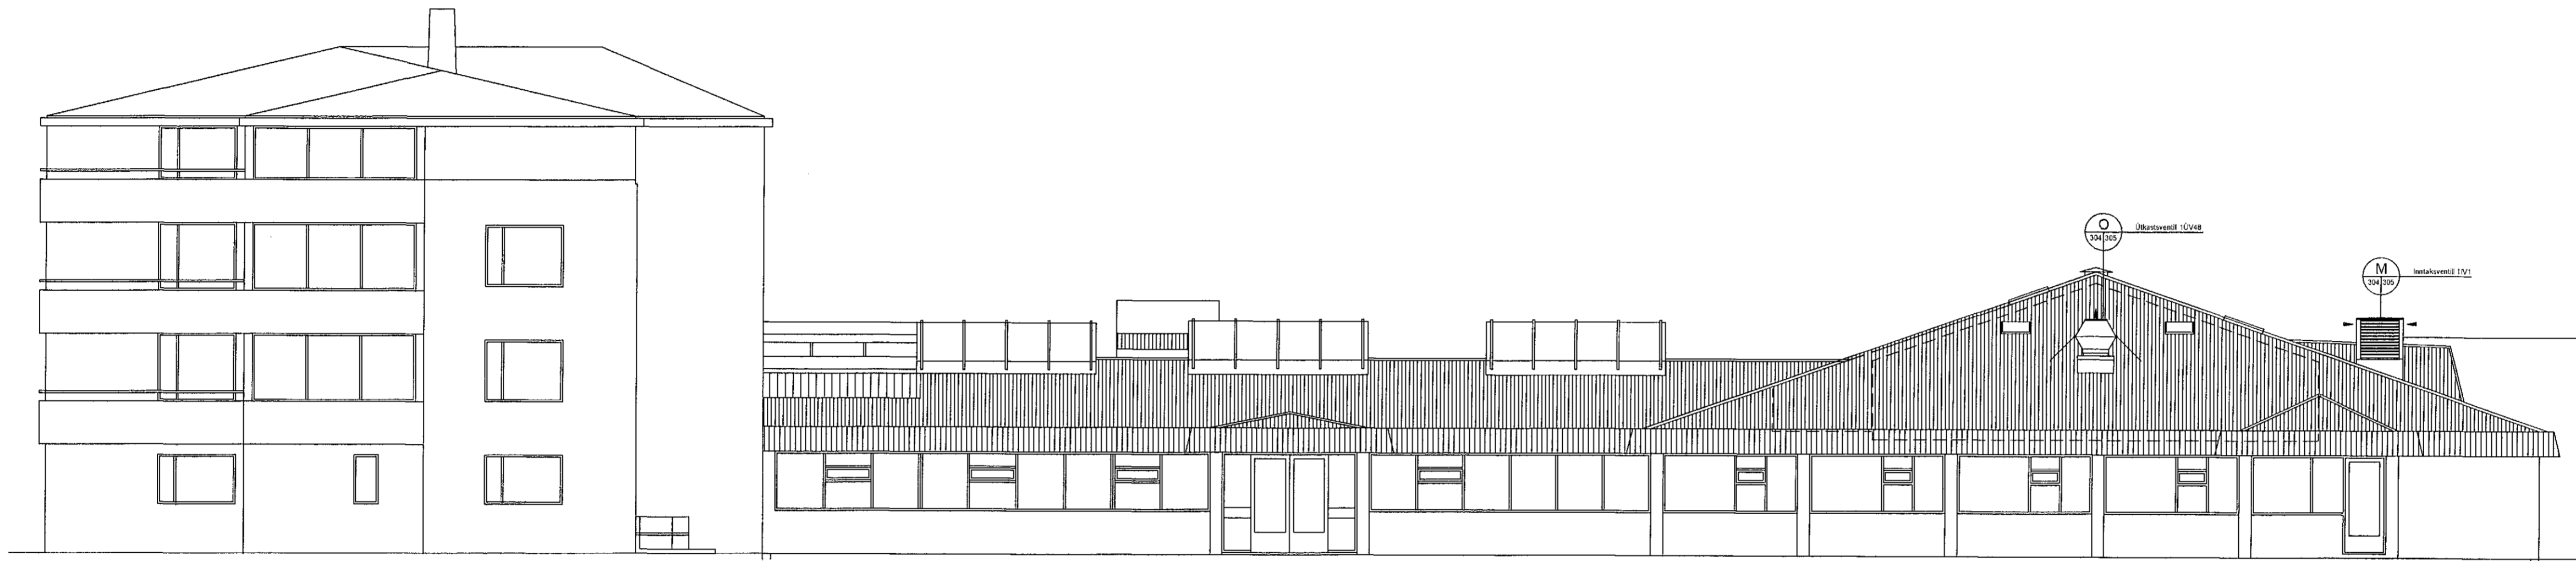

J FERSKLOFTSINNTAK OG ÚTKAST - NORD - AUSTURHLÍÐ
304 | 304
MÆLIKVARÐI 1:100



Ríkiseignir
byggingar, land og auðlindir

ÁRITUN AÐALHÖNNUÐAR: *Jón K. Gunnarsson* Þjófgrj. Teiðsson arkitekt hf. 0204604589

D			
C			
B			
A	11.10.18	Reyndartekning	JKG
Nr.	Dags.	Breyting	Unnið af

SÖLVANGSVEGUR 2, 220 - HAFNARFIRÐI
HEILSUGÆSLAN SÖLVANGUR
LOFTRÆSISKERFI 1 - ENDURNYJUN TÆKNIRÝMIS
SNIÐ OG ÚTLIT
HANNAD: **Jón K. Gunnarsson**
TEIKNAD: Jón K. Gunnarsson
SAMÞYKKT: *Jón K. Gunnarsson*
KVARDI: 1:20 / 1:100

TÍF - TÆKNIPJÓNUSTA
JÓN K. GUNNARSSON
K.F. 11149-2919
FJARÐARGÍTU 11
220 - HAFNARFIRÐI
SÍMI 567 7899
NETFANG TÍF@BIMNET.IS
DAGS: Ágúst 2017
NÚMÉR: 222 - 304