
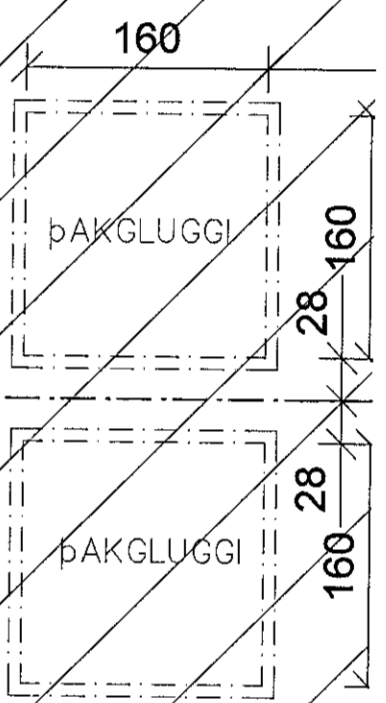


Samþykkt þann
04 SEP 2020
Byggingarfulltrúinn í Hafnarfirði
F.n. Sigurður Steinar Jónsson

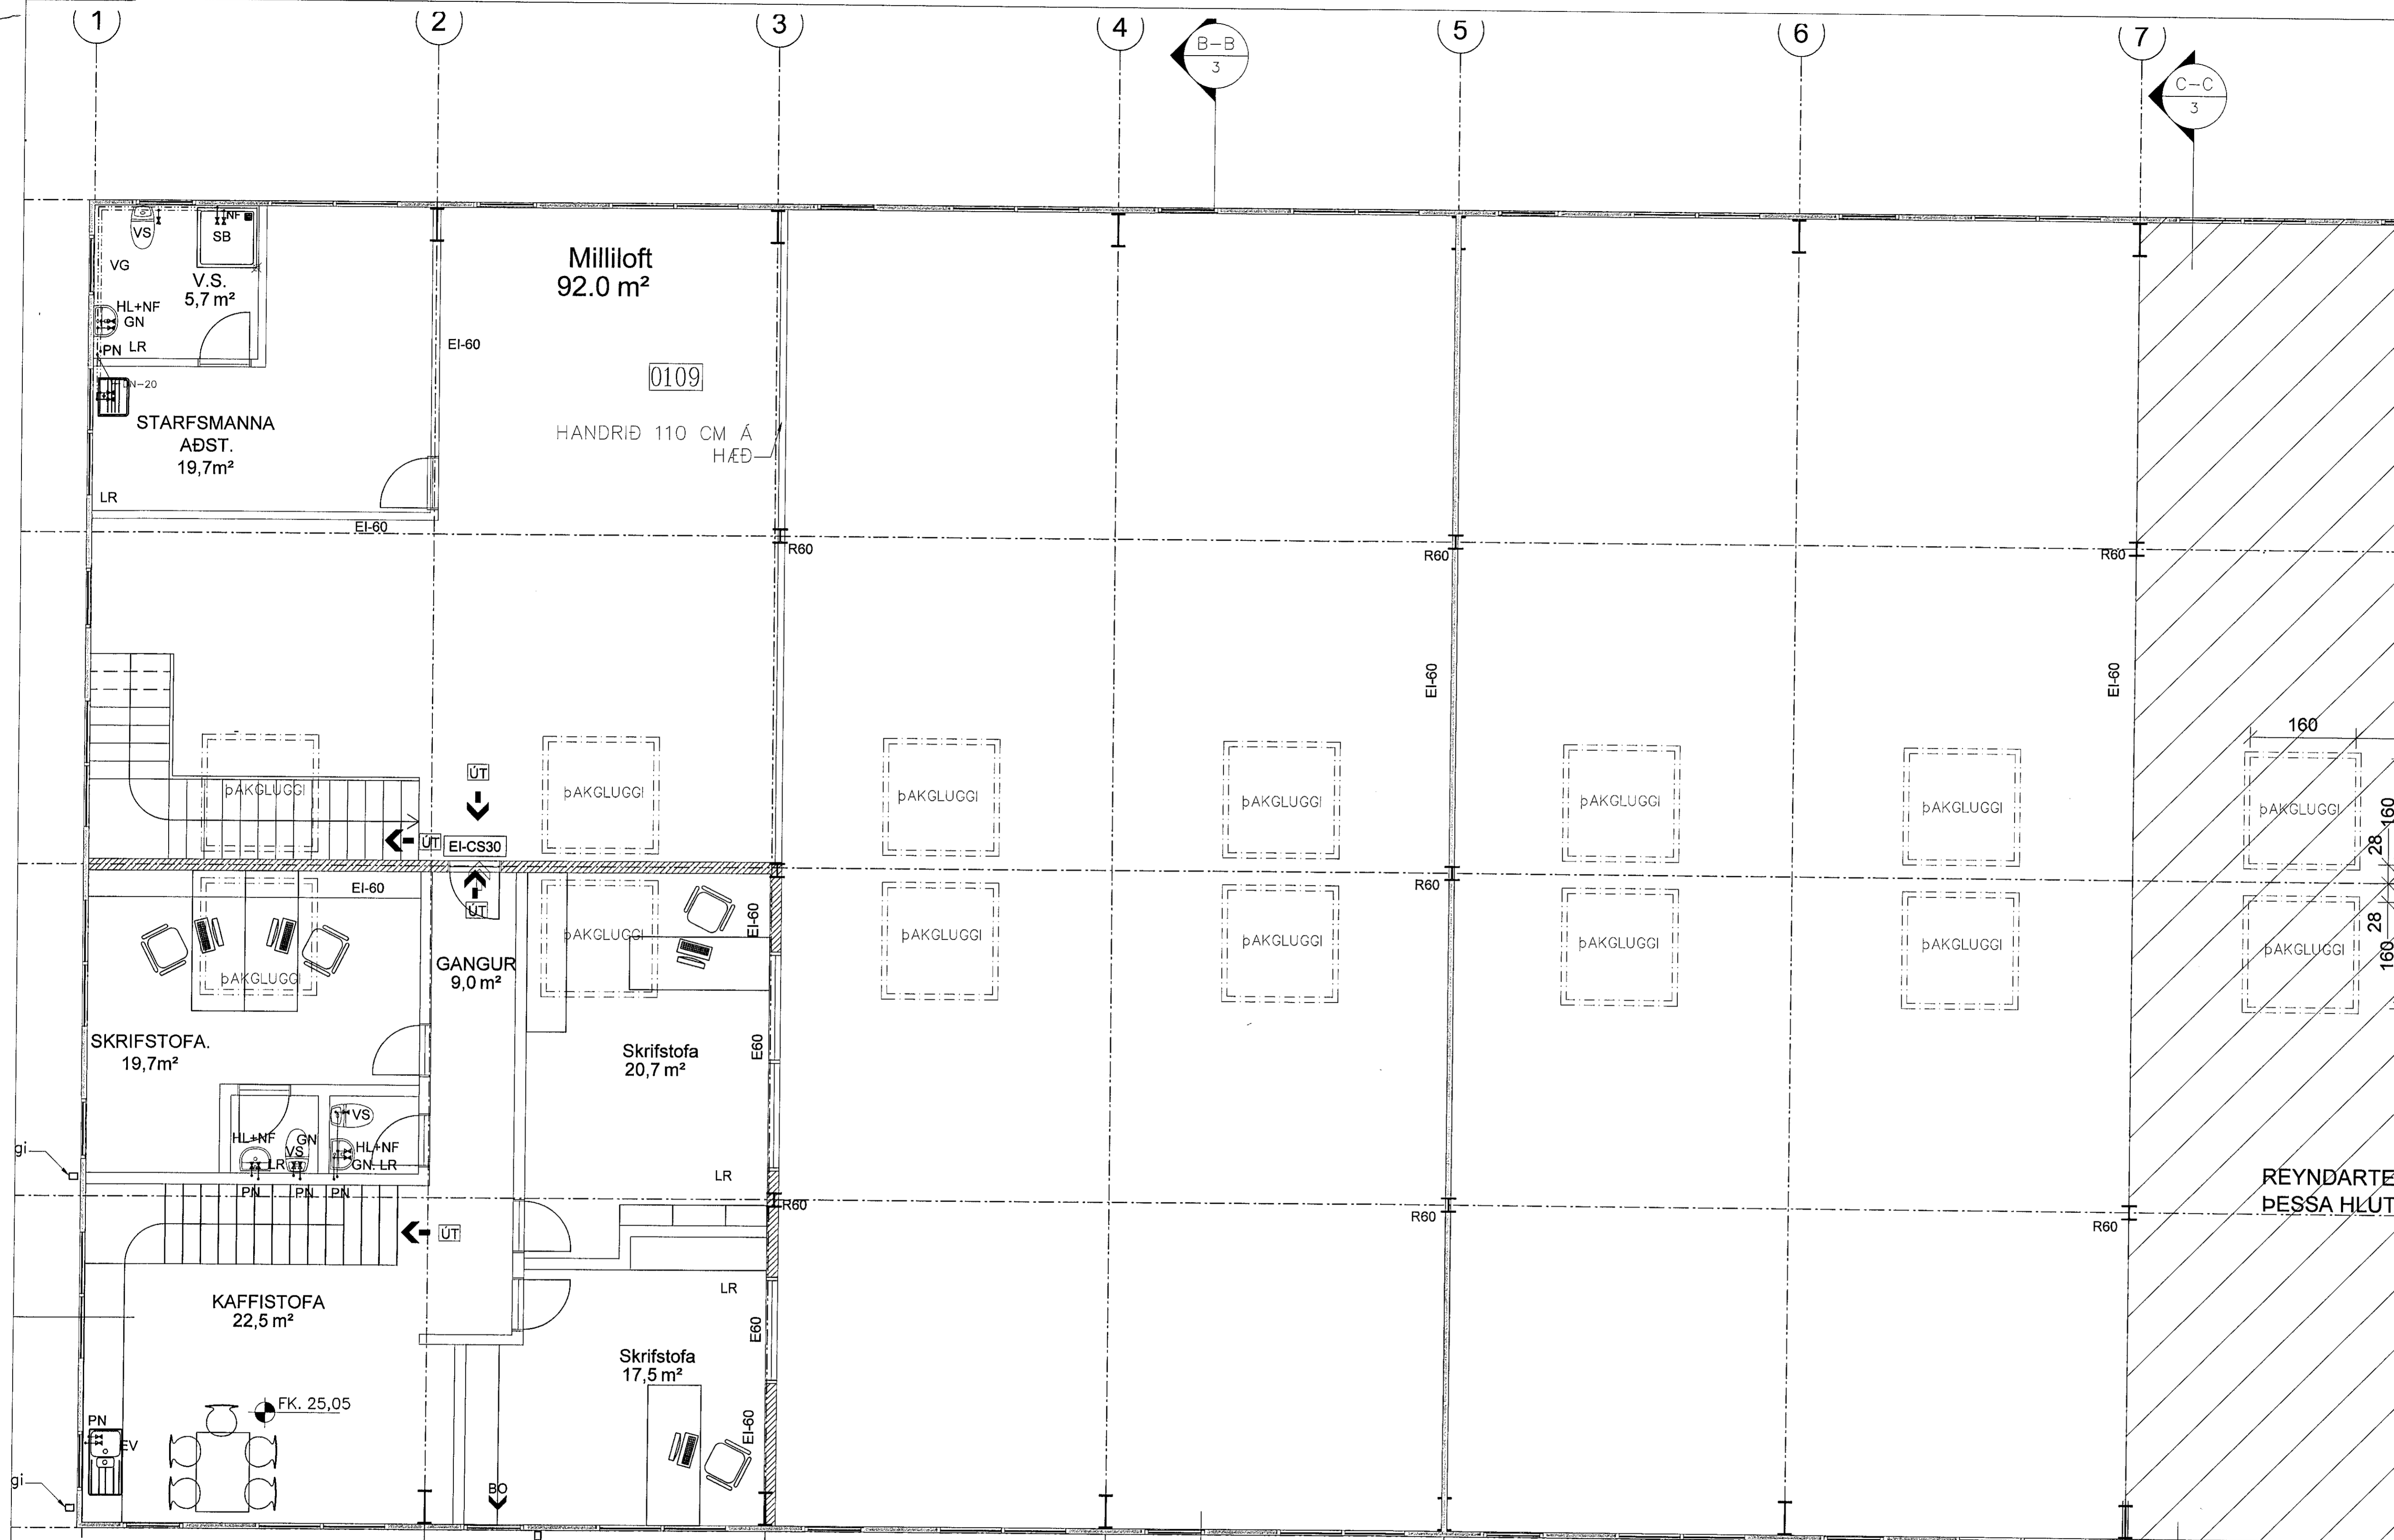

REYNDARTEIÐ
ÞESSA HLUT.

SUBURHELLA 7

HÓSIÐ ER UPPHAFLEGA TEIKNAD AF VÍBARI HANNESSYNI OG SIGURDI S. GUNNARSSYNI.
BREYTINGAR ERU TEIKNADAR AF VERKFRÆÐISTOFU HAUKS ÁSGEIRSSONAR EHF.
REYNDARTEIKNINGAR AF EIGNARHLUTUM 0109, NEYSLUVATNSLÖGNUM.
AÐ ÖÐRU LEYTI GILDA ELDRI TEIKNINGAR.

A	07.08.20	RÆSTIVASKUR BÆTIST VIÐ	I.H.
Verkfræðistofa Hauks Ásgeirssonar e.h.f. Brautarholt 10-14, 105 Reykjavík Sími: 534-8815 897-8132 e-mail: haukur@vha.is www.vha.is Kennitala: 560600-3050			
Hannað	Teiknað	Samþykkt:	
H.Á.	JSS	Þóður Þósson	
		Kennitala	301255-4629
SUBURHELLA 7 HAFNARFIRÐI. REYNDARTEIKNING LAGNIR GRUNNMÝND NEYSLUVATNSLAGNA 2. HÆÐ			
Mík.	Teikn. nr.	Verk nr.	
1:50	3-2.1	15 023	
Áritun samþingaráhönnuðar / hönnunarsjóra:			Útgáfa B
			Dags. JULÍ '20