
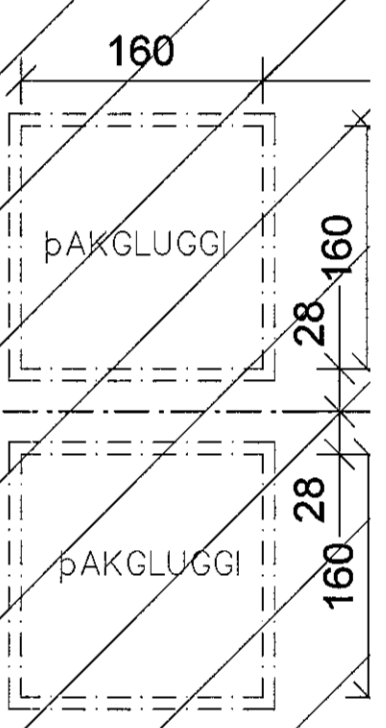




Samþykkt þann  
 04 SEP 2020  
 Byggingarfulltrúiinn í Hafnarfirði  
 F.h. Sigundur Steinar Jónsson

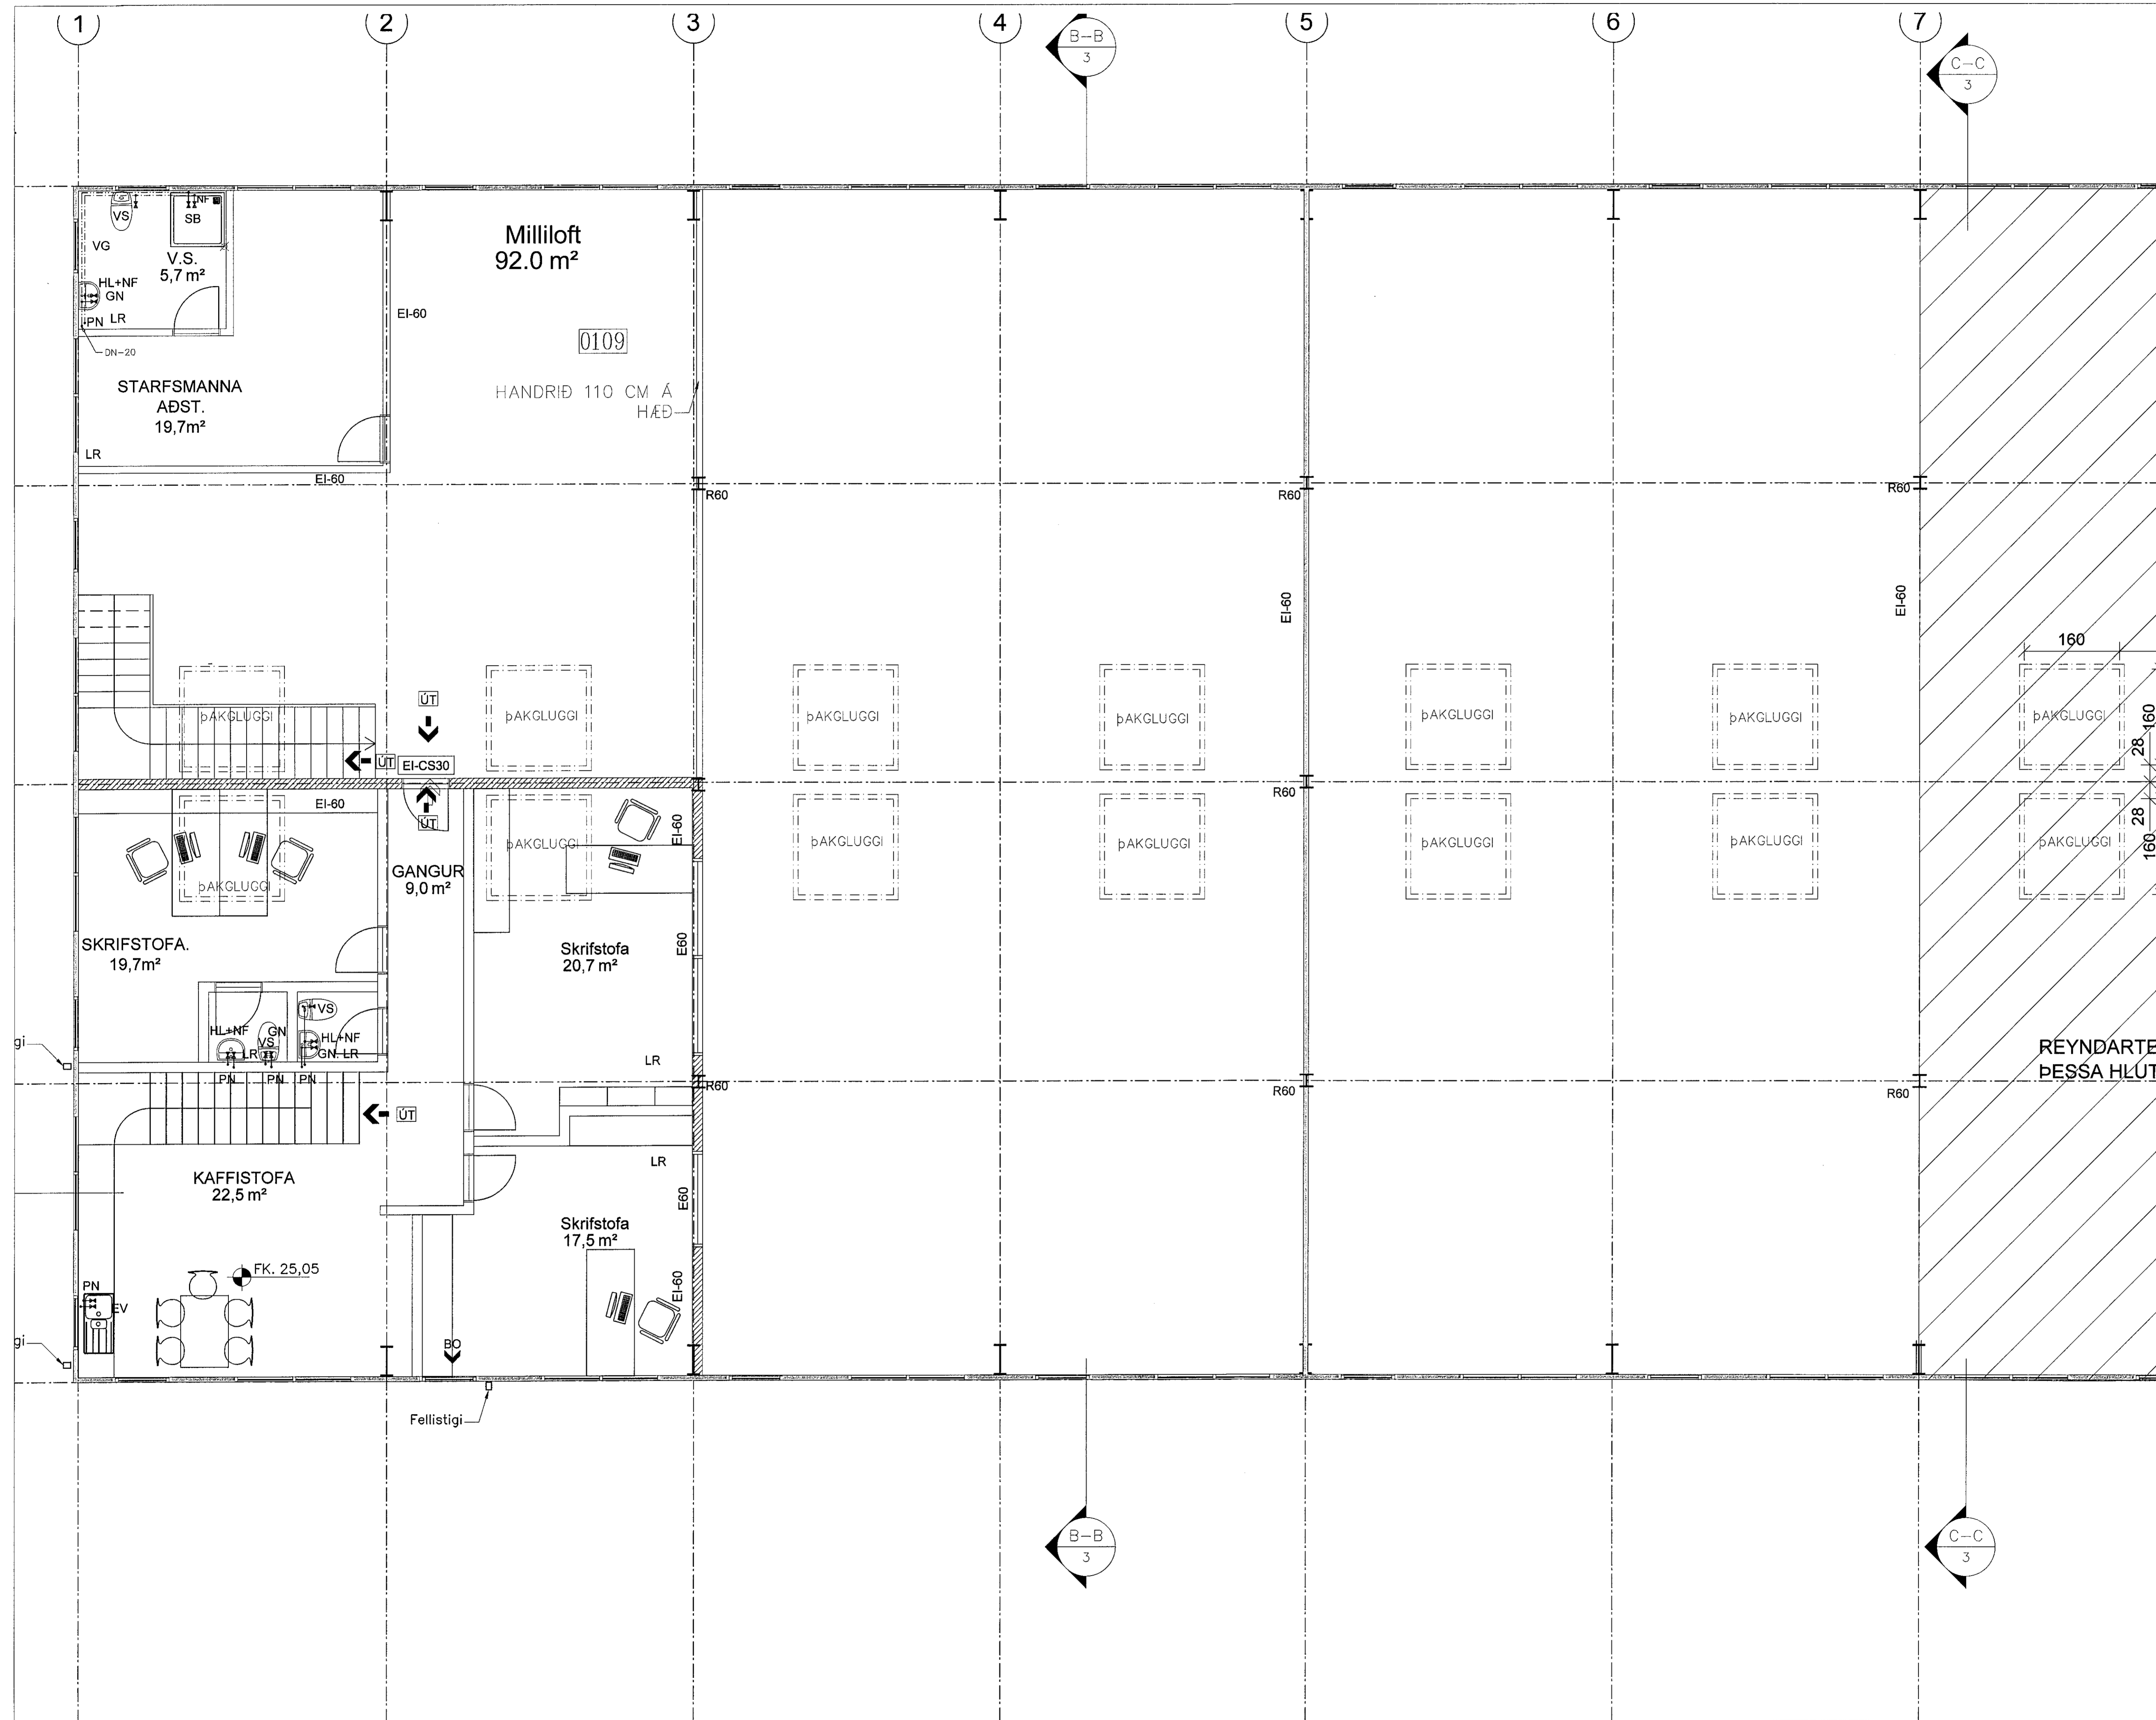

REYNDARTEIÐ  
 ÞESSA HLUTS

**SUÐURHELLA 7**  
 HÖSÍÐ ER UPPHAFLEGA TEIKNAD AF VÍÐARI HANNESSYNI OG  
 SIGURDI S. GUNNARSSYNI.  
 BREYTINGAR ERU TEIKNADAR AF VERKFRÆÐISTOFA  
 HAUKS ÁSGEIRSSONAR EHF.  
 REYNDARTEIKNINGAR AF  
 EIGNARHLUTUM 0109, NEYSLUVATNSLÖGNUM.  
 AÐ ÖÐRU LEYTI GILDA ELDRÍ TEIKNINGAR.

Verkfræðistofa Hauks Ásgeirssonar e.h.f.  
**VHÁ**  
 Brautarholt 10-14, 105 Reykjavík  
 Sími: 534-8815 897-8132  
 e-mail: haukur@vha.is  
 www.vha.is  
 Kennitala: 560600-3050

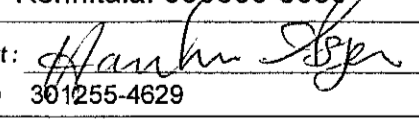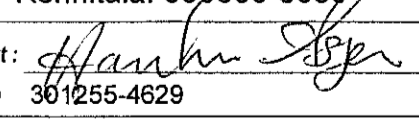Hannað H.A.	Teiknað JSS	Samþykkt Kennitala
		
<b>SUÐURHELLA 7</b> HAFNARFIRÐI, REYNDARTEIKNING LAGNIR GRUNNMYND NEYSLUVATNSLAGNA 2. HÆÐ		
Mkv. 1:50	Teikn. nr. <b>3-2.1</b>	Verk nr. 15 023
Áritun samræmingarforstöðu / hönnunarstóra:		Útgáfa Dags JULÍ 20