Sampykkt þann
23. sep. 2020
F.h. byggingarfulltrúans í Hafnarfirði
Sigurður Steinar Jónsson

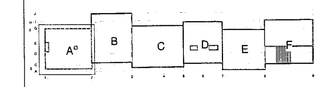

DG Gat í gólfi
GL Gat í lofti
NF Niðurfallsrör
RT Rafmagnstafla
HU Hæð (steypumál) undir glugga/hurð
HY Hæð (steypumál) yfir glugga/hurð
GK Gólfkóti á fullfrágengnu gólfi
SK Steypukóti

VERKTEIKNINGAR SKV. SAMÞYKKTUM AÐALUPPDRÁTTUM DAGS: 09-10-2018
Hönnunarstjóri: Ivon S. Cilia

X	16.06.2020	Reyndarteikning
H	30.09.2019	Tilvísun í IR122 bætist við
G	06.06.2019	Teikningar til bygg.fulltrúa
F	13.07.2018	Vaskur og innréttting fjarlægð, textl uppfærður í samræmi
E	11.06.2018	Tilvísanir uppfærðar
D	01.06.2018	Tilvísanir uppfærðar
C	11.05.2018	Fastar innréttingar breytast, IRnúmer og IR tilvísanir almennt uppfærðar

BREYTINGAR

VERKHEITI
Hádegisskarð 1, Hafnarfirði
Skóli
Verkteikningar

VERK
Grunnmynd 1.hæð - Hluti A1

MÁLI: 1 : 50 / A0
DAGS.: 10.11.2017
HANNAÐ: ISC
TEIKNAÐ: HP/ES/MBE
VERKÞÁTTUR:
Svæði
VERKNÚMER: 484-02
FL 04 TEIKNINGANÚMER 2.1-01
STG X

T.ark
ARKITEKTAR
BRAUTARHOLTI 6 - 105 REYKJAVÍK - ÍSLAND
SÍMI: 540 5700
teikstofan@tark.is
www.tark.is
SAMÞ. Ivon Stefán Cilia Arkitekt FAÍ FSSA Kt.:141155-4159

Öll afnot og eftirlíkingar, að hluta eða heild, af hvaða samþykktri hönnunarvinnu, sem áreiðanlega hefur farið fram hjá T.ark arkitektum, eru óheimil án skriflegs samþykkis.

Grunnmynd 1.hæð - Hluti A1
mkv: 1 : 50