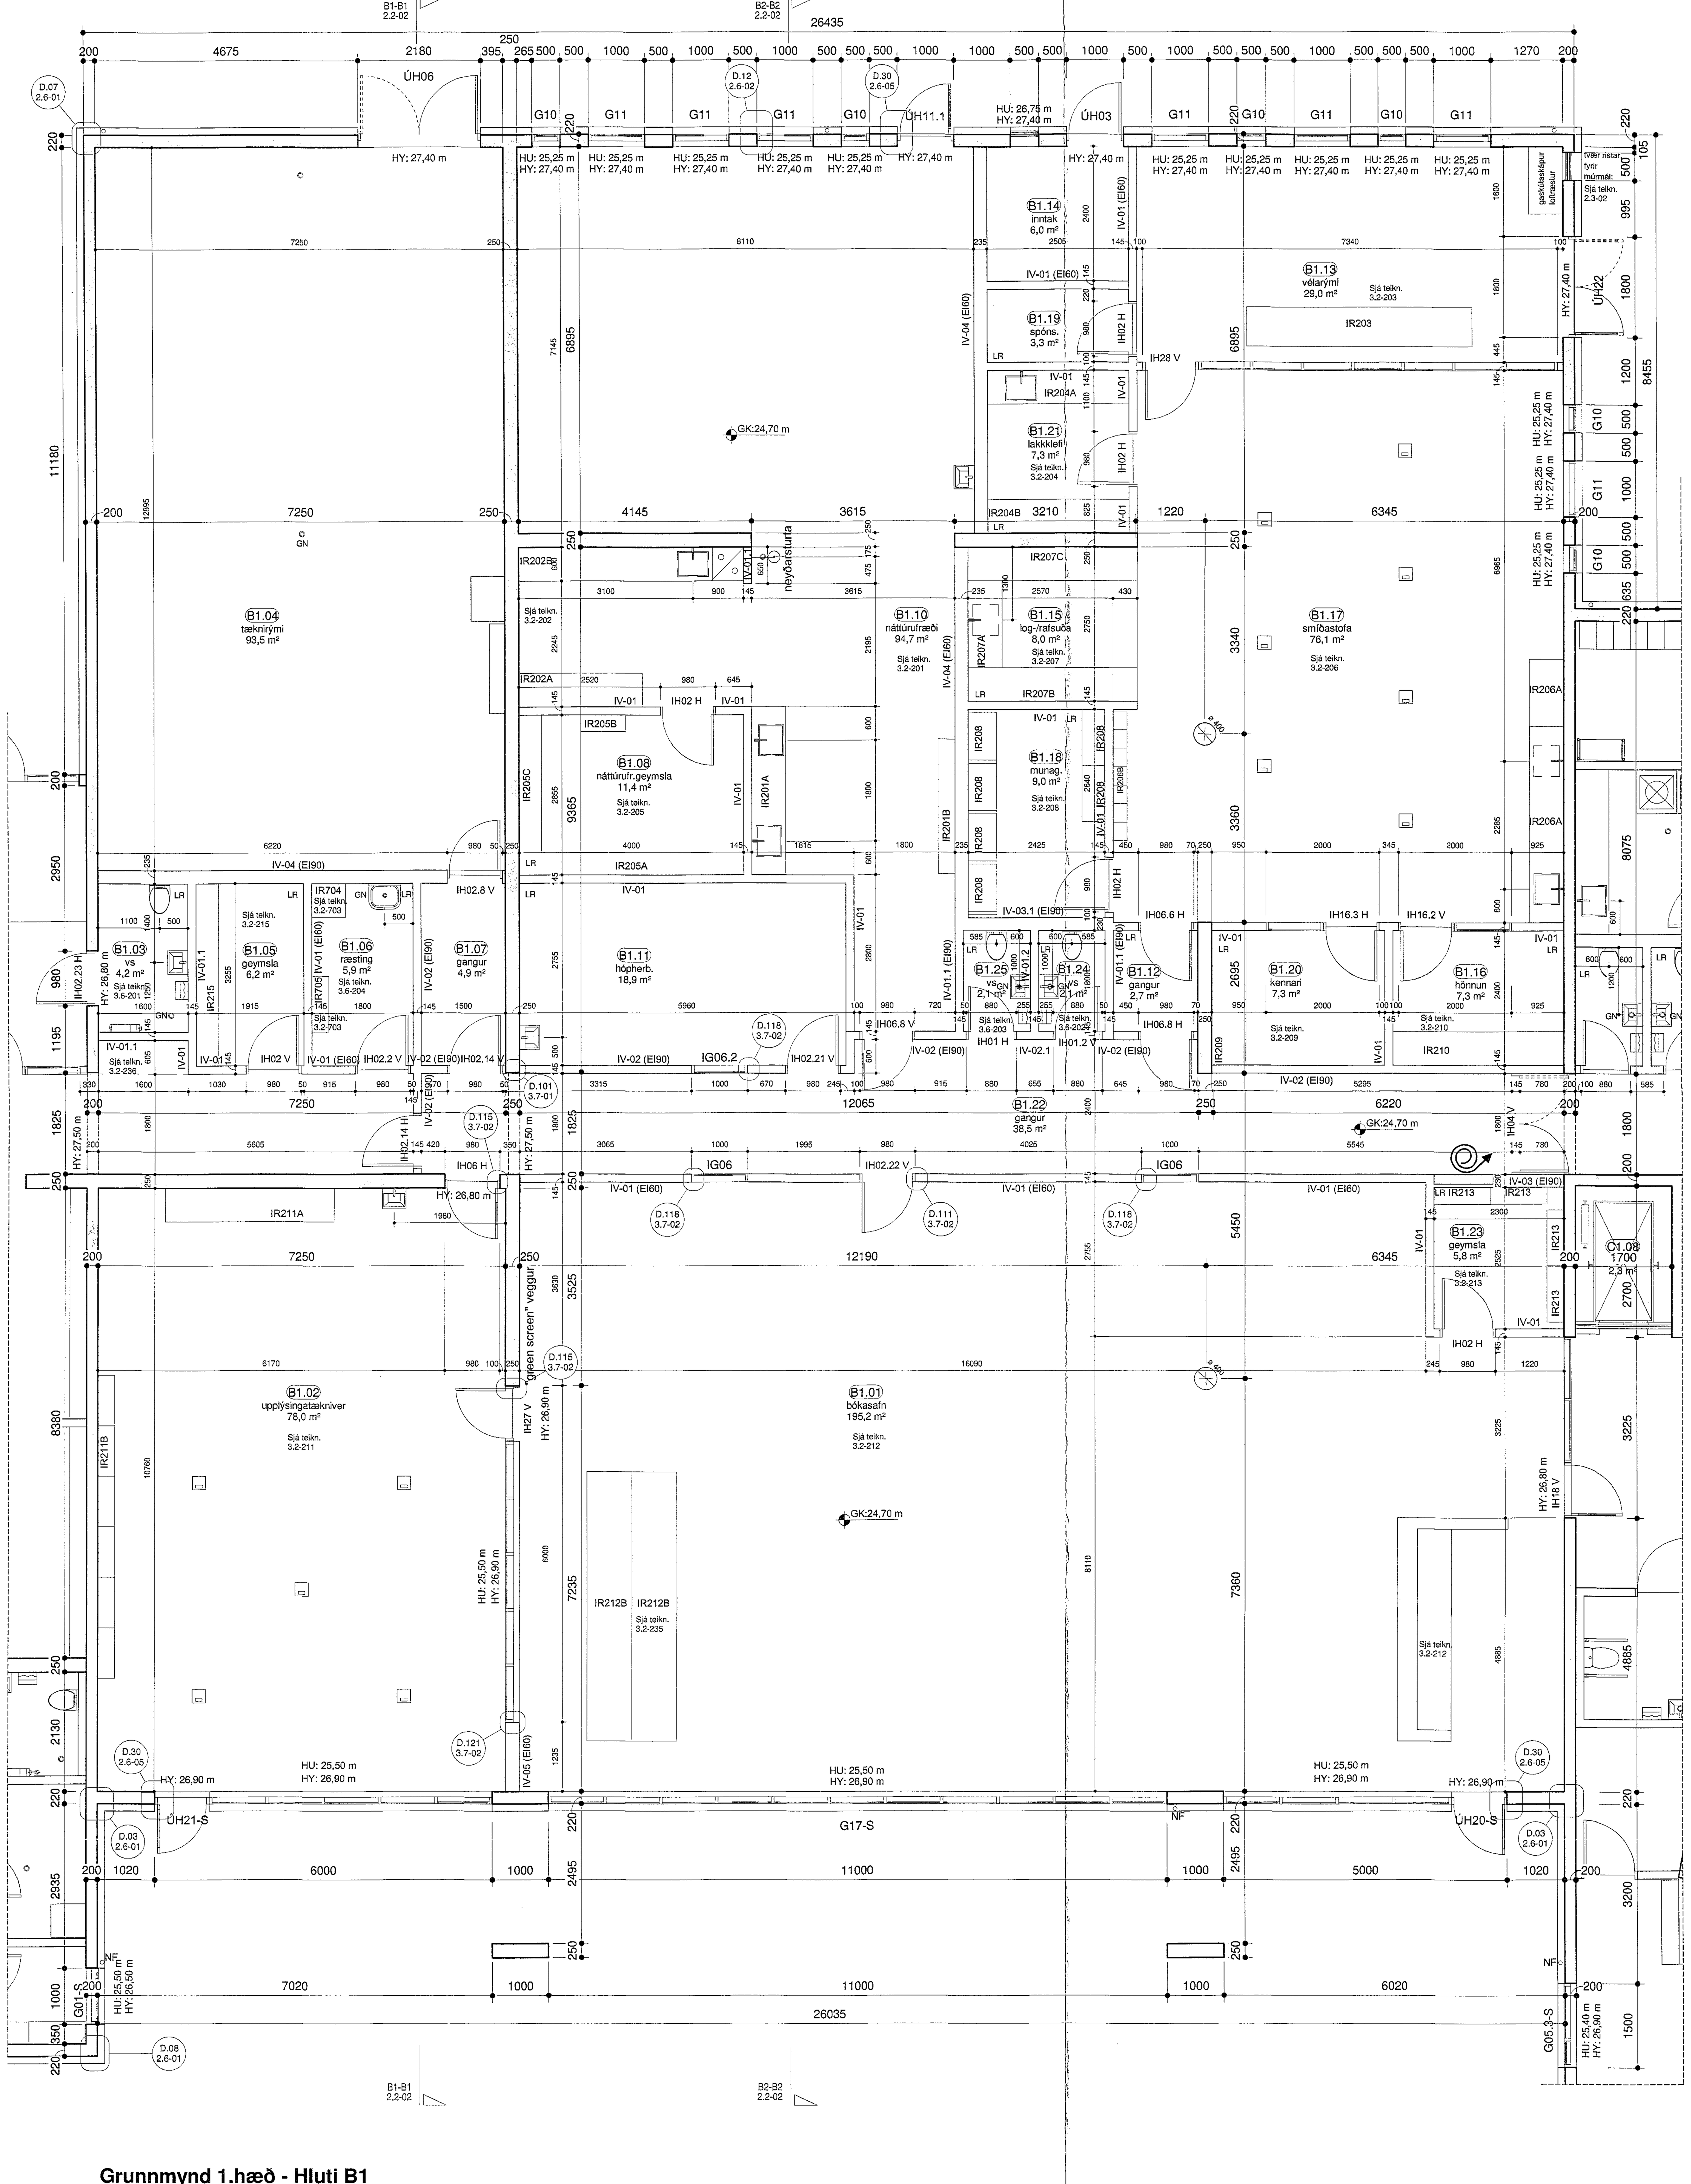

Grunnmynd 1.hæð - Hluti B1
mkv: 1 : 50

Samþykkt þann 23. sep. 2020
F.h. byggingarfulltrúans í Hafnarfirði
Sigurður Steinar Jónsson

GL	Gat í gólfi
GL	Gat í lofti
NF	Niðurfallsrör
RT	Rafmagnstafla
HU	Hæð (steypumál) undir glugga/hurð
HY	Hæð (steypumál) yfir glugga/hurð
GK	Gólfkóti á fullfrágengnu gólfi
SK	Steypukóti

VERKTEIKNINGAR SKV. SAMÞYKKTUM AÐALUPPDRÁTTUM ÞANN: 19.09.2018 og 09.10.2019
Hönnunarstjóri: Ivon S. Cilia

X	16.06.2020	Reyndarteikning
D	06.06.2019	Teikningar til bygg.fulltrúa
C	11.05.2018	Uppfærð stærð innihurðar
B	25.04.2018	Fastar innréttingar breytast, IRnúmer og IR tilvísanir almennt uppfærðar, IH númer almennt uppfærð, IH breytist

BREYTINGAR

VERKHEITI: Hádegisskarð 1, Hafnarfirði
Skóli
Verkteikningar

VERK: Grunnmynd 1.hæð - Hluti B1

MÁL: 1 : 50 / A0
DAGS.: 10.11.2017
HANNAÐ: ISC
TEIKNAÐ: HP/ES/MBE
YFIRFARIÐ: Svági
VERKNÚMER: 484-02
FL: 04
TEIKNINGANÚMER: 2.1-02
ÚTG: X

T.ark ARKITEKTAR
BRAUTARHOLTI 6 - 105 REYKJAVÍK - ÍSLAND
SÍMI: 540 5700
teiknistofan@tark.is
www.tark.is
SAMÞ.: Ivon Stefán Cilia, Arkitekt FAÍ FSSA, Kt.:141155-4159

Öll afnot og afrit teikninga, að hluta eða heild, er háð samþykki höfunda, skv. ákvæðum höfundalaga.