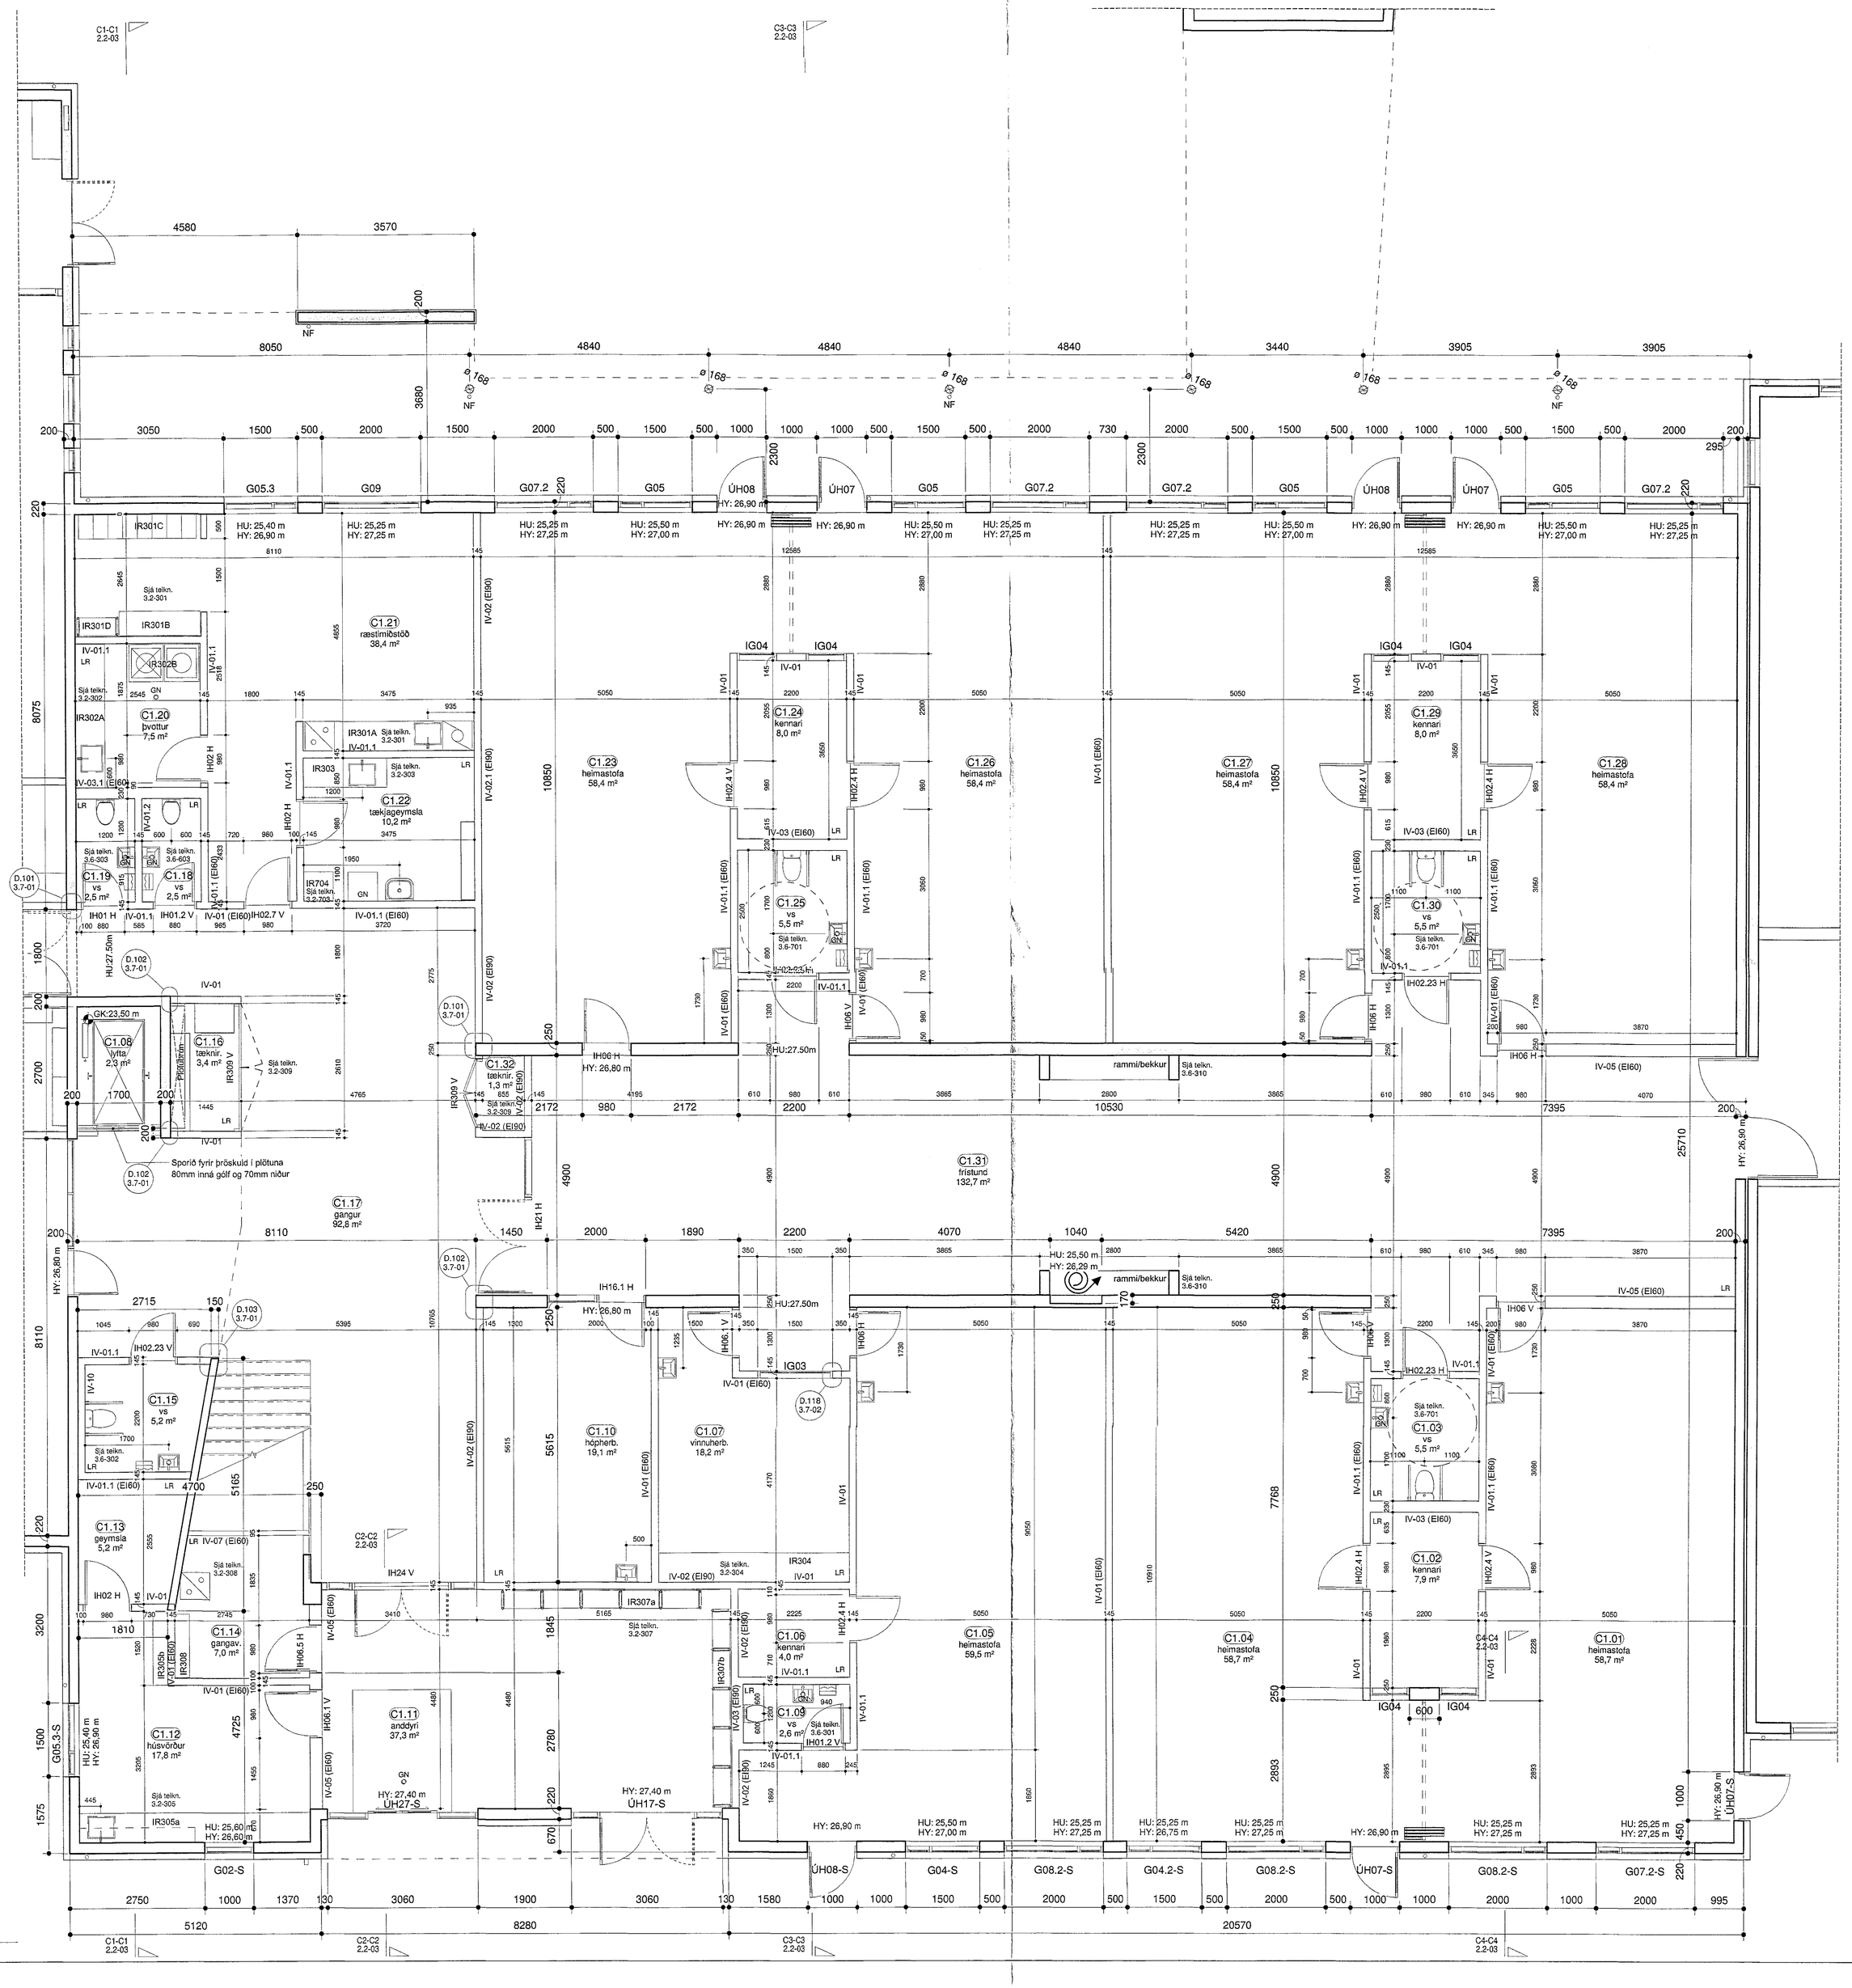

Samþykkt þann
23. sep. 2020
f.h. byggingarfulltrúans / Hafnarfirði
Sigurður Steinar Jónsson

Gat í gólfi
Gat í lofti
NF Niðurfallsrör
RT Rafmagnstafla
HU Hæð (steypumál) undir glugga/hurð
HY Hæð (steypumál) yfir glugga/hurð
GK Gólfkóti á fullfrágengnu gólfi
SK Steypukóti

VERKTEIKNINGAR SKV. SAMÞYKKTUM AÐALUPPDRÁTTUM PANN: 23.09.2020 Fag gr. 010.0219
Hönnunarstjóri: Ivon S. Cilia

X	16.06.2020	Reyndarteikning
I	06.06.2019	Teikningar til bygg.fulltrúa
H	21.02.2019	G16 dettur út, ÚH17 færist til og ÚH27 bætist við
G	17.08.2018	Breyting á burðarsúlum og afvötnun svala
F	25.04.2018	Fastar innréttingar breytast, IRnúmer og IR tilvísanir almennt uppfærðar, IH númer almennt uppfærð, IH breytist

BREYTINGAR

VERKHEITI
Hádegisskarð 1, Hafnarfirði
Skóli
Verkteikningar

VERK
Grunnmynd 1.hæð - Hluti C1

MÁL:	1 : 50 / A0	DAGS:	16.10.2017
HANNAÐ:	ISC	TEIKNAÐ:	HP/ES
YFIRFARIÐ:	Svági		
VERKNÚMER	FL	TEIKNINGANÚMER	G10
484-02	04	2.1-03	X

Tark
ARKITEKTAR
BRAUTARHOLTI 6 • 105 REYKJAVÍK • ÍSLAND
Sími 540 5700
teiknistofan@tark.is
www.tark.is
SAMÞ. Ivon Stefán Cilia Arkitekt FAÍ FSSA KL:141155-4159

Öll afnot og allt tölvuefni, sbr lög um höfundarétt, eru háð leyfi, er hlýtur samþykki höfundar, skv. ákvæðum höfundalaga.