


Samþykkt þann
 7.1.2020
 FA Eignarstjórnun (Héðan) /
 Spálfar Stærkt / Húsnæðing

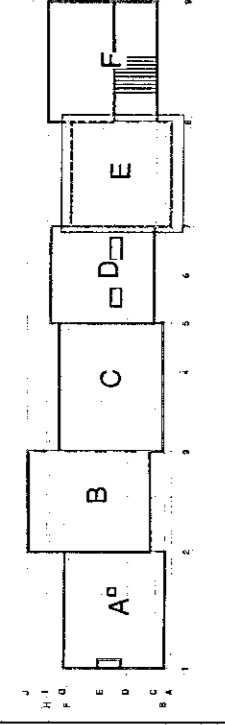

- Gasí góli
 Gasí lofti
 Nofndráttir
 Refrignastífla
 Hæð (Stöngumál) undir gluggahúru
 Hæð (Stöngumál) yfir gluggahúru
 Gólfur á lufingagænu góli
 Stöngumál
- NR
 RT
 HU
 HV
 GK
 SK


VERGJAFINGAR
 ADALYFIRLIT
 2018
 HANNAHARÞÓRSDÓTTIR
 HANNAHARÞÓRSDÓTTIR & SÖN

- X 16.06.2020 Reyndarkning
 D 06.06.2019 Tækningar til Byggingu
 C 11.05.2018 Uppfærsla tenging milli E og F. Stöngur veggar bætt inn
 B 25.04.2018 Látur veggar ferbur til að rúma almennt uppfarir
 A 20.04.2018 Gluggar vikiast

VERGJAFINGAR
 Hæðgisskarð 1, Hainarfríði
 Skóli
 Verkefningar
 Grunnmynd 1.hæð - Hluti E1
 M.V. 1:50 / A0
 D. 26.03.2018
 IS: HP/ES
 T. TERNER
 484-02 04 2.1-05 X

Tark
 ARKITEKTAR
 BRÁUFRÉTTISGÁTT 10, HAFNARFRÍÐI, ÍSLAND
 TLF. 542 52 570
 TARK@TARK.IS
 www.tark.is

M. S. S. S.
 ARKITEKTUR
 HANNAHARÞÓRSDÓTTIR & SÖN

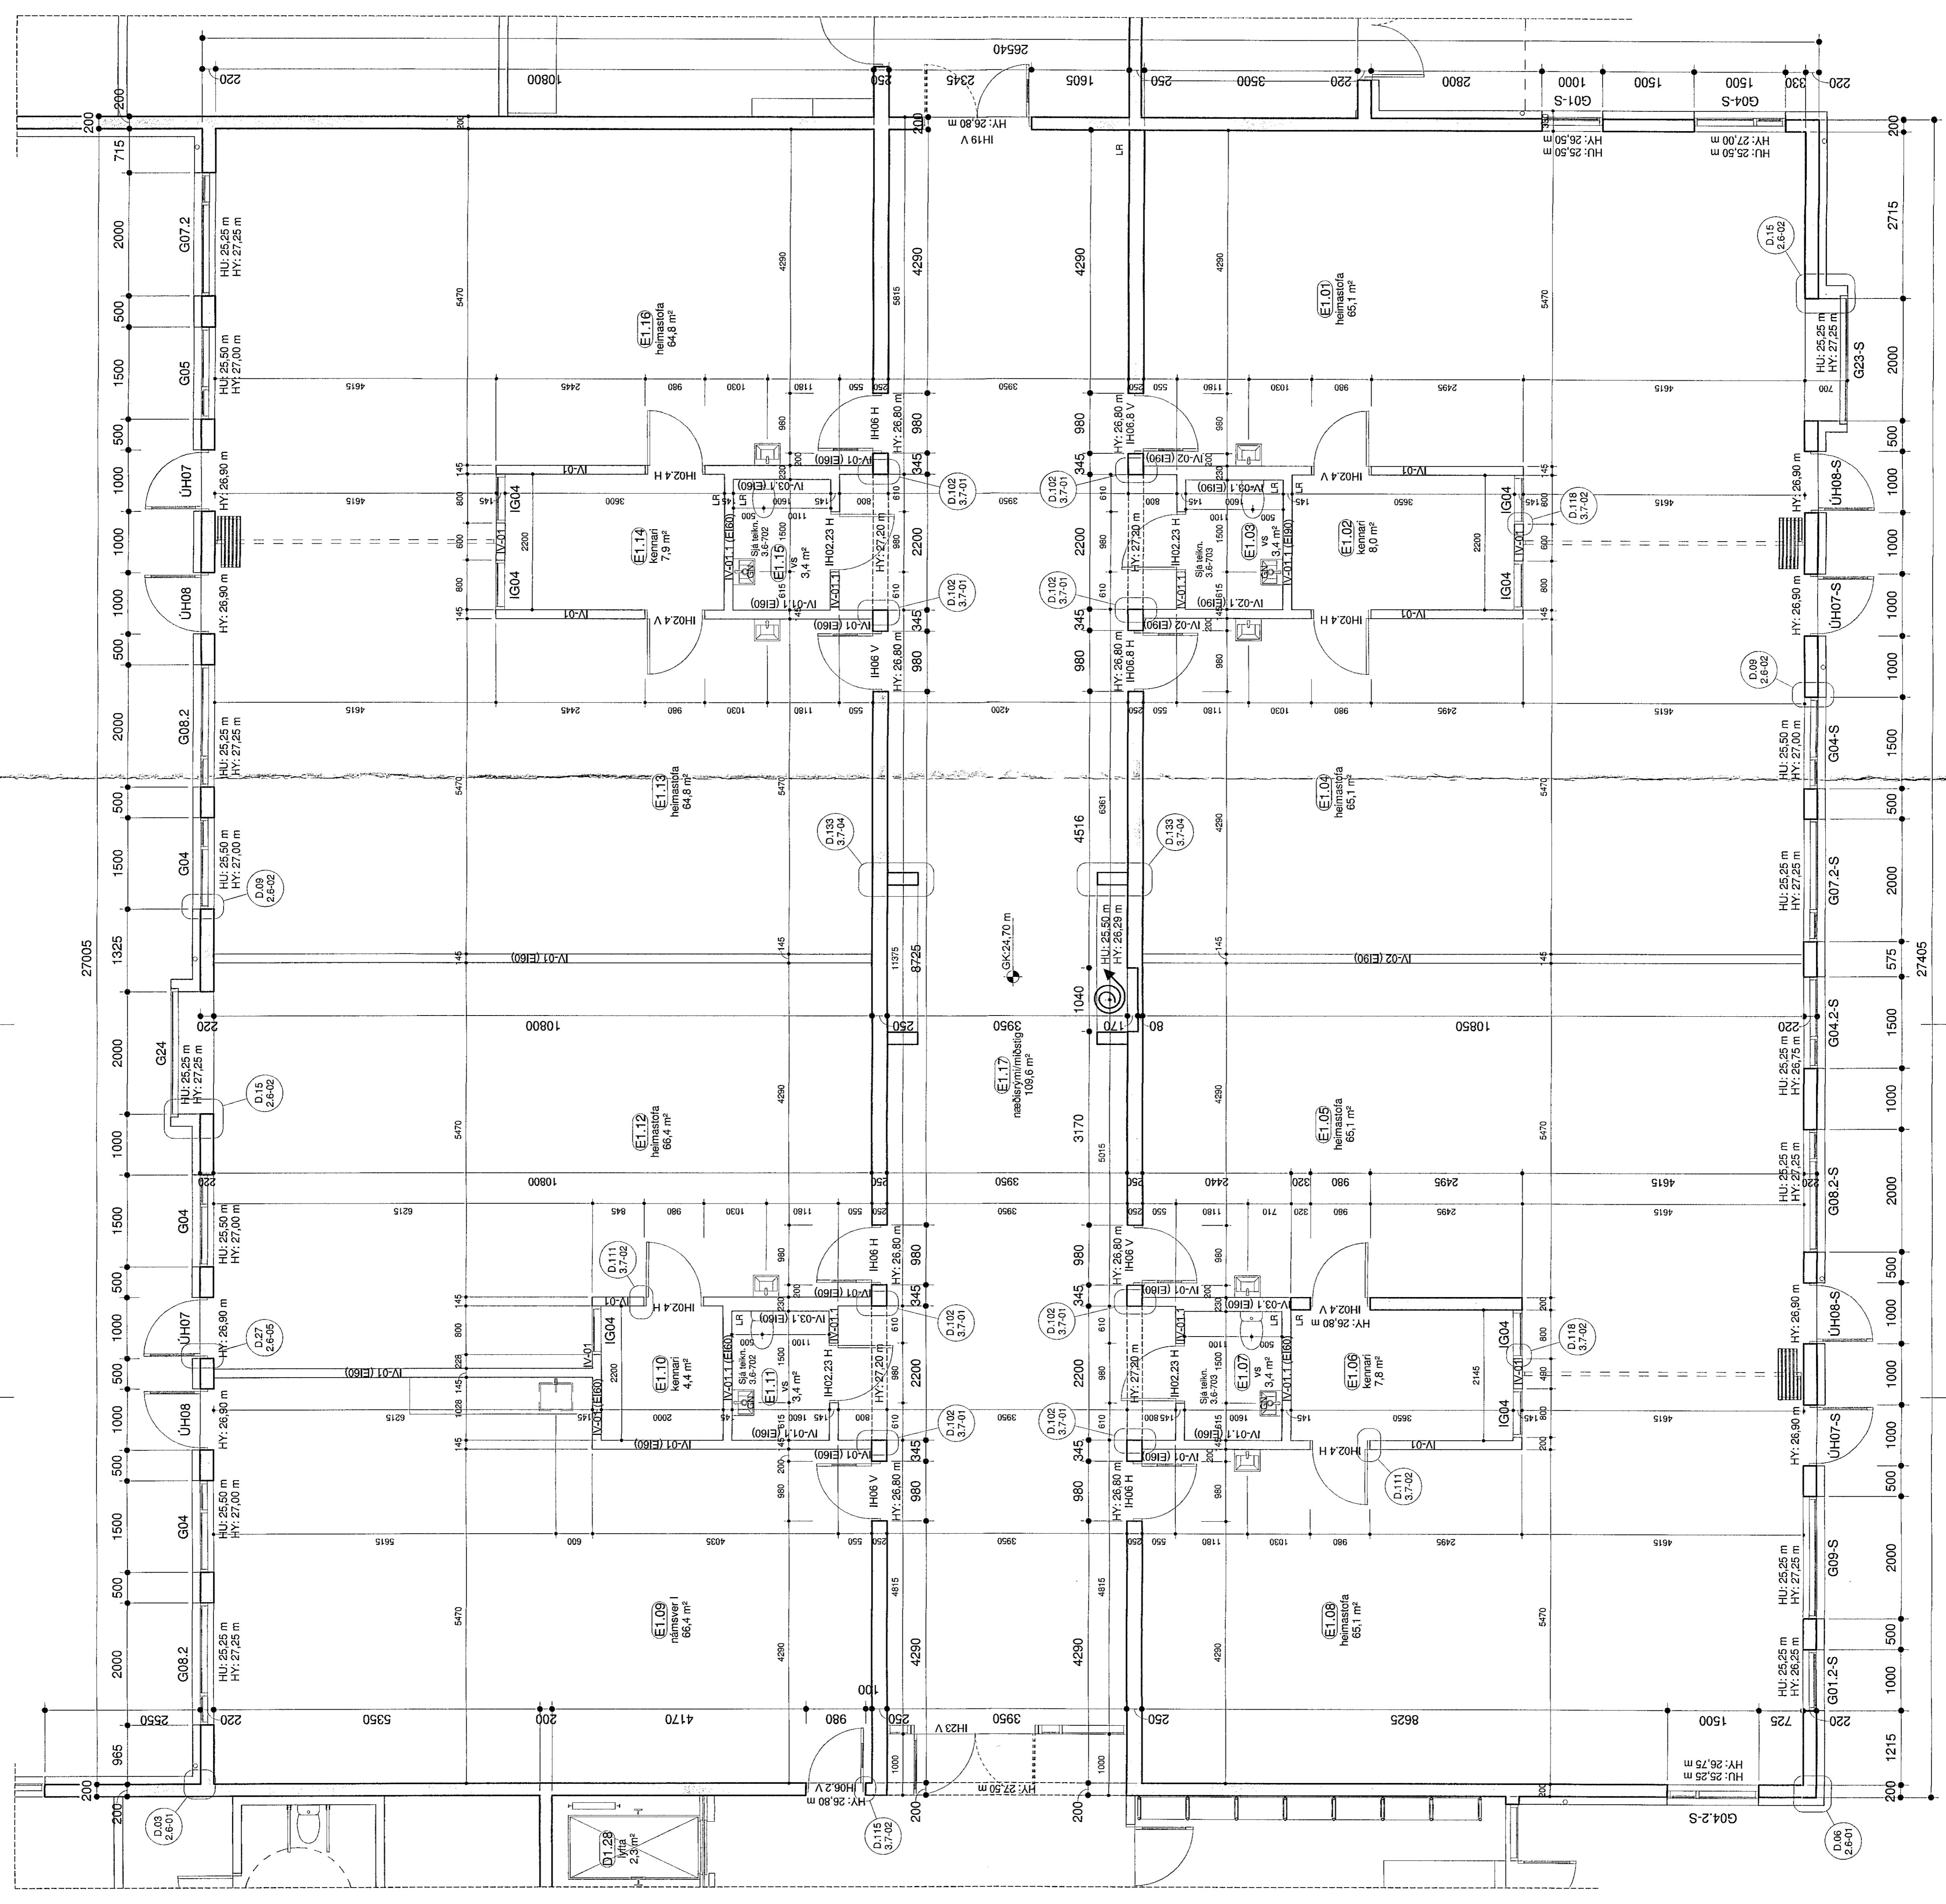

Grunnmynd 1.hæð - Hluti E1
 M.V. 1:50