


Sumpvæki þarn
 23. sep. 2020
 14. Hagkerfið
 Sýndarstærðir

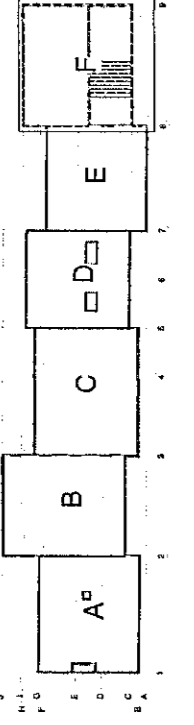



- Get. gólf
- Get. loft
- Núrnillalör
- Rálmagnastífla
- Hæð (stýppumál) undir álganghúsi
- Hæð (stýppumál) yfir álganghúsi
- Gólfstærð á milli gængna gólf
- Stýppuáseti

VERKFRAMAÐAÐUR
 HANNAFRYTTUM

X 16.06.2020 Reinsingakning
 B 30.04.2020 IH2SV skipt til fyrir IH07.2V
 A 06.06.2019 Tekningar til byggulfría

Hádegisskard 1, Hatnarfirði
 Skóli
 Verkefningar
 Grunnmynd 1.hæð - Hluti F1

Skala: 1:50 / A0
 Dátum: 13.07.2018
 ISN: 1000
 Tölur: 04
 ES: 04
 484-02 04 2.1-06 X

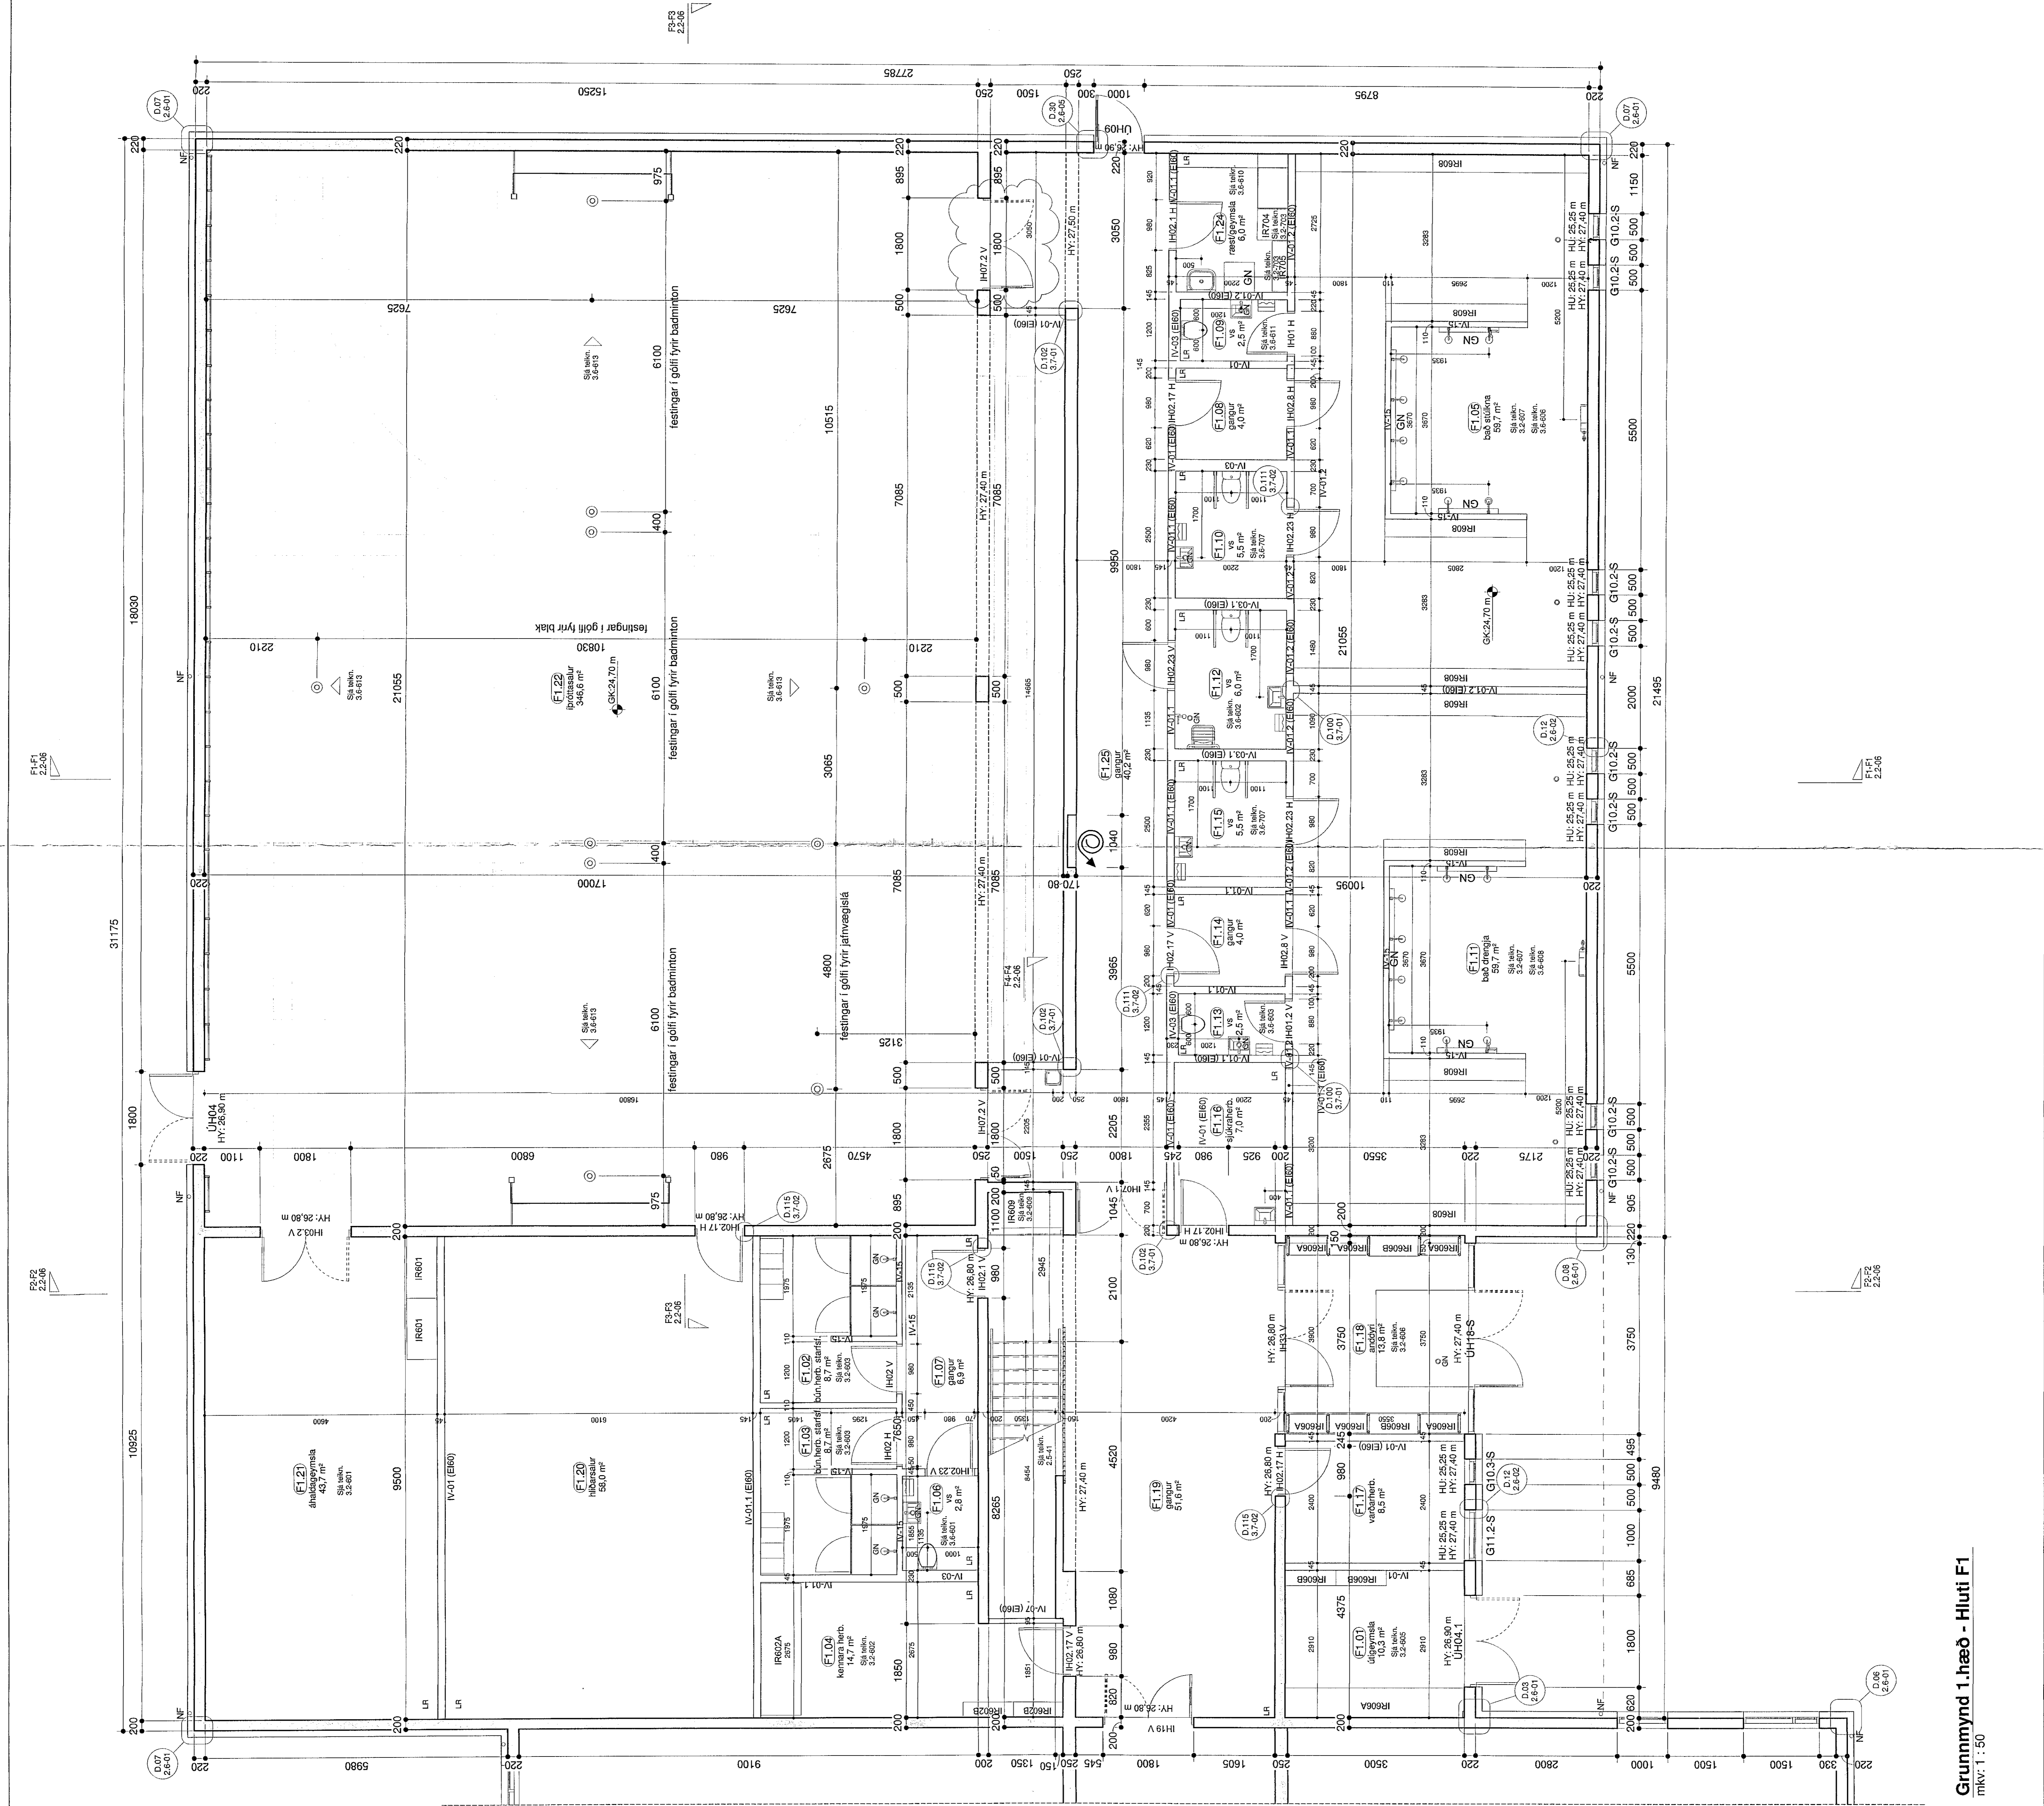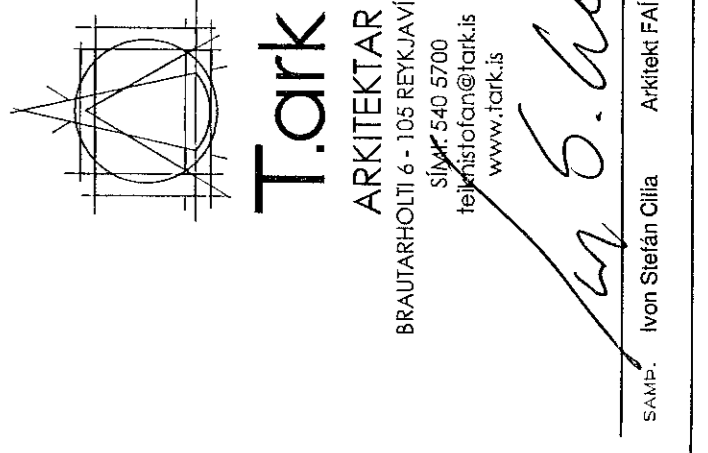

Grunnmynd 1.hæð - Hluti F1
 Skala: 1 : 50