Samþykkt þann
23. sep. 2020
f.h. byggingarfulltrúans / hafnarstjóri
Sigurður Skúlason Jónsson

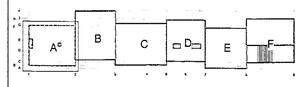

GL	Gat í gólfi
GL	Gat í lofti
NF	Niðurfallsrör
RT	Raflagnastafla
HU	Hæð (steypumál) undir glugga/hurð
HY	Hæð (steypumál) yfir glugga/hurð
GK	Gólfkóti á fullfrágengnu gólfi
SK	Steypukóti

VERKTEIKNINGAR SKV. SAMÞYKKTUM AÐALUPPDRÁTTUM DAGS:
15.06.2018 breytt 16.12.2019
Yfirmaður hjá: Ivon S. Cilia

X	16.06.2020	Reyndarteikning
D	06.06.2019	Teikningar til bygg.fulltrúa
C	11.05.2018	IH númer almennt uppfærð, IH breytast
B	25.04.2018	Fastar innréttingar breytast, IRnúmer og IR tilvísanir almennt uppfærðar, IH númer almennt uppfærð, IH breytist

BREYTINGAR

VERKHEITI
Hádegisskarð 1, Hafnarfirði
Skóli
Verkteikningar

VERK
Grunnmynd 2.hæð - Hluti A2

MÆLI:	DAGS.:
1 : 50 / A0	10.11.2017
TEIKNAÐI: ISC	TEIKNARI: HF/ES/MBE
YFIRFARIÐ: Svigi	

VERKNÚMER	FL.	TEIKNINGANÚMER	OTG
484-02	04	2.1-07	X

T.ark
ARKITEKTAR
BRAUTARHOLTI 6 - 105 REYKJAVÍK - ÍSLAND
SÍMI: 540 5700
hafnastofan@tark.is
www.tark.is
SAMÞ.: Ivon Stefán Cilia Arkitekt FAÍ FSSA Kt.:141155-4159

Öll átt og slík teikningar, eða hluta eða hvers, er háð samþykki höfundar, skv. ákvæðum höfundalaga.

Grunnmynd 2.hæð - Hluti A2
mkv: 1 : 50