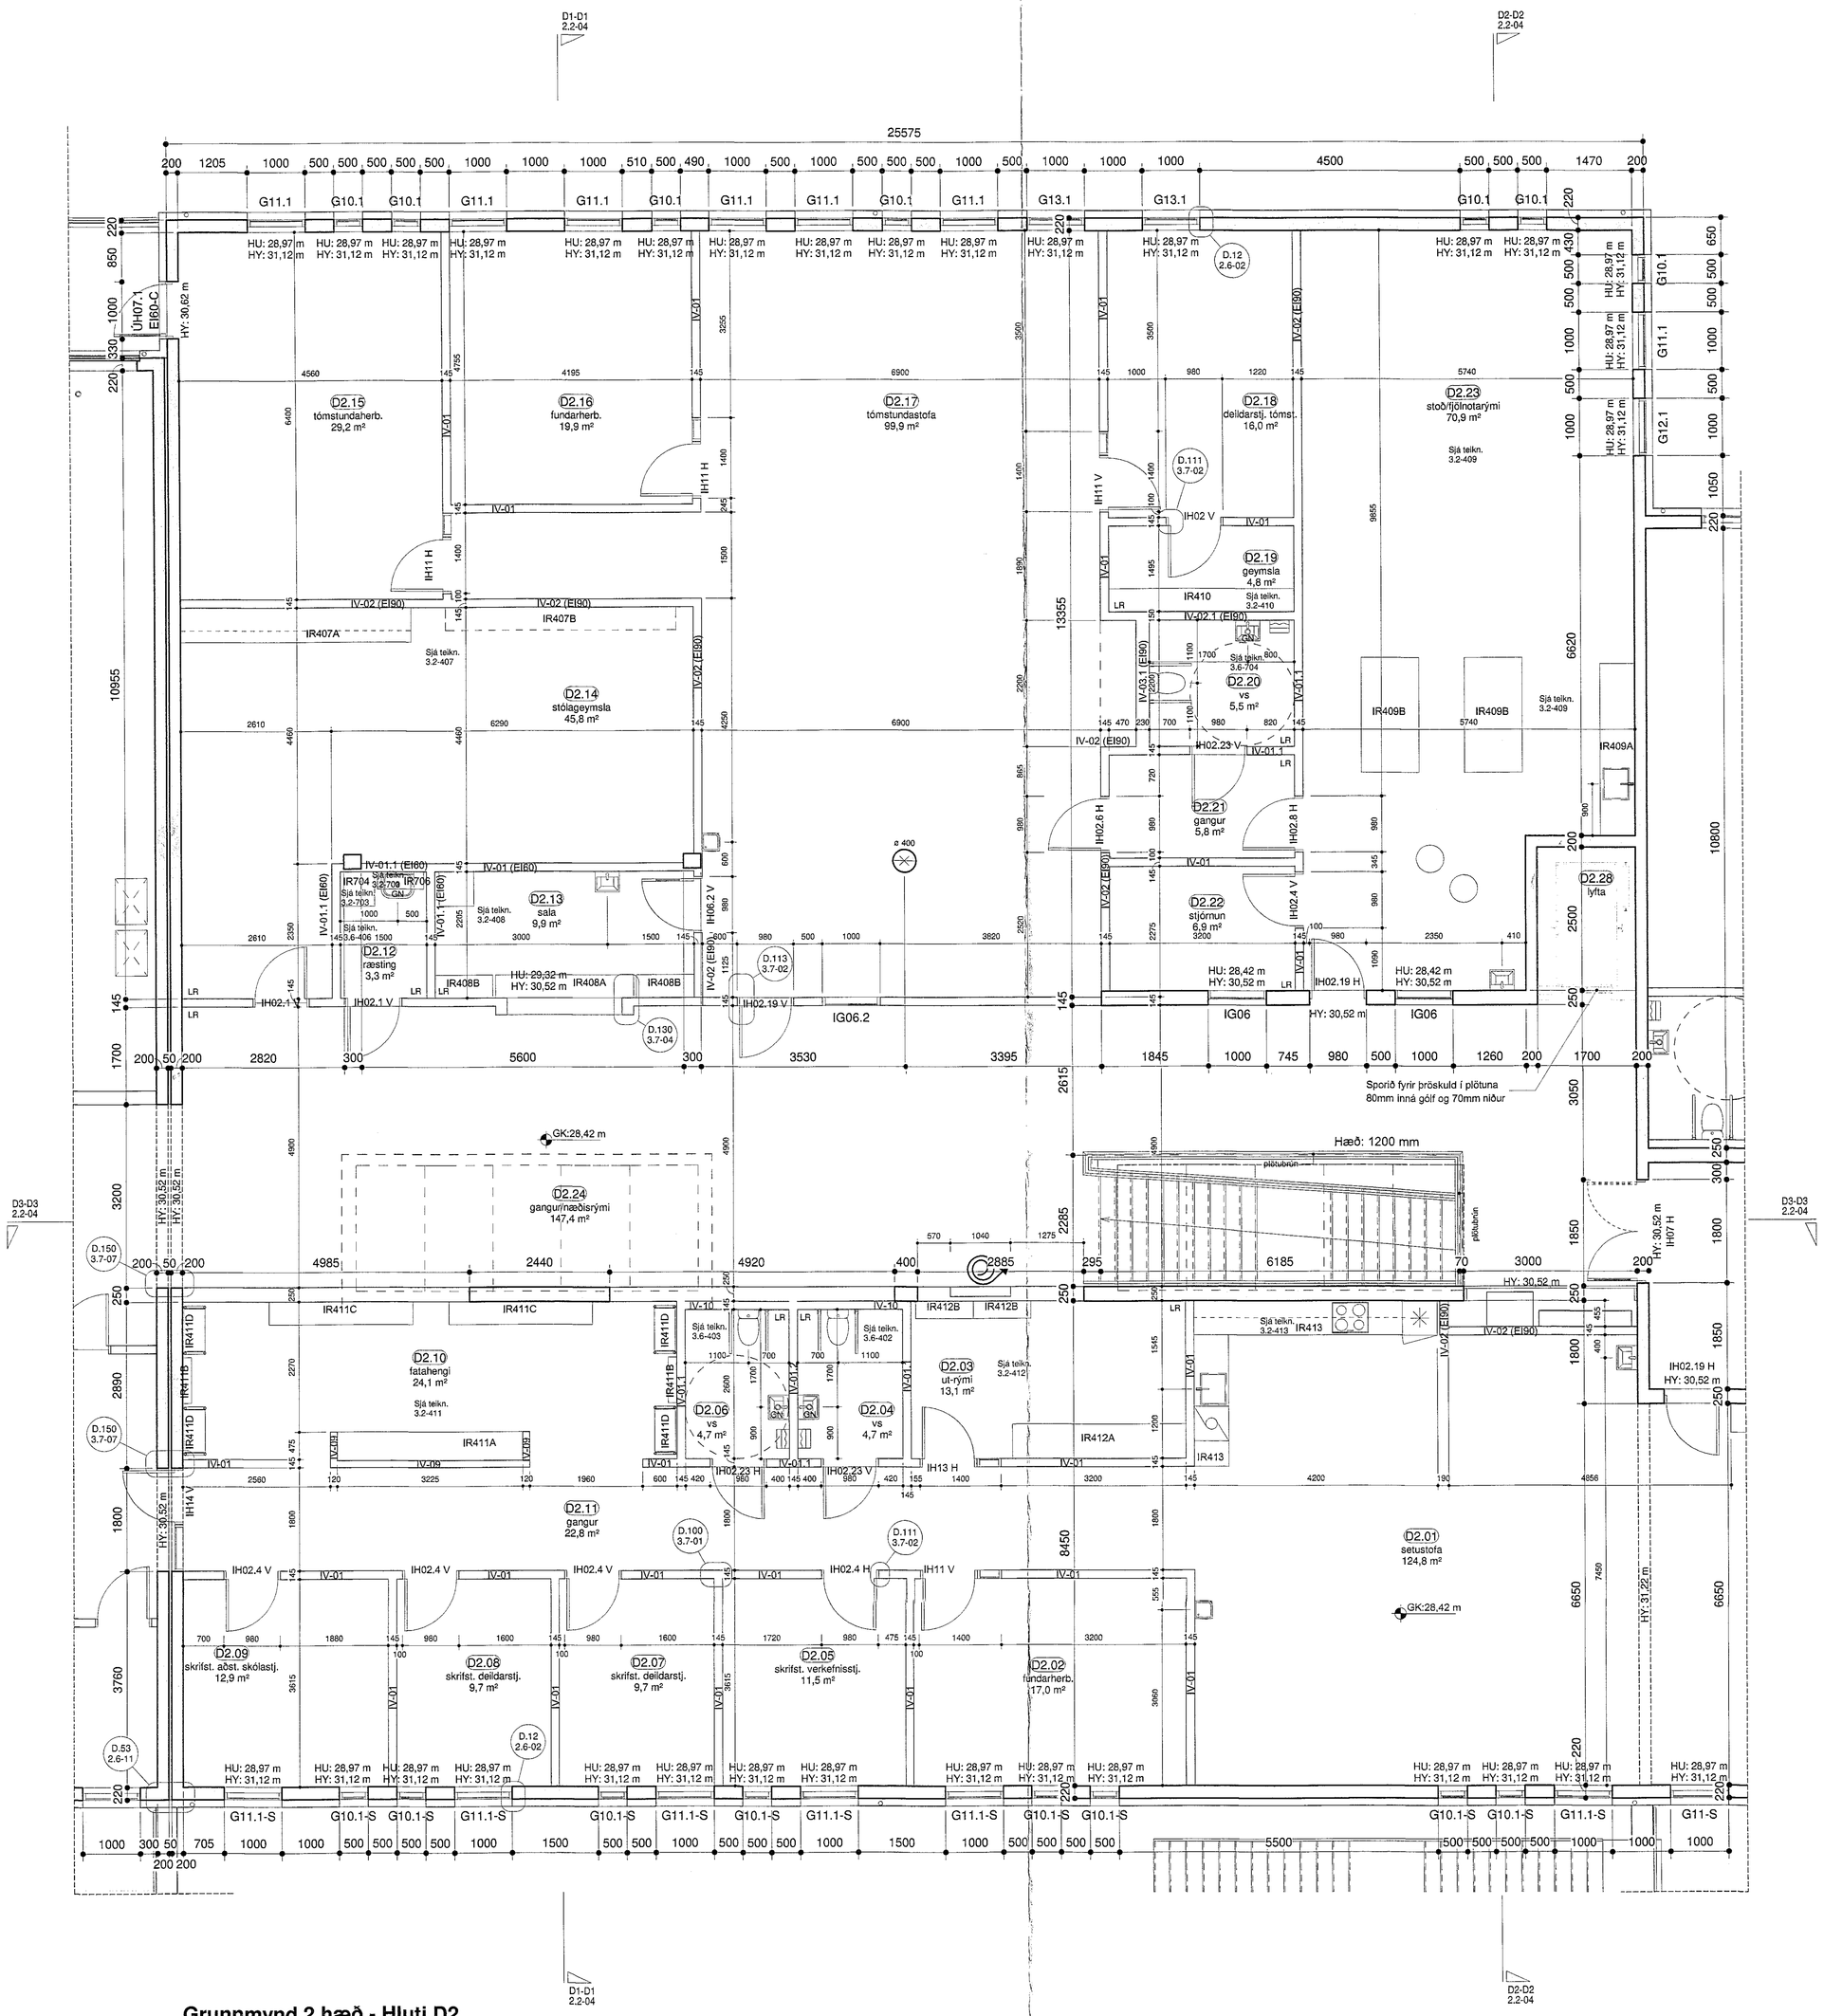


**Grunnmynd 2.hæð - Hluti D2**
mkv: 1 : 50

Samþykkt þann
23. sep. 2020
F.h. byggingarfulltrúans í Hafnarfirði
Sigurður Steinar Jónsson

A B C D E F

| | |
|---|---|
| GT | Gat í gólfi |
| GL | Gat í lofti |
| NF | Niðurfallsrör |
| RT | Rafmagnstafla |
| HU | Hæð (steypumál) undir glugga/hurð |
| HY | Hæð (steypumál) yfir glugga/hurð |
| GK | Gólfkóti á fullfrágengnu gólfi |
| SK | Steypukóti |

VERKTEIKNINGAR SKV. SAMÞYKKTUM ADALUPPDRÁTTUM PANN:
16.6.2020
Hönnunarstjóri: Ivon S. Cilia

| | | |
|---|---|---|
| X | 16.06.2020 | Reyndarteikning |
| D | 06.06.2019 | Teikningar til bygg.fulltrúa |
| C | 18.06.2018 | Hurð færð vegna hæð bita í opi, hurðanr. uppfærð v. hljóðkr. fastar innréttingar uppfærðar |
| B | 11.05.2018 | Fastar innréttingar breytast, IRnúmer og IR tilvísanir almennt uppfærðar, IH númer almennt uppfærð, IH breytast |
| A | 20.04.2018 | færsla á hurð, gangur breikkaður, veggbútur fjarl. |

BREYTINGAR

VERKHEITI
Hádegisskarð 1, Hafnarfirði
Skóli
Verkteikningar

VERK
Grunnmynd 2.hæð - Hluti D2

| | |
|---|---|
| MÁL: 1 : 50 / A0 | DAGS.: 28.03.2018 |
| HANNAÐI: ISC | TEIKNAÐI: HP/ES |
| VERKÞÁTTUR: Svæði | |
| VERKNÚMER: 484-02 | FL 04 TEIKNINGANÚMER 2.1-10 STG X |


T.ark
ARKITEKTAR
BRAUTARHOLTI 6 - 105 REYKJAVÍK - ÍSLAND
SÍMI: 540 5700
teiknistofan@tark.is
www.tark.is
SAMÞ. Ivon Stefán Cilia Arkitekt FAÍ FSSA Kt.:1411554-4159



Öll afnot og allt eftirlit með að hluta eða heild sé háð samþykki höfunda, skv. ákvæðum höfundalaga.