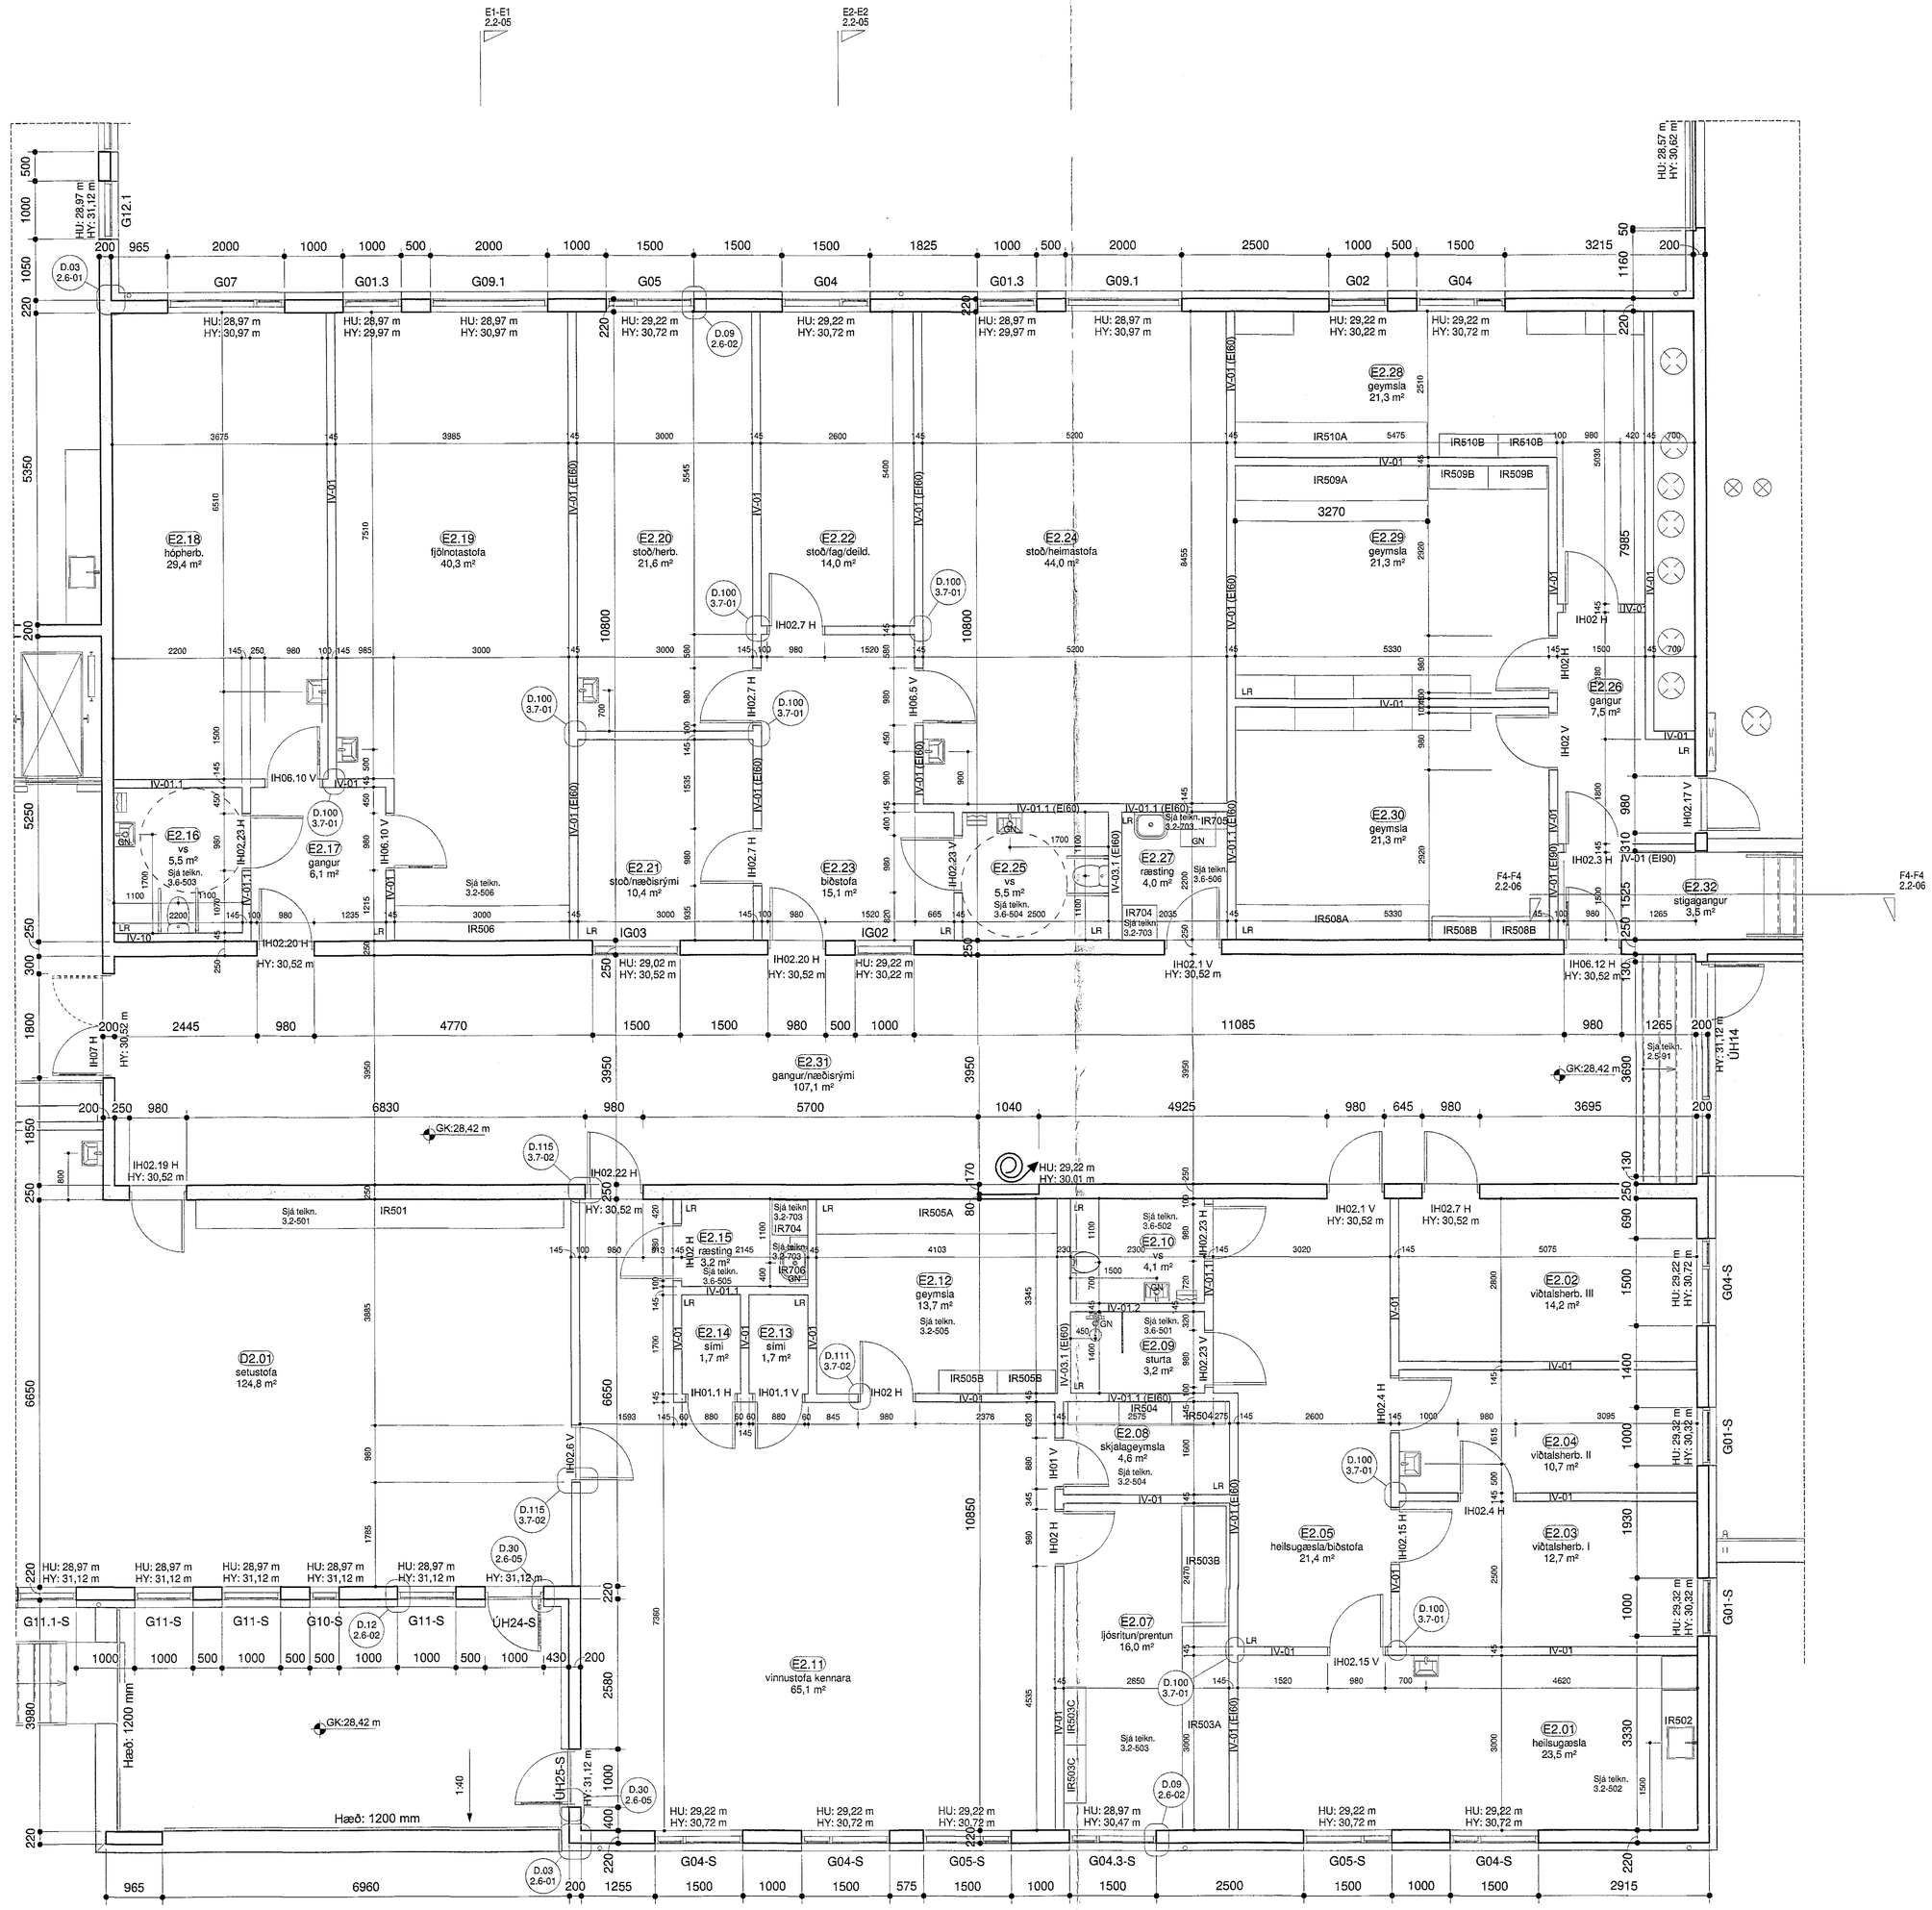

Grunnmynd 2.hæð - Hluti E2
mkv: 1 : 50

Samþykkt þann
2 3. sep. 2020
F.h. byggingarfulltrúans í Hafnarfirði
Sigurður Steinar Jónsson

Gat í gólfi
GL Gat í lofti
NF Niðurfallsrör
RT Rafmagnstafla
HU Hæð (steypumál) undir glugga/hurð
HY Hæð (steypumál) yfir glugga/hurð
GK Gólfkóti á fullfrágengnu gólfi
SK Steypukóti

VERKTEIKNINGAR SKV. SAMÞYKKTUM AÐALUPPDRÁTTUM BÆJAR:
Dags. 16.09.2019 Dags. 09.07.2020
Hönnunarstjóri: Ivon S. Cilia

X	16.06.2020	Reyndarteikning
I	06.06.2019	Teikningar til bygg.fulltrúa
H	11.09.2018	Léttur veggur færður til
G	13.07.2018	Innigluggi tekinn út, hurðanr uppfærð, tilvísun í tröppu bætt við
F	18.06.2018	Hurðanr. uppfærð vegna hljóðkrafa
E	01.06.2018	Sturta færð um vegg

BREYTINGAR

VERKHEITI
Hádegisskarð 1, Hafnarfirði
Skóli
Verkteikningar

VERK
Grunnmynd 2.hæð - Hluti E2

MÁLI: 1 : 50 / A0
DAGSI: 28.03.2018
HANNAÐI: ISC
TEIKNAÐI: HP/ES
YFIRFARIÐ: Svégi
VERKNÚMER: 484-02
FL 04
TEIKNINGANÚMER 2.1-11
STG X

T.ark
ARKITEKTAR
BRAUTARHOLTI 6 - 105 REYKJAVÍK - ÍSLAND
SÍMI: 540 5700
teikn@tark.is
www.tark.is
Samþ.: Ivon Stefán Cilia Arkitekt FAÍ FSSA Kt.:141155-4159

Öll afnot og allt tækniinnlit, svo hlutar eða heild, er háð samþykki höfundaréttarhafa.