


Samþykkt þann  
7.3. sep. 2020

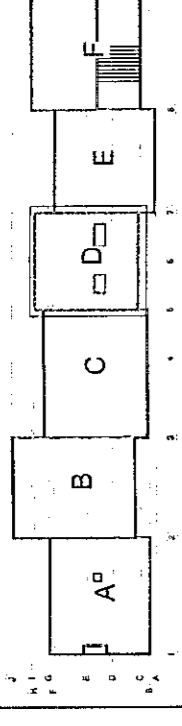


SK  
NF

Sveinur S. Ólafsson  
Sveinur S. Ólafsson  
Sveinur S. Ólafsson


X 16.09.2020 Reyndarefning  
B 06.06.2019 Teikningar til byggjálunnua  
A 18.06.2018 Þakgöngu ljúffróður

VERNDI:  
Hádegisskóli 1, Hátharfið  
Skóli  
Verkefningar  
Pakmynd - Hluti D

MAK: 1:50 / A0  
DAG: 28.03.2018  
RIS: HRES  
SVEIÐA: 484-02  
TIL: TERNINGAÐAÐUR  
ÖTTO: 04.2.1-16 X

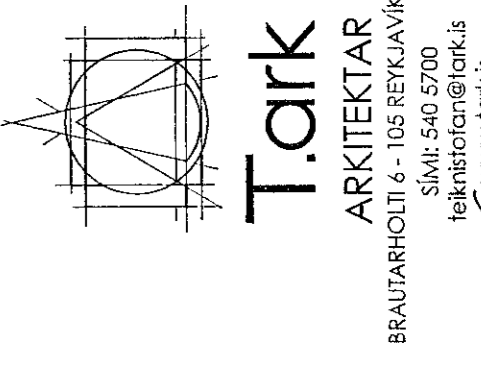

FRÓFARNAÐUR: Sveinur S. Ólafsson  
FRÓFARNAÐUR: Sveinur S. Ólafsson  
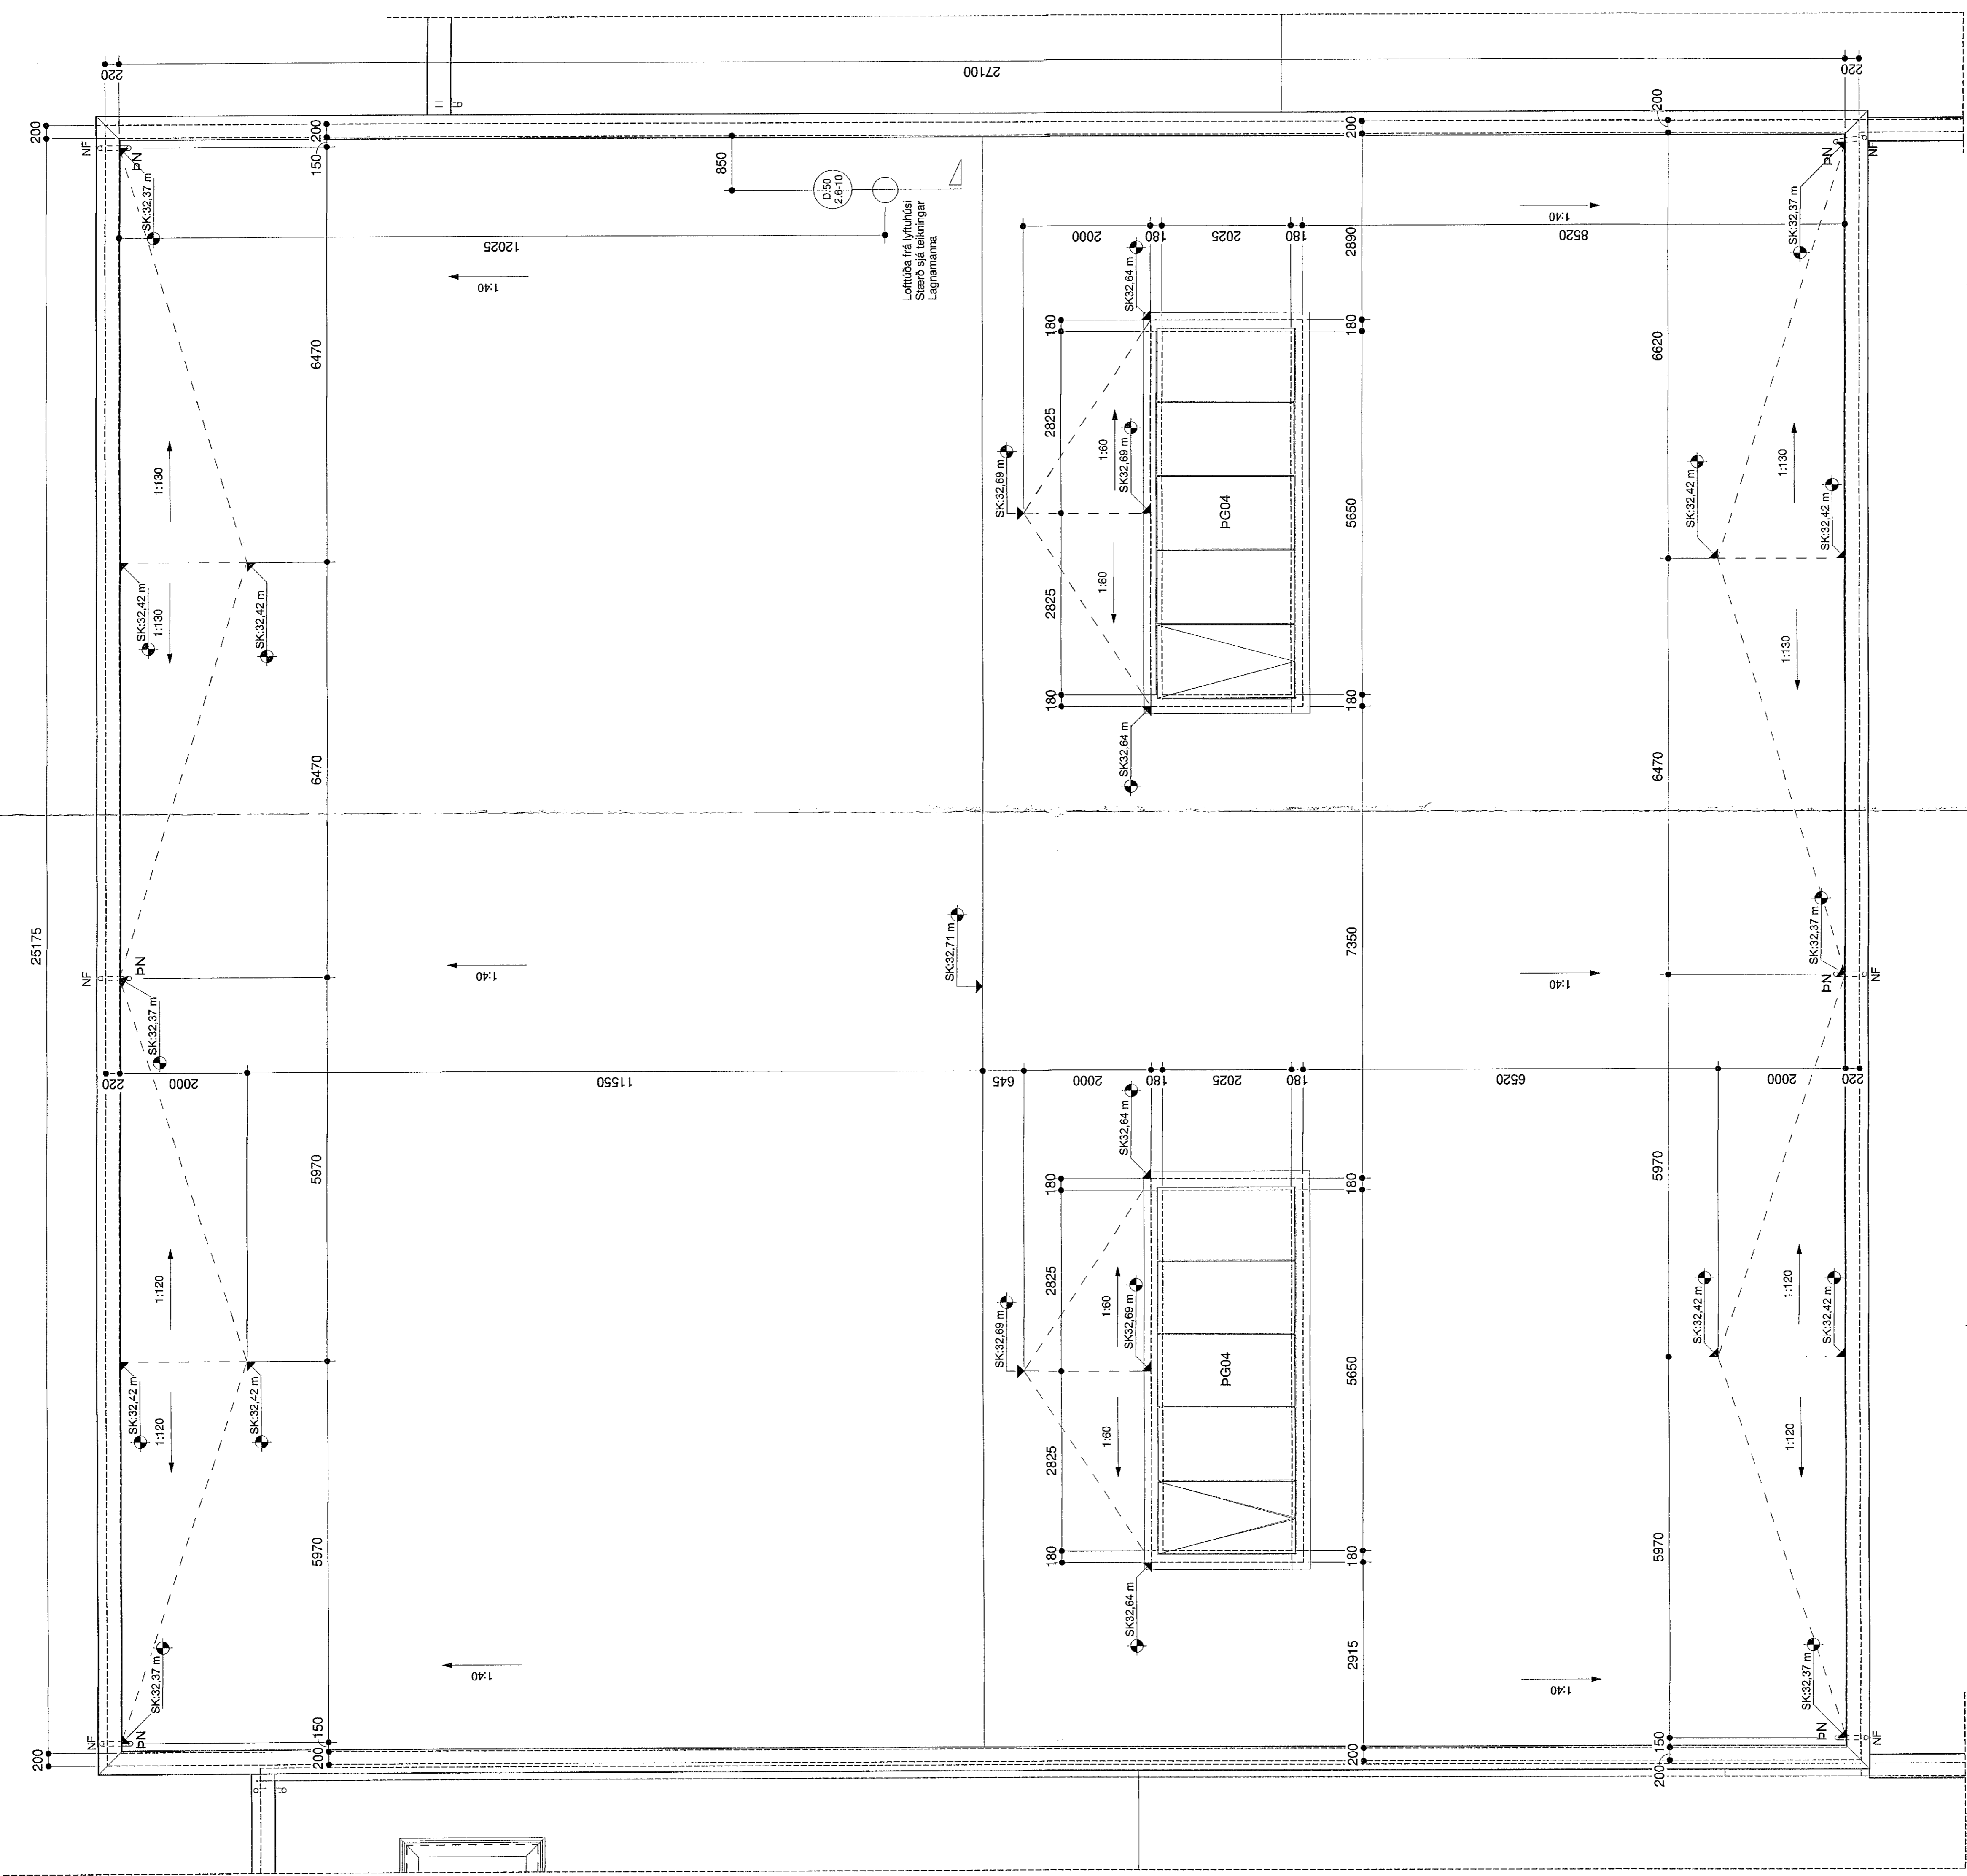

**Pakmynd - Hluti D**  
MNV: 1:50

DS 04  
22.04







